


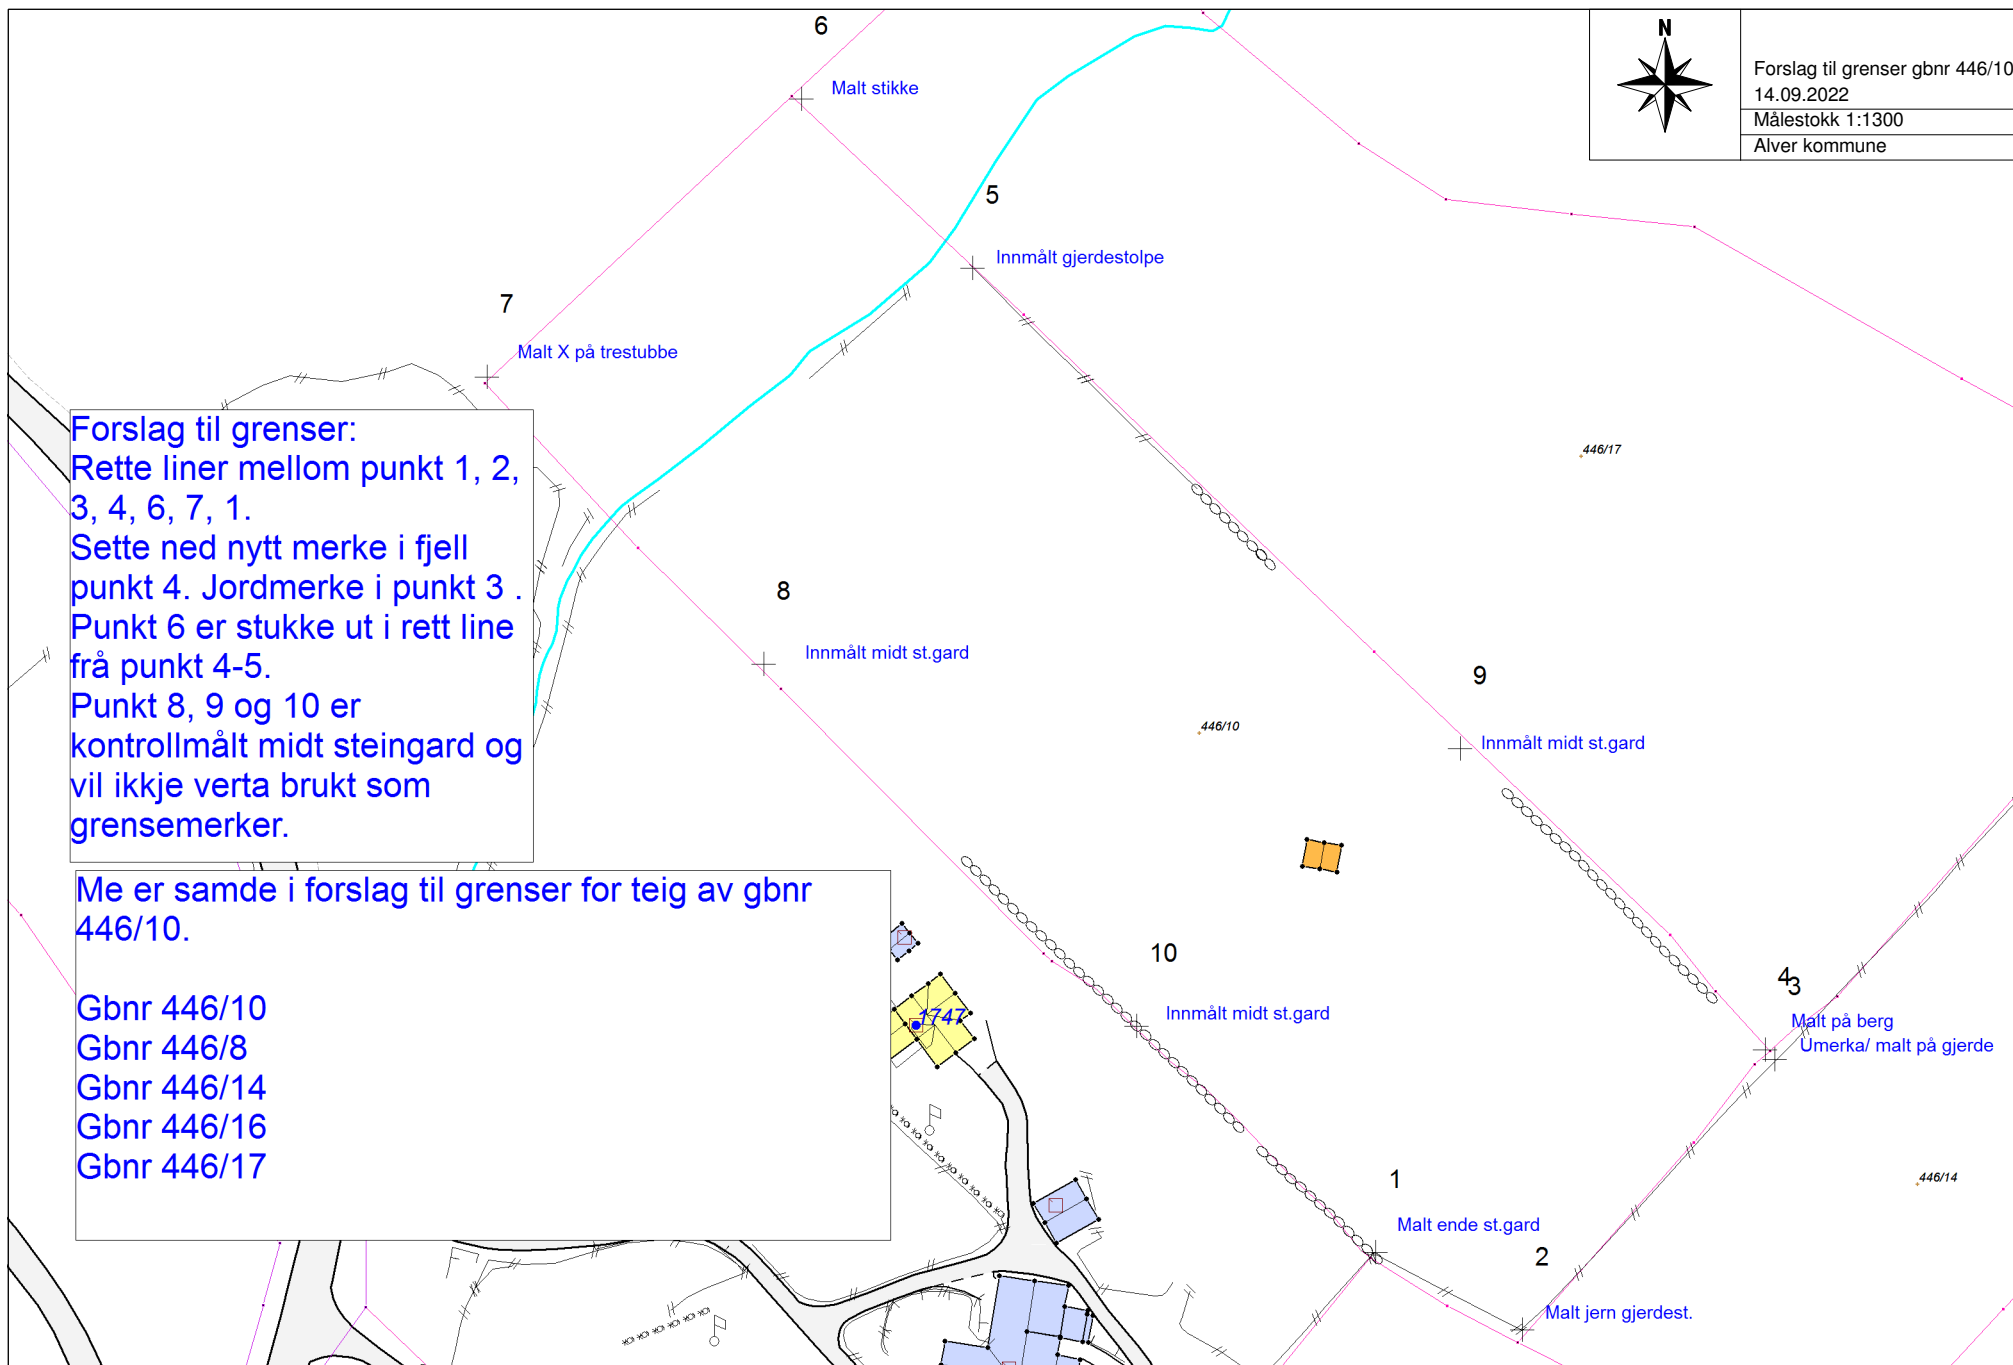

Forslag til grenser gbnr 446/10  
14.09.2022  
Målestokk 1:1300  
Alver kommune



Forslag til grenser:  
Rette liner mellom punkt 1, 2,  
3, 4, 6, 7, 1.  
Sette ned nytt merke i fjell  
punkt 4. Jordmerke i punkt 3.  
Punkt 6 er stukke ut i rett line  
frå punkt 4-5.  
Punkt 8, 9 og 10 er  
kontrollmålt midt steingard og  
vil ikkje verta brukt som  
grensemerker.

Me er samde i forslag til grenser for teig av gbnr  
446/10.

- Gbnr 446/10
- Gbnr 446/8
- Gbnr 446/14
- Gbnr 446/16
- Gbnr 446/17