

14/9/2022  
KARSTEN ANDERSEN.

Eiger av GR: 445/47  
445/142  
445/151.

Selfallet 90.


15.9.2022

Vedr. Kommuneplan "Ny"

Ønske om å skille ut del av parsell 445/151.  
Formål Bustadtomt

NB. Se kart baleside.



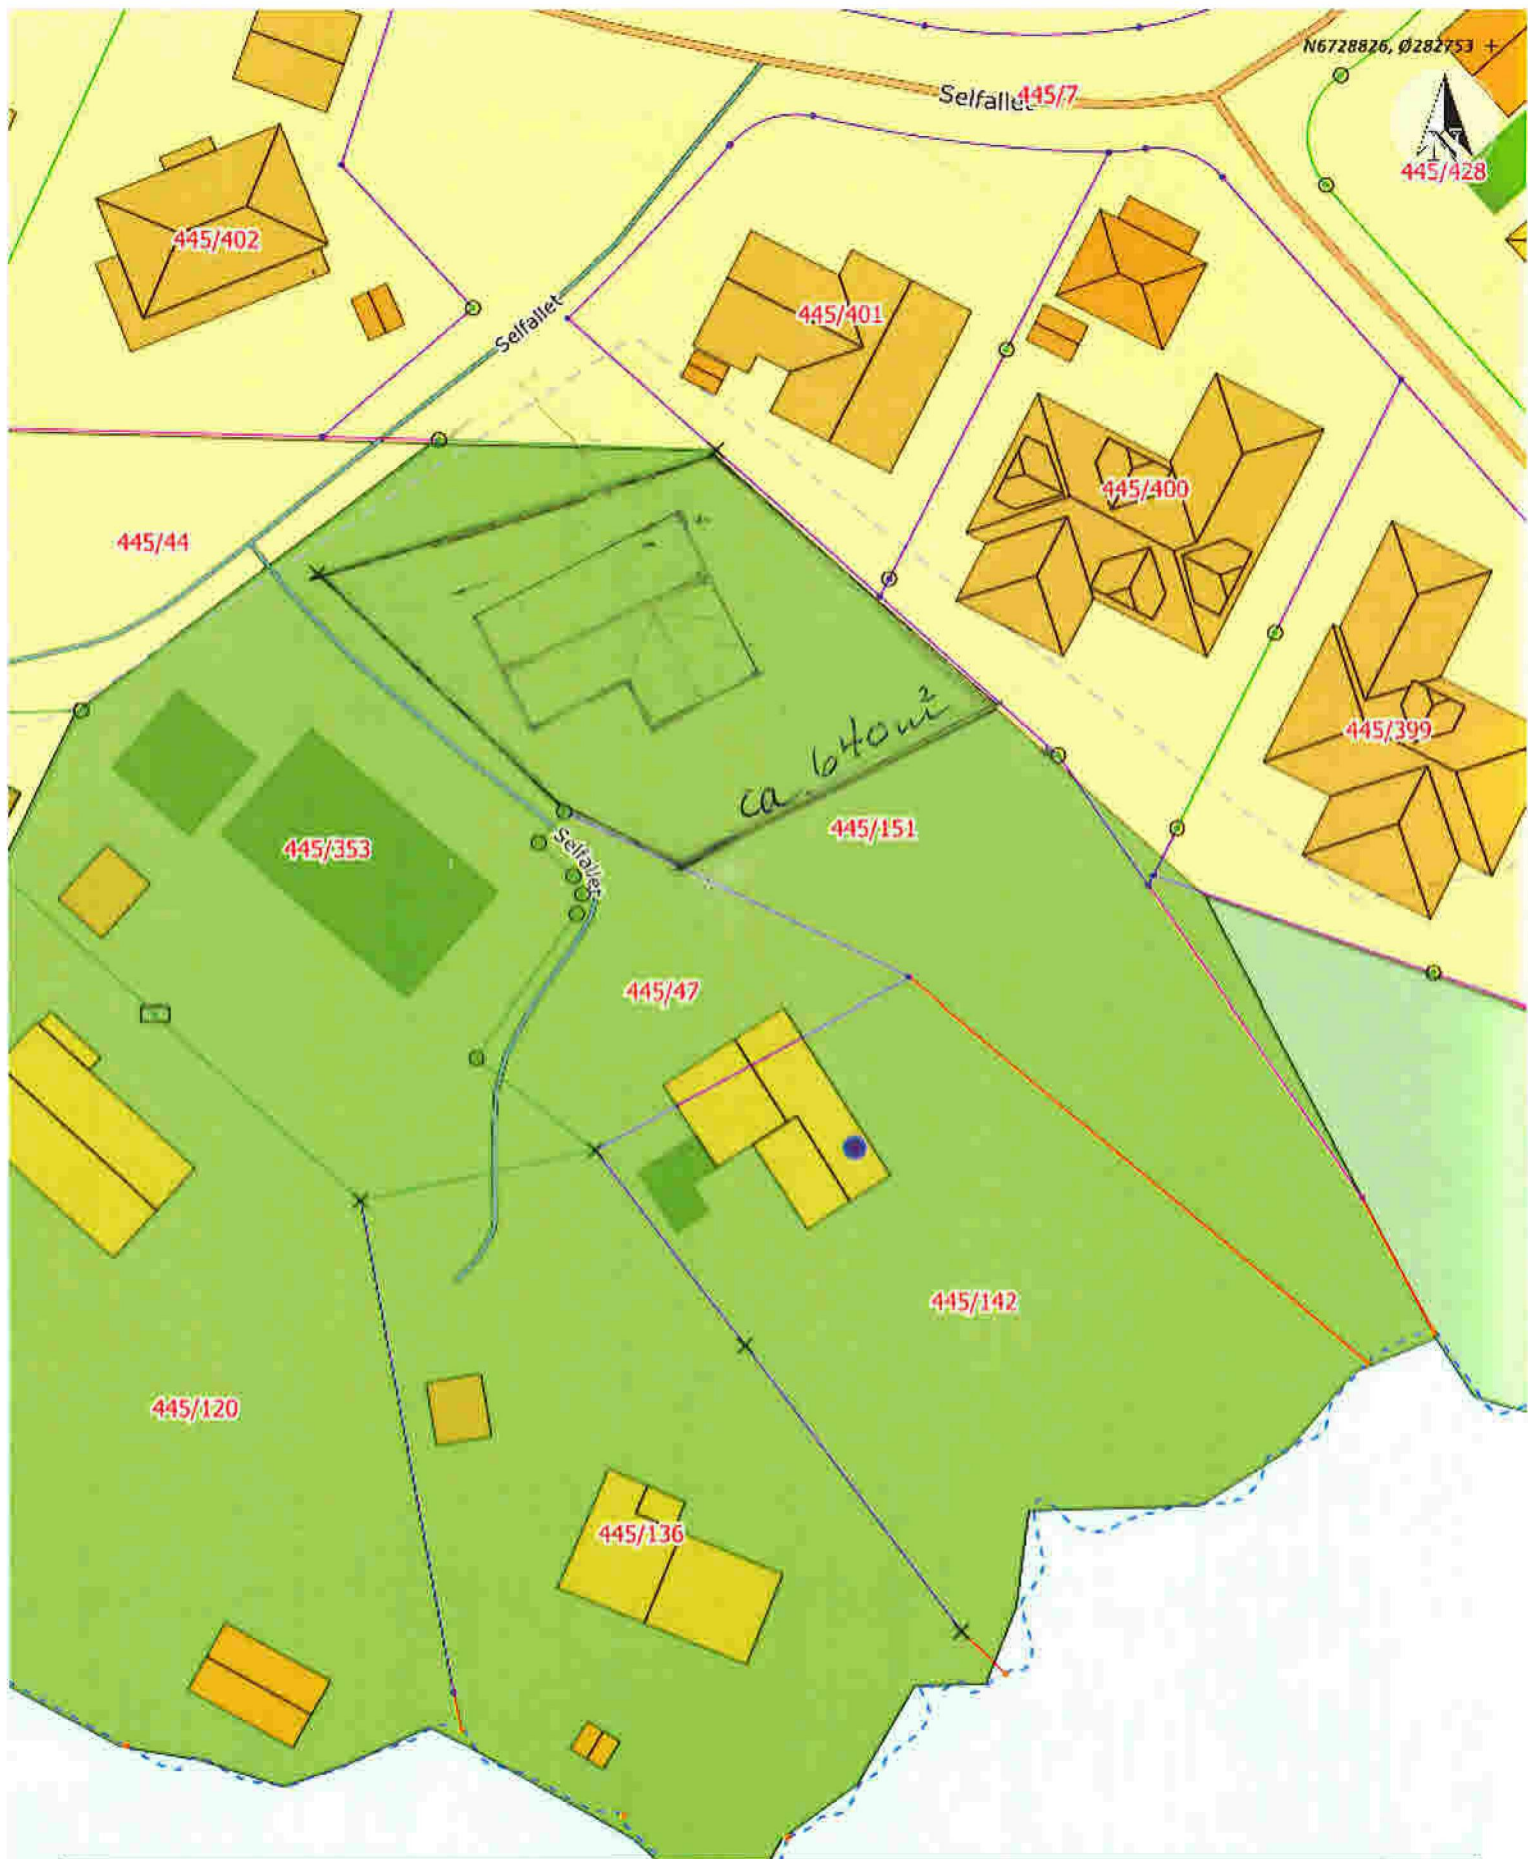

Situasjonskart -

Dato: 13-09-2022

**NHdigi.no**

Målestokk: 1:500

15m