

Fra: Einar Aase
Sendt: torsdag 15. september 2022 13:00
Til: Postmottak Alver
Emne: VS: Ref. 21/10702- 22/48265

Fra: Einar Aase
Sendt: torsdag 15. september 2022 12:59
Til: 'Renate Eriksen' <Renate@dinboligsoknad.no>
Emne: SV: Ref. 21/10702- 22/48265

Hei,

Dykk står fritt i val av prosjektering med tanke på plassering av tiltak osv. Vi treng informasjon som etterspurt i mangelbrev datert 23.06.2022. Dersom nytt tiltak får plassering i strid med t.d arealføremål, vil det vere naudsynt med dispensasjon frå det aktuelle føremålet.

Eg kan ringe dersom det er ynskjeleg.

Syner elles på generell basis til at informasjon som skal førast på byggesak gjerne kan sendast til post@alver.kommune.no.

Vennleg helsing

Einar Aase | Rådgjevar Plan og byggesak


Innbyggjarservice: +47 56 37 50 00
www.alver.kommune.no



Fra: Renate Eriksen <Renate@dinboligsoknad.no>
Sendt: torsdag 15. september 2022 08:30
Til: Einar Aase <einar.aase@alver.kommune.no>
Emne: Ref. 21/10702- 22/48265

Hei Einar.

Nå har jeg kommet litt mer inn i denne saken og har fått tegnet opp og undersøkt en del. Det jeg spesielt ser er at arealet bygg og anlegg er tegnet inn skrått og at det samspiller dårlig med terrenget.

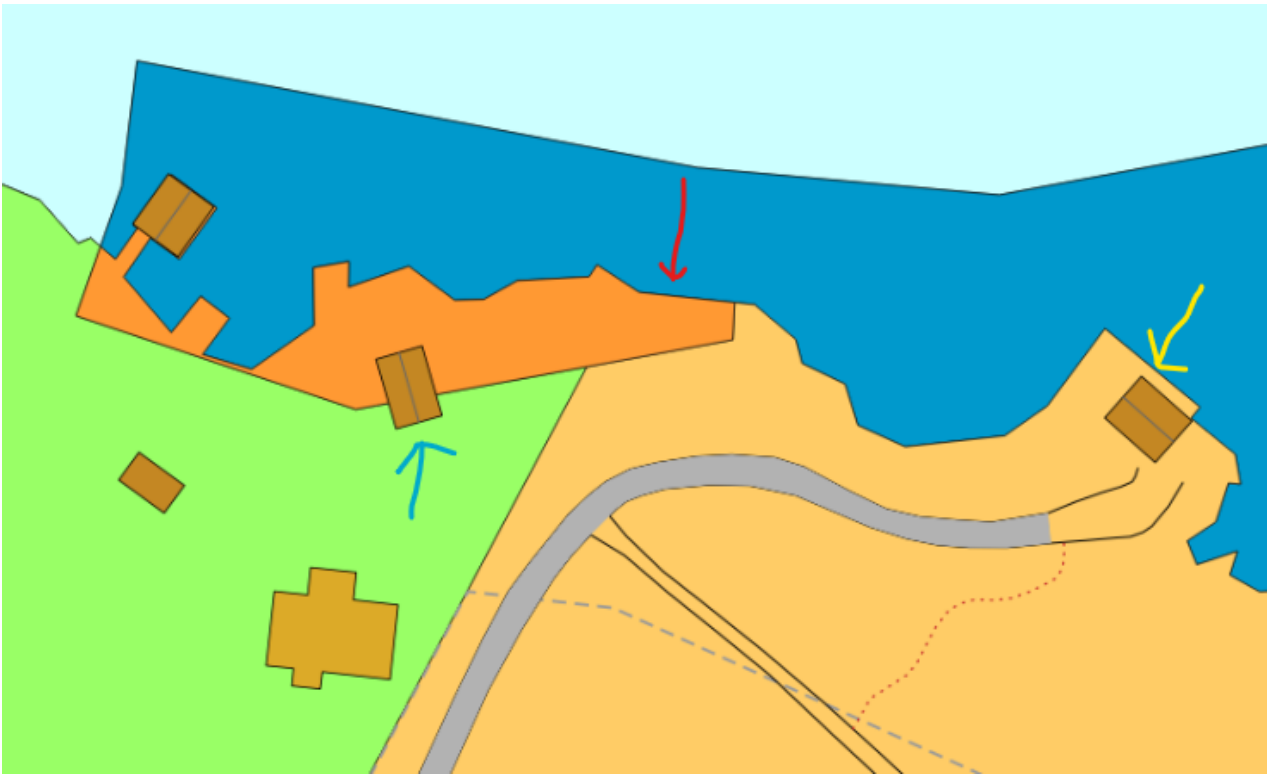


Som du ser i plankartet så har naust på tomten i vest bygget noe av naustet utenfor arealformålet bygg og anlegg og inn på LNF område.(Blå pil) Jeg ser også at på nabotomt i øst(gul pil) er naust og kai bygget på arealformåls området fritidsbusetnad.

Her er et utklipp av sit, plan så langt, naustet har her en størrelse på ca.34m² og er her innenfor areal formålet bygg og anlegg:



For å unngå å bygge kai langt ut i sjø så tenker jeg at det hadde vært bra å få rotert naustet slik, for da slipper vi å måtte lage en kai som går på skrå, men da må vi gjøre som på nabotomt bygge litt av naustet på fritidsbusetnad arealet.;

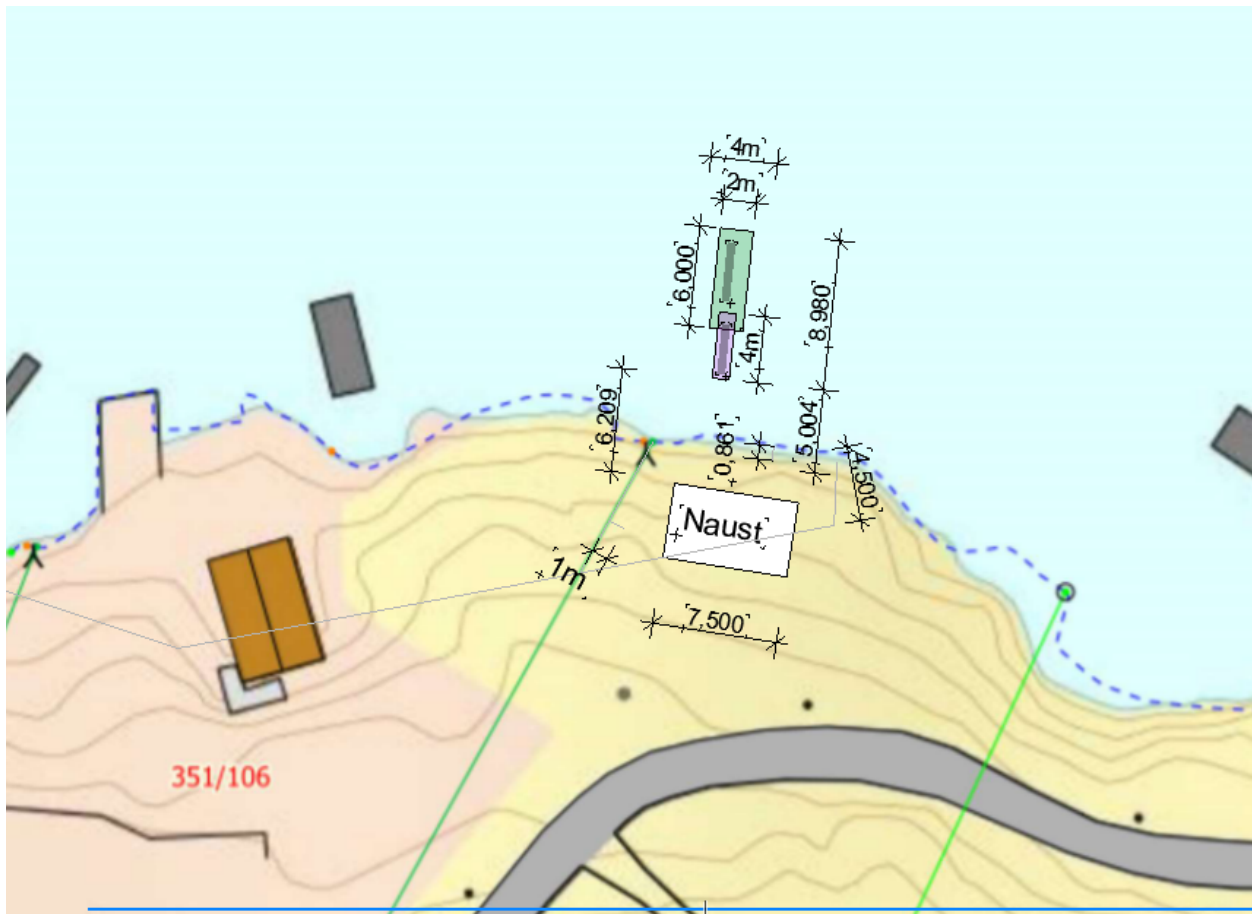

Håper at du kan gi meg en tilbakemelding på disse tankene. Evt om vi kan ta et teams eller telefon møte.

Ha en fin dag så lenge.

Hører fra deg.

Vennlig hilsen,

Renate Eriksen



Teknisk tegner/Søknadskonsulent

Mobil +47 415 01 017

Epost Renate@dinboligsoknad.no

Littleåsvegen 49, 5132 NYBORG, Norge

