



Målestokk 1:1000

Zindås kommun.
Område av sett til snarabakken

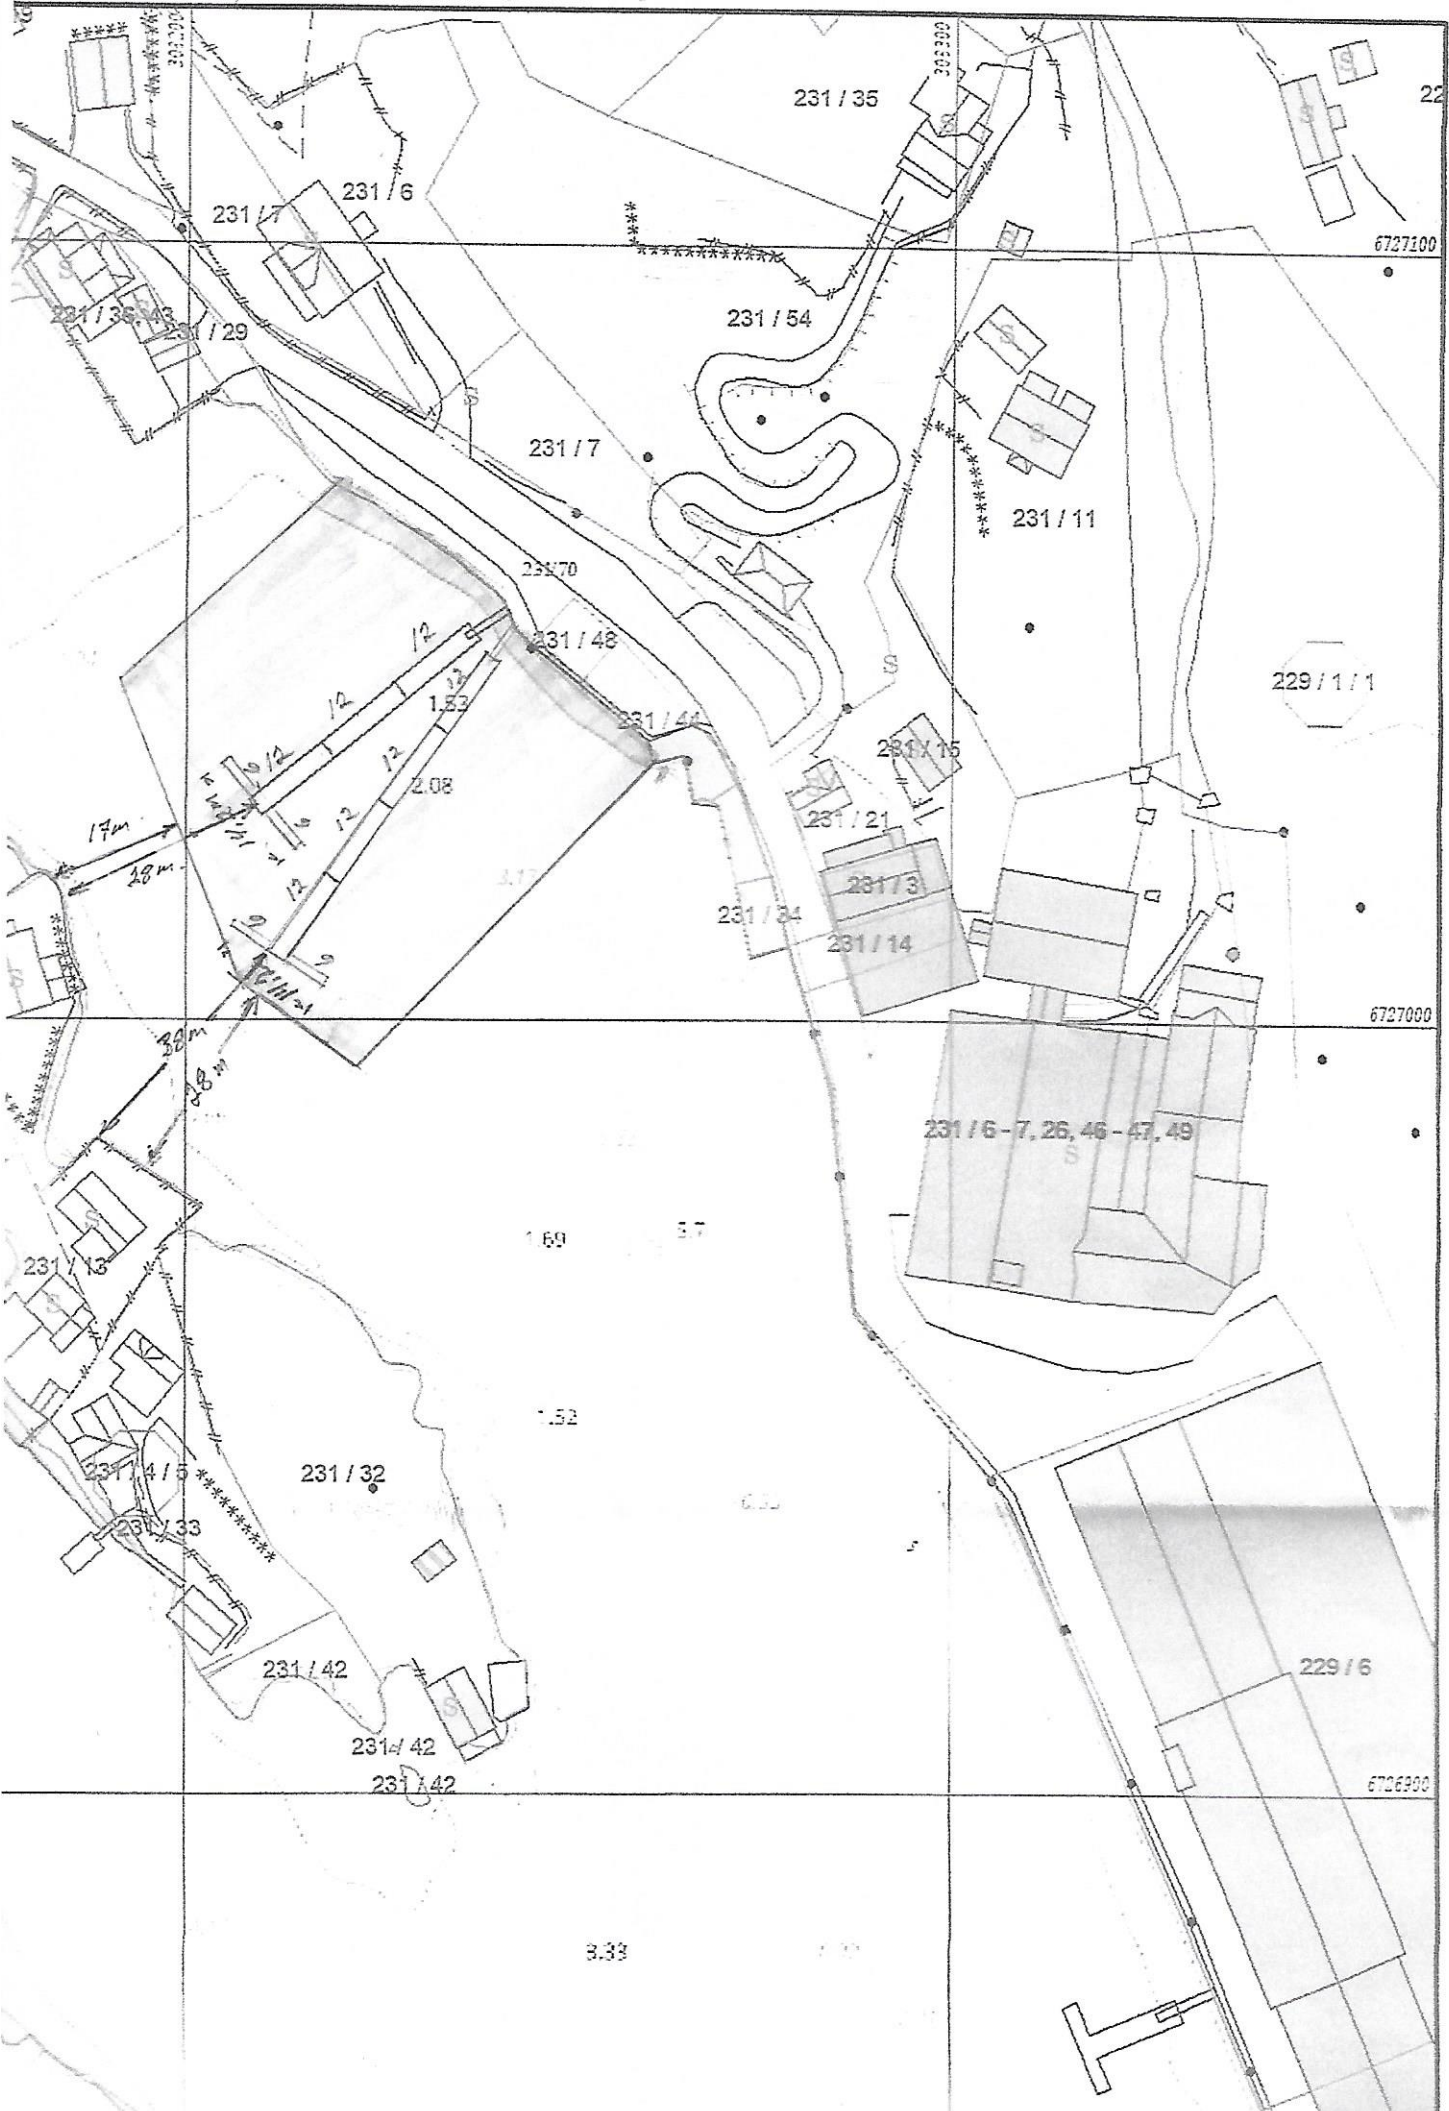

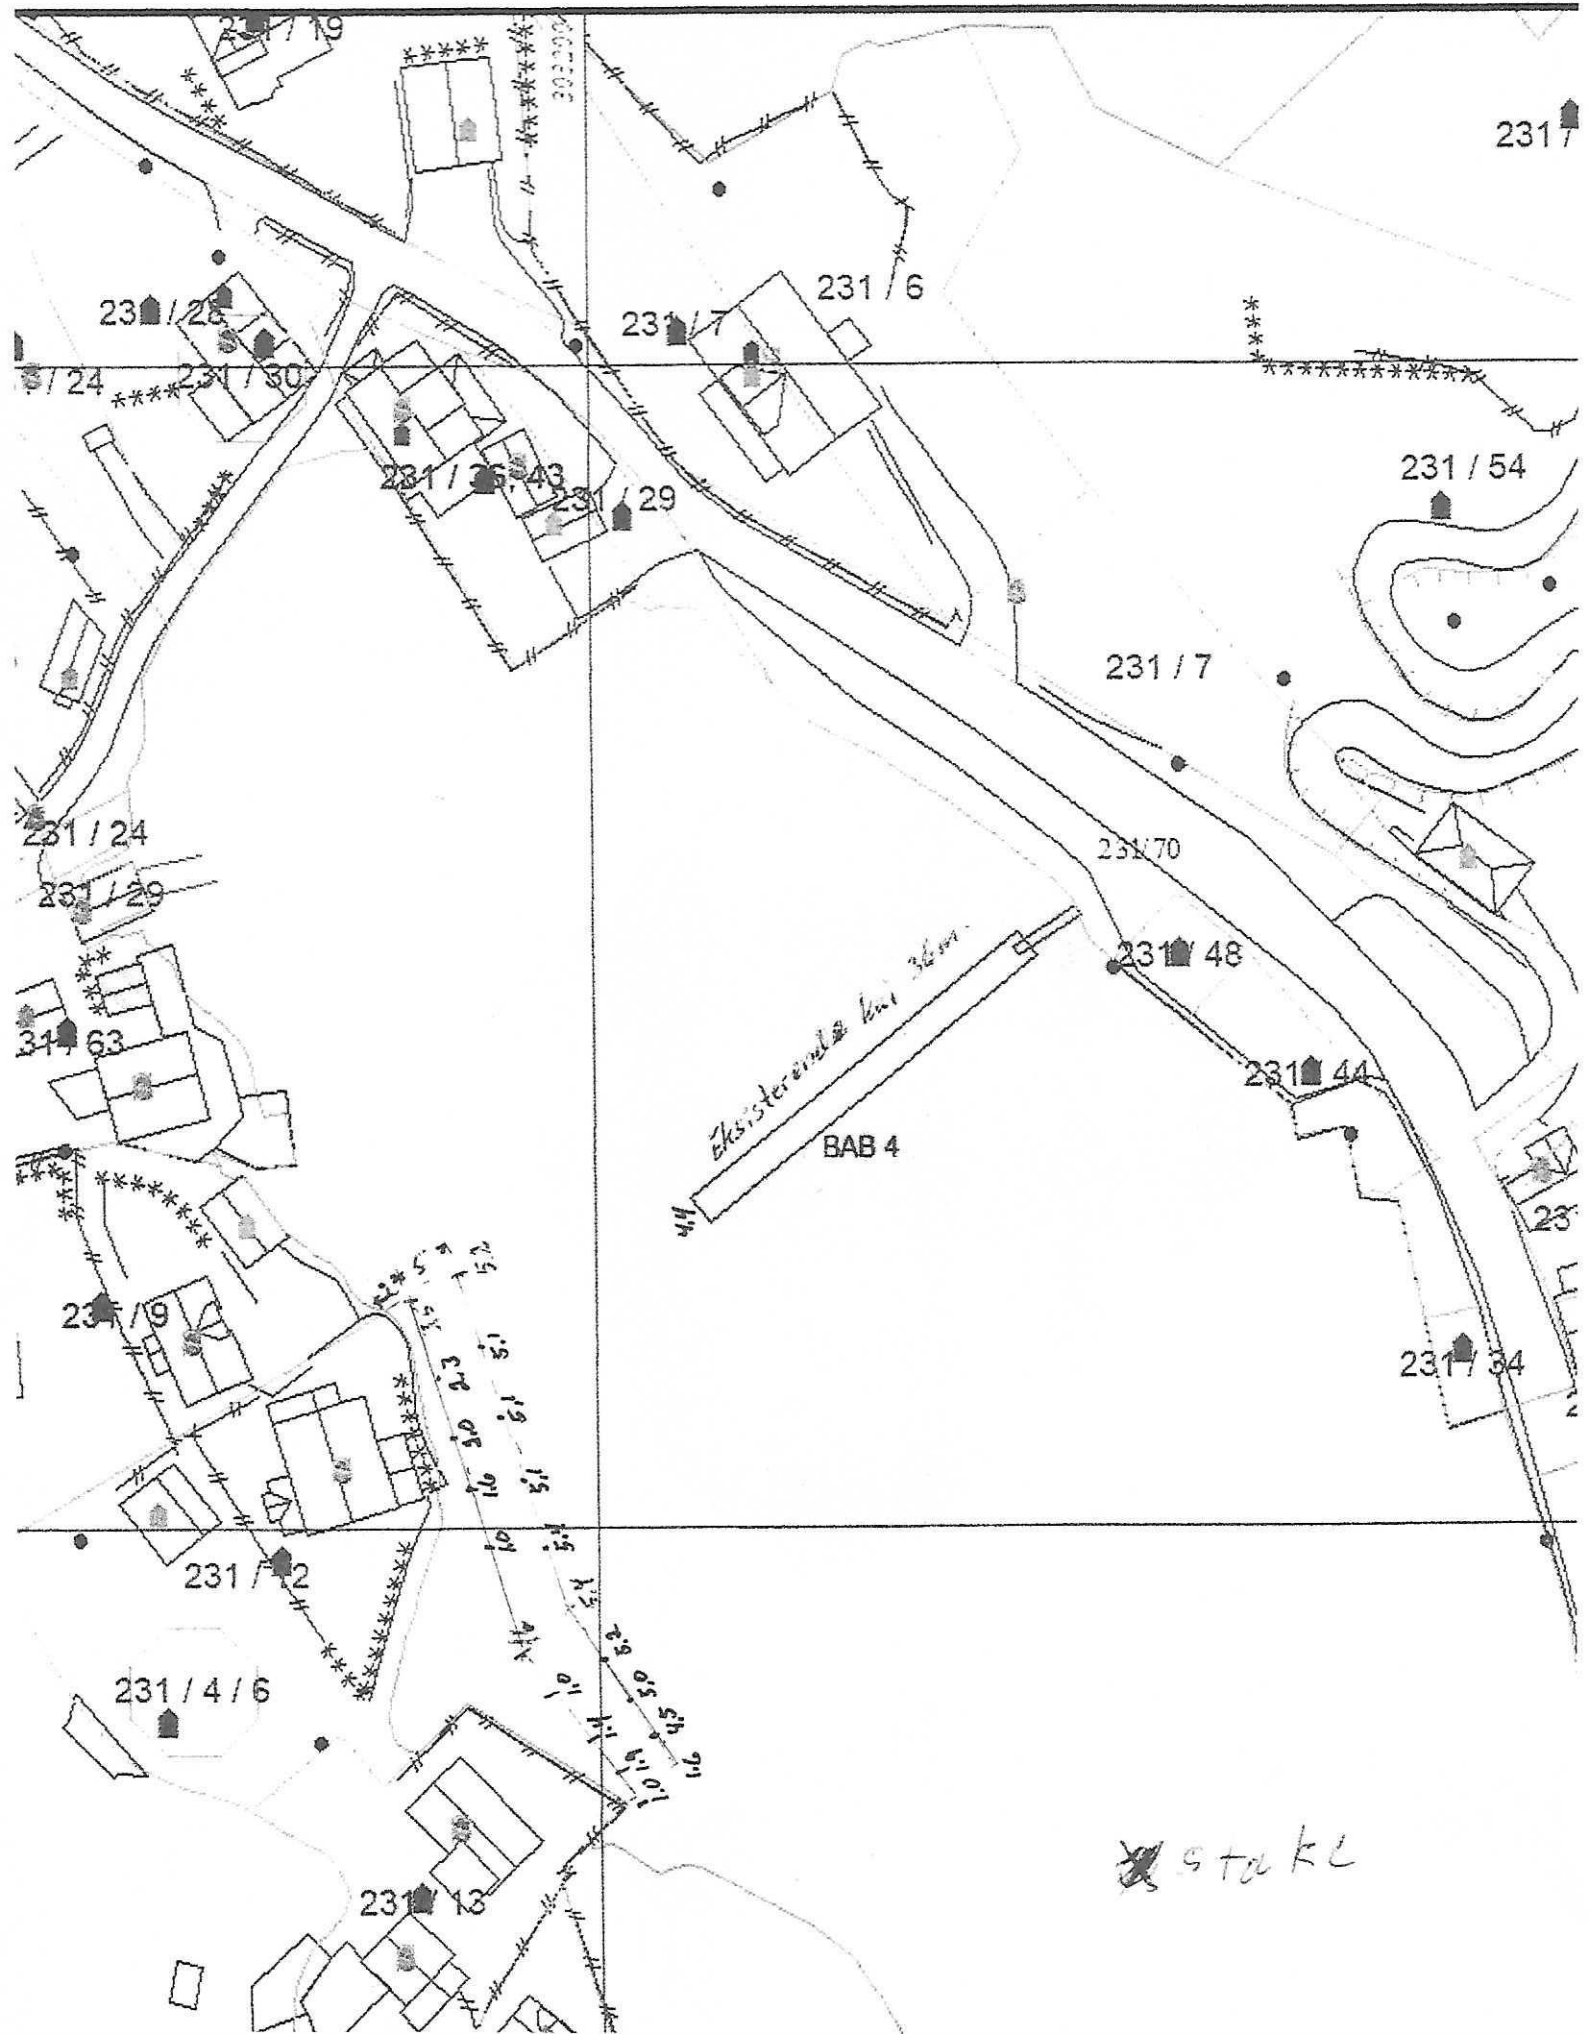

Eksisterende bus 36m
BAB 4

* stakl