

Nabovarsel

Nabovarsel etter plan- og bygningsloven §21-3.

Du har som nabo rett til å komme med merknader til byggeplanene innen 14 dager fra nabovarselen er sendt. Vi som er ansvarlige for byggeprosjektet, skal sende eventuelle merknader, med våre kommentarer til hver merknad, til kommunen sammen med byggesøknaden. Vi kan også velge å endre byggeprosjektet, og varsle alle naboer på nytt.



CS.
sla

Her skal vi bygge, rive eller endre

Adresse: Drageneset 52, 5919 FREKHAUG
Kommune: ALVER
Gårdsnr.: 327 Bruksnr.: 74 Feste nr.: 0 Seksjonsnr.: 0
Eier: FALCH EYVIND KVERNHUSVIK

Vi varsler herved om

Tiltaksstype: Riving av bygning under 70 m2
Nytt bygg - Boligformål
Tiltaksformål: Fritidsbolig

Beskrivelse av hva nabovarselen gjelder

Riving av eksisterende fritidsbustad oppført i 1966 og oppføring av ny. Bustaden har egen brønn for vatn til dusj, reingjøring, men ikke drikkevann. Det vert installert forbrenningsstoalett og tank for mottak av gråvatn.

Søknad om dispensasjon

Det søkes om dispensasjon fra:

Arealplaner

Beskrivelse:

Se vedlegg for beskrivelse

Begrunnelse:

Se vedlegg for begrunnelse

Søknad om dispensasjon

Det søkes om dispensasjon fra:

Plan- og Bygningsloven

Beskrivelse:

Se vedlegg for beskrivelse

Begrunnelse:

Se vedlegg for begrunnelse

55
57.2

Plan(er) som gjelder for eiendommen

Type plan: Arealdel av kommuneplan

Navn på plan: Kommuneplan for Meland 2015-2026

Spørsmål om innholdet i nabovarslet kan rettes til

Kontaktperson: Eyvind Falch

E-post: eyvindfalch@gmail.com

Telefon: 90752207

Merknader til byggeplanene sendes til

Merknader til byggeplanene kan leveres via Altinn eller sendes til søker.

Søker: Karl Atle Taule

Organisasjonsnummer: 988103381

Telefon: 90866010

E-post: atle@ing-taule.no

Postadresse: Radøyvegen 1400, 5936 MANGER


Nabovarslet er signert av

KARL ATLE TAULE på vegne av ING. TAULE AS

Dette dokumentet er signert elektronisk og arkivert i Altinn.

14.07.2022 08:18:32 AR498615185

14 07 2022 08:18:32 AR498615185

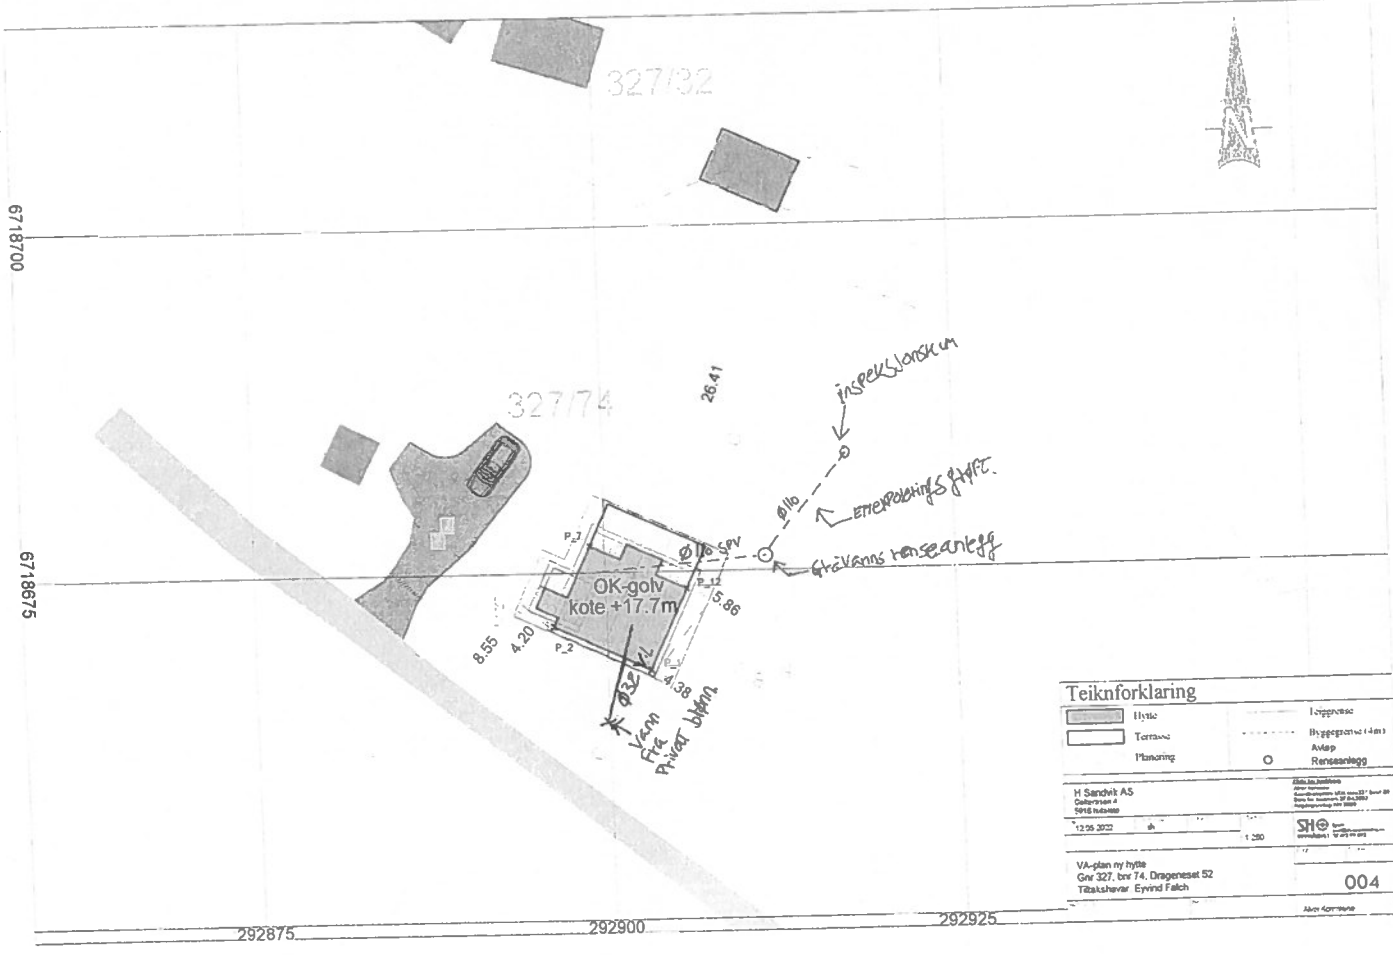

Teiknforklaring	
	Hytte
	Terrass
	Planering
	Loggese
	Byggegrense (den)
	Avløp
	Renseanlegg

H Sandvik AS
 Gårdsplan 4
 0918 Indreastad

12.05.2022 sk 1:250

VÅ-plan ny hytte
 Gnr 327, brv 74, Drageset 52
 Tiltaksleder Eyvind Falch

004

110