16:41
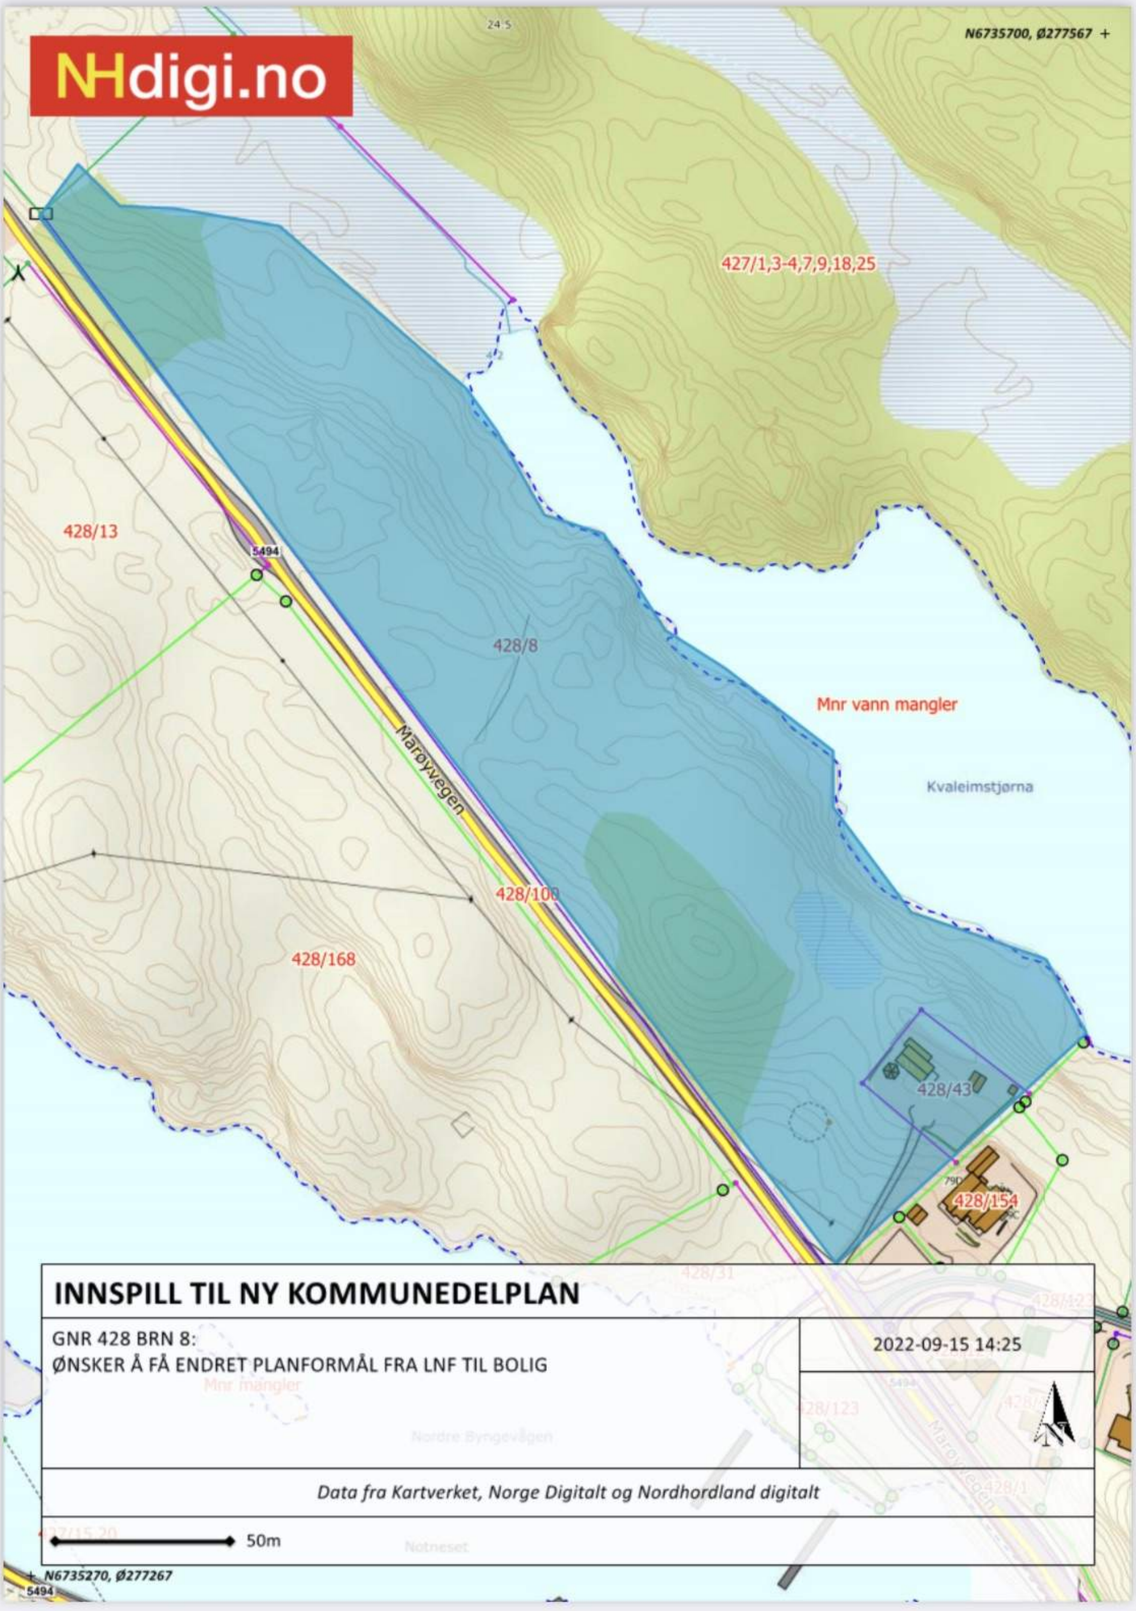
b913394f4335c5cefc0...