



Linn Therese Mæland Kristensen  
Øvre Sollien 62  
5096 Bergen

Referanser:  
Dykkar:  
Vår: 22/6312 - 22/71334

Saksbehandlar:  
Anngunn Marie Gullbrå  
anngunn.gullbra@alver.kommune.no


Dato:  
16.09.2022

## Melding om registrert tilbygg unntatt søknadsplikt - gbnr 353/20 Bratshaug

Kommunen har registrert ferdig oppsatt tilbygg i matrikkelen etter opplysningar i innsendt melding frå deg.

Bygget er plassert ca i kart ( fasadeliv) og bygningsopplysningane er registrert i bygningsdelen i matrikkelen. Oppgitt mål frå grensa og innteikning av bygget i kart, samsvarer ikkje heilt. Innlegginga er difor ein mellomting av desse og ikkje nøyaktig plassert.

Bygget vil verte meir nøyaktig innteikna etter neste ny-kartlegging.

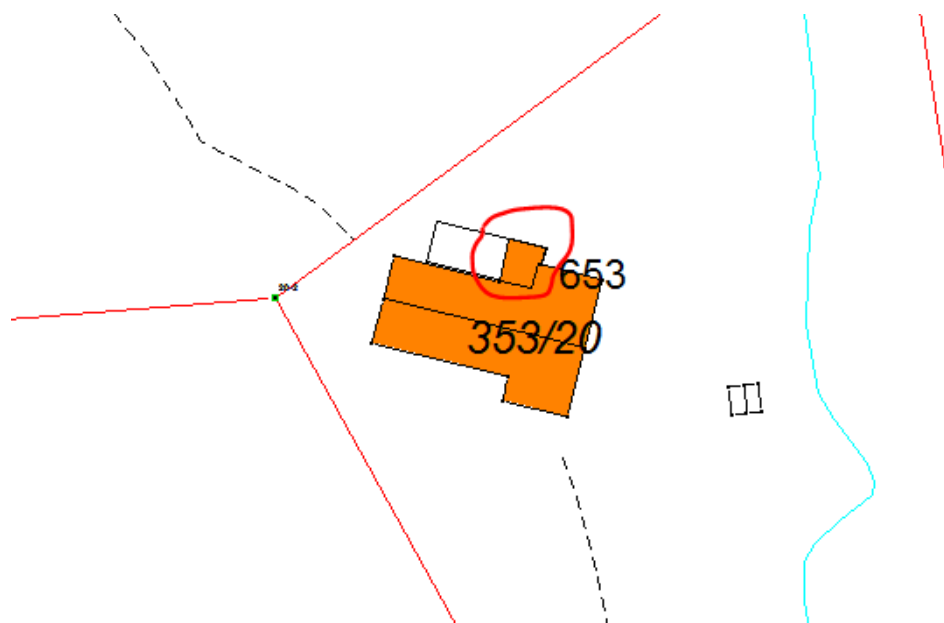

Ved denne registreringa av tilbygg utan søknadsplikt i kart og matrikkel, etter Plan- og bygningslova (PBL) §20-5, er det ikkje vurdert om oppsett tilbygg oppfyller vilkåra for fritak frå søknadsplikt. I slike saker er det byggherre sitt ansvar å kontrollere at alle vilkår for å byggja unntatt søknad er til stades.

Registreringa i matrikkelen inneber då heller ikkje noko godkjenning av bygget etter PBL.

Vedlagt er matrikkelrapport som viser kva opplysningar som er registrert om tilbygget.

Med vennleg helsing  
Alver kommune, Kart og oppmåling

Anngunn Marie Gullbrå  
avdelingsingeniør

*Dette dokumentet er elektronisk godkjent og har difor ingen signatur.*

**Vedlegg:**

353-20-tilbygg unntatt søknadsplikt

**Mottakarar:**

Linn Therese Mæland Kristensen

Øvre Sollien 62

5096 Bergen