



Alver Kommune
Kart og oppmålingsavdelinga
Postboks 4
5906 Frekhaug
e-post: post@alver.kommune.no

Varsel om oppmålingsforretning

Saksnr 20226689
Oppdragsnr
Prosjektnamn

Det vert med dette varsla om at det skal haldast oppmålingsforretning på følgjande matrikkeleining(ar)				
Gateadresse	Eigar/Rekvirent	Gnr	Bnr	Fnr Snr
	Hans Magnar Aarland (Eiers kontaktinstans)			

Om forretninga				
Forretninga vert:	Dato 03.10.2022	Kl. 10:00	Stad Gbnr 132/23	
Rekvirent Hans Magnar Aarland	Rekvisisjonsdato 12.09.2022			
Forretninga gjeld oppretting av matrikkeleining				
<input type="checkbox"/> Grunneigedom	<input type="checkbox"/> Festegrund	<input type="checkbox"/> Anleggseigedom	<input type="checkbox"/> Uteareal eigarseksjon	
Forretninga gjeld registrering av eksisterande grunn				
<input type="checkbox"/> Grensejustering	<input checked="" type="checkbox"/> Klarlegging av eksisterande grense	<input type="checkbox"/> Nymerking av eksisterande grense	<input type="checkbox"/> Registrering av ureg. jordsameige	<input type="checkbox"/> Matrikulering av umatrikulert grunn
<input type="checkbox"/> Arealoverføring	<input type="checkbox"/> Anna			
Forklaring Klarlegging av grenser etter målebrev				

Kven som er varsla
Vedlagt følgjer ei oversikt over dei personar som er varsla om forretninga, og i kva eigenskap (partsstilling, rolle) desse er blitt varsla. Du vert oppfordra til å gje melding til kommunen så snart som mogeleg dersom du kjenner til ev. andre som forretninga kan få betydning for.

For matrikkeleininga gjeld følgjande forhold
<u>Dersom nokon av grensene eller andre rettsforhold som vedkjem stadfesta rettar er uklare, er det ynskjeleg at du i samråd med dei andre partane oppklarar dette før oppmålingsforretninga.</u>
Det er ynskjeleg at kart, bilete og avtalar etc. som kan ha betydning for å fastleggja grenseforløpet og stadfesta rettar vert send til kommunen, helst i god tid før oppmålingsforretninga eller vert teken med til oppmålingsforretninga.
Oppmøte ved oppmålingsforretninga er frivillig og det kan ikkje krevjast godtgjersle for reiseutgifter, tappt arbeidsforteneste og liknande i samband med oppmålingsforretninga.

Rett til å klaga
Saker som krev oppmålingsforretning etter § 6 i matrikkellova, under dette feil ved varslinga eller utføringa av forretninga, kan klagast på etter reglane i forvaltningslova kap. IV til VI, jfr. matrikkellova § 46.
Klagefristen vert rekna frå det tidspunktet parten har motteke matrikkelbrev eller underretning om føring i matrikkelen, jfr. matrikkelforskrifta § 21.
Det kan ikkje setjast fram klage på forhold som formelt høyrer inn under klagebehandling etter anna lovverk, t.d. plan- og bygningslova.

Andre opplysningar
Vedlagt følgjer: <input checked="" type="checkbox"/> Partsliste <input checked="" type="checkbox"/> Fullmaktsblankett <input type="checkbox"/> Kvitteringsblankett <input type="checkbox"/> Anna

Landmålar				
Stad Frekhaug	Dato 16.09.2022	Underskrift 		
Stilling Oppmålingsingeniør	Telefon 97603544	Landmålar Kjell Rune Standal	Epost kjell.rune.standal@alver.kommune.no	

Fullmakt Oppmålingsforretning

Saksnr 20226689	Oppdragsnr
--------------------	------------

NB! Ver nøyaktig med å kryssa av for kva fullmakta gjeld.

Underteikna, som har grunnboksheimel til matrikkeleininga (viss ikkje tinglyst matrikkeleining; aktuell eigar/festar)				
Gnr	Bnr	Fnr	Snr	Matrikkeleininga si adresse

gjev fullmakt til		
Fullmektig	Navn	Adresse
	Fødselsdato (6 siffer)	
Fullmakta gjeld	<input type="checkbox"/> Løyve til å møta og representera meg/oss ved oppmålingsforretninga, under dette til å godkjenne oppmåling/merking av ny matrikkeleining på grunnlag av offentlig godkjenning, med løyve til å godkjenne mindre avvik, jfr. Matrikkellova § 33	
	<input type="checkbox"/> Løyve til å signera erklæring om rettar i fast eigedom, dersom det er stilt krav om etablering av rettar i vedtak etter plan- og bygningslova.	
	<input type="checkbox"/> Løyve til å rydda opp i rettsforhold som det i samband med forretninga vert avdekka behov for å rydde opp i. (Oppretting og/eller sletting av rettar)	
	<input type="checkbox"/> Løyve til å inngå forlik, ta bindande standpunkt til ev. skilddom eller grensejustering.	
	<input type="checkbox"/> Løyve til å signera skjøyte / erklæring om arealoverføring / pantedokument. NB! Krev vitnestadfesting på heimelshavar si underskrift.	
<input type="checkbox"/> Løyve til andre disposisjonar enn nemnd over.		
Beskriv	Dersom fullmakt gjeld matrikkeleining i sameige må anten samtlege sameigarar signera på fullmakta, eller det må leggjast fram dokumentasjon for at sameiget har vedteke at styret, anna organ eller person kan representera sameiget, jfr. matrikkelforskrifta § 23, første ledd.	

Forretninga vedkjem				
Gnr	Bnr	Fnr	Snr	Dato for oppmålingsforretninga 03.10.2022

Underskrift frå heimelshavar (viss ikke tinglyst matrikkeleining; aktuell eigar/festar)		
Stad og dato	Underskrift	Fødselsnr./Organisasjonsnr. (11/9 siffer)

Vitnestadfesting på heimelshavar si underskrift (jfr. tinglysingsforskrifta § 3)

(Skal berre fyllast ut dersom det blir gjeve fullmakt til å signera på skøyte / erklæring om arealoverføring / pantedokument)

Vi stadfestar at heimelshavar sin signatur er skriven eller vedkjend i vårt nærvær og at vedkommande er over 18 år: (Advokatar og autoriserte eigedomsmeklarar m.fl. kan vitna ei underskrift aleine)

Vitneunderskrift 1		
Stad	Dato	Underskrift


Vitneunderskrift 2		
Stad	Dato	Underskrift



Partar			Varsling			Under forretninga				
Namn	Gnr./Bnr./Fnr./Snr.	Partsstilling	Sendt	Svar		Opp- møte	Godkj.	Signatur ved avlørsar		ID 2)
			Dato	Mottakskvitt.	Ev. fullm. 1)			Signatur - registrert eigar		
Adresse		Eigarforhold	Måte							
Remme Ina	132/23	Hjemmelshaver	16.09.2022			<input type="checkbox"/>	<input type="checkbox"/>			
Eliasmarken 13, 5164 Laksevåg		Hjemmelshaver	Altinn			<input type="checkbox"/>	<input type="checkbox"/>			
Remme Oddvin	132/23	Hjemmelshaver	16.09.2022			<input type="checkbox"/>	<input type="checkbox"/>			
Vågedalen 5, 5163 Laksevåg		Hjemmelshaver	Altinn			<input type="checkbox"/>	<input type="checkbox"/>			
Thomassen Per Ovald	132/23	Hjemmelshaver	16.09.2022			<input type="checkbox"/>	<input type="checkbox"/>			
Eliasmarken 13, 5164 Laksevåg		Hjemmelshaver	Altinn			<input type="checkbox"/>	<input type="checkbox"/>			
Gullbrå Ingvill Eide	132/7	Nabo	16.09.2022			<input type="checkbox"/>	<input type="checkbox"/>			
Soltveitvegen 97, 5911 Alversund		Hjemmelshaver	Altinn			<input type="checkbox"/>	<input type="checkbox"/>			
Isaksson Bjørn Ove	132/7	Nabo	16.09.2022			<input type="checkbox"/>	<input type="checkbox"/>			
Soltveitvegen 97, 5911 Alversund		Hjemmelshaver	Altinn			<input type="checkbox"/>	<input type="checkbox"/>			
Eilertsen Ann-Harriet N B	131/3	Nabo	16.09.2022			<input type="checkbox"/>	<input type="checkbox"/>			
Kirkegaten 10, 8480 Andenes		Hjemmelshaver	Altinn			<input type="checkbox"/>	<input type="checkbox"/>			
Vabø Anna Kristine	131/3	Nabo	16.09.2022			<input type="checkbox"/>	<input type="checkbox"/>			
Vassbygdsvegen 740, 5912 Seim		Hjemmelshaver	Altinn			<input type="checkbox"/>	<input type="checkbox"/>			
Remme Ina	132/29	Nabo	16.09.2022			<input type="checkbox"/>	<input type="checkbox"/>			
Eliasmarken 13, 5164 Laksevåg		Hjemmelshaver	Altinn			<input type="checkbox"/>	<input type="checkbox"/>			
Remme Oddvin	132/29	Nabo	16.09.2022			<input type="checkbox"/>	<input type="checkbox"/>			
Vågedalen 5, 5163 Laksevåg		Hjemmelshaver	Altinn			<input type="checkbox"/>	<input type="checkbox"/>			
Thomassen Per Ovald	132/29	Nabo	16.09.2022			<input type="checkbox"/>	<input type="checkbox"/>			
Eliasmarken 13, 5164 Laksevåg		Hjemmelshaver	Altinn			<input type="checkbox"/>	<input type="checkbox"/>			
Hans Magnar Aarland		Rekvirent	16.09.2022			<input type="checkbox"/>	<input type="checkbox"/>			
		Eiers kontaktinstans				<input type="checkbox"/>	<input type="checkbox"/>			
Andre Myrtveit		Til orientering				<input type="checkbox"/>	<input type="checkbox"/>			
						<input type="checkbox"/>	<input type="checkbox"/>			

1) Avlørsar: (SUF)
Avlørsar med
avgjerdsfullmakt: (SMF)

2) Førarkort: (F)
Pass: (P)
Bankkort m/ bilde: (B)

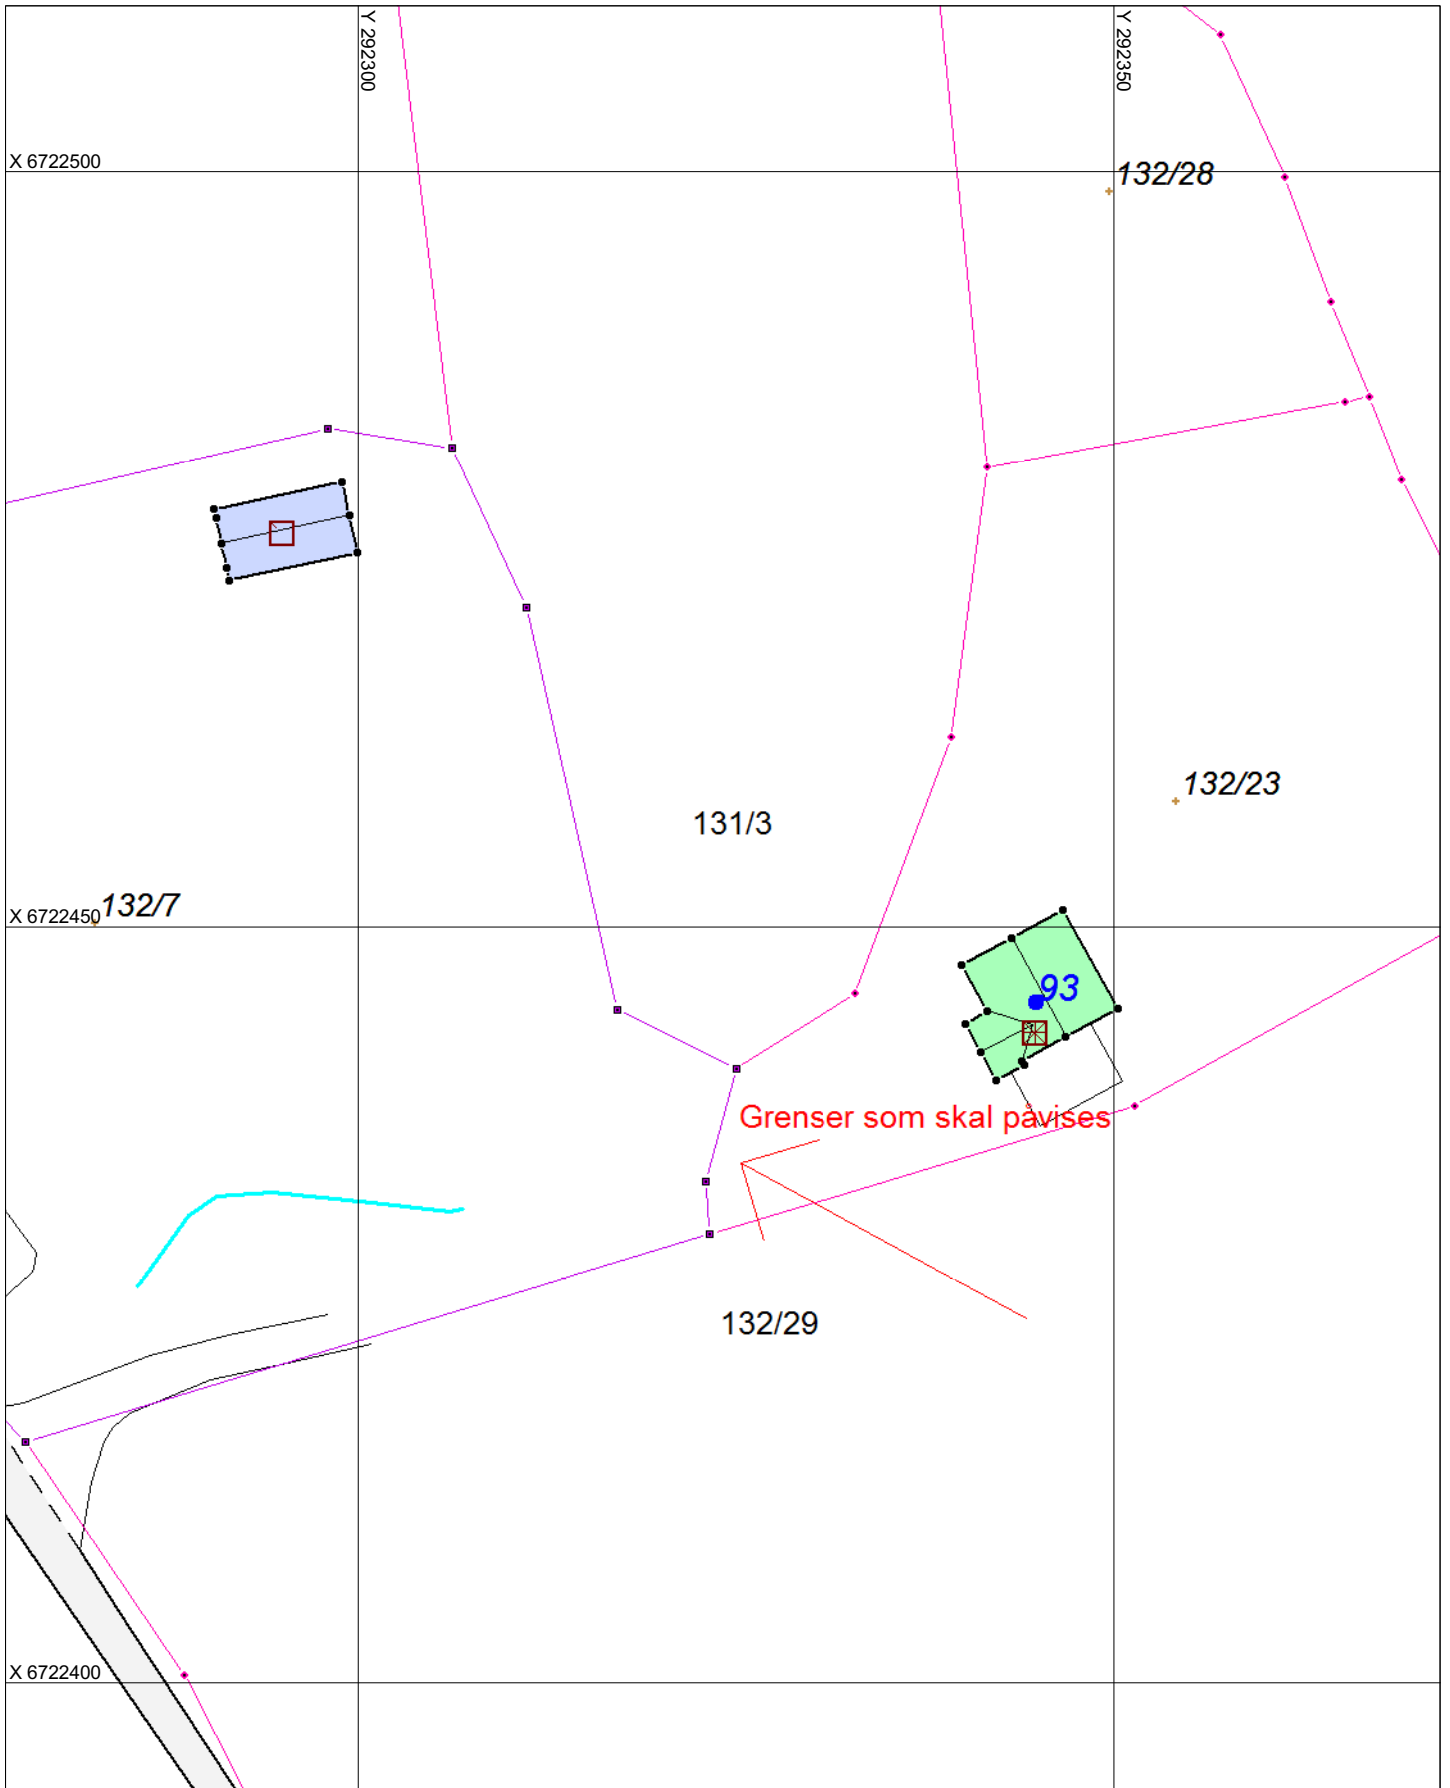

Kartvedlegg til varsel for oppmålingsforretning		Alver Kommune		
		Saks nr 20226689	Oppdragnr	
Eigedom		Forretningsdato 3/10/2022	Landmålar Kjell Rune Standal	
Rekvirent Hans Magnar Aarland		Målestokk 1:500		