


Gardsnr. 323/154


Gardsnr 323/156

Flytte grensen fra
154 → 156

Markert med rødt e

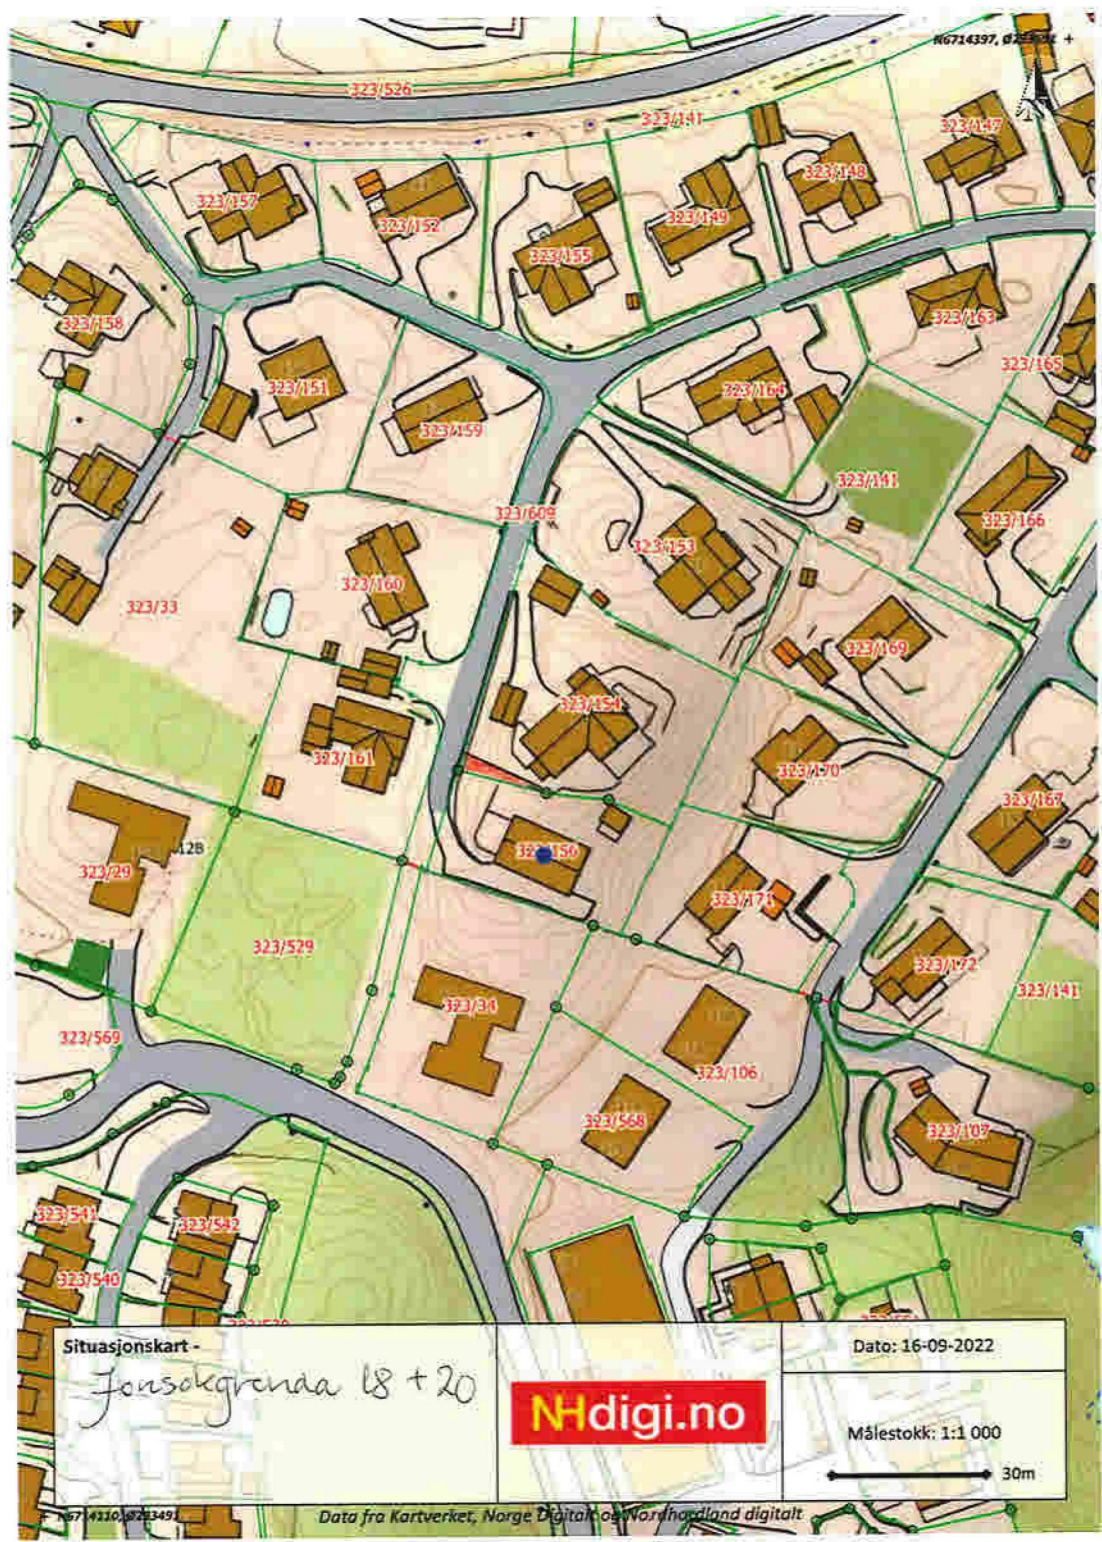

Jonsokgrenda 20

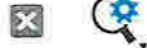

TEMAKART

BAKGRUNNS-
KART