

Fra: Anngunn Marie Gullbrå <anngunn.gullbra@alver.kommune.no>

Sendt: 19.09.2022 12:53:26

Til: sondre@tannlege.so

Emne: Vedr. innmeldt bygning unntatt søknadsplikt Sak 22/6499


Hei

Viser til innsendt melding om oppsatt bygg unntatt søknadsplikt. (sak nr 22/6499)

Du har brukt eit utgått skjema for denne slik melding, og me manglar difor ein del opplysningar før dette kan registrerast i kart og matrikkel. (me må registrera alle 3 typar areal)

Vedlagt er rett skjema der du kan fylla ut BRA, BYA og BTA. (forklaringa på areala står på skjemaet).

Eg finn heller ikkje opplyst kva som har skjedd/ skjer med den garasjen som alt ligg i kartet. Er denne revet? Eventuelt når? Godkjenning av riving?

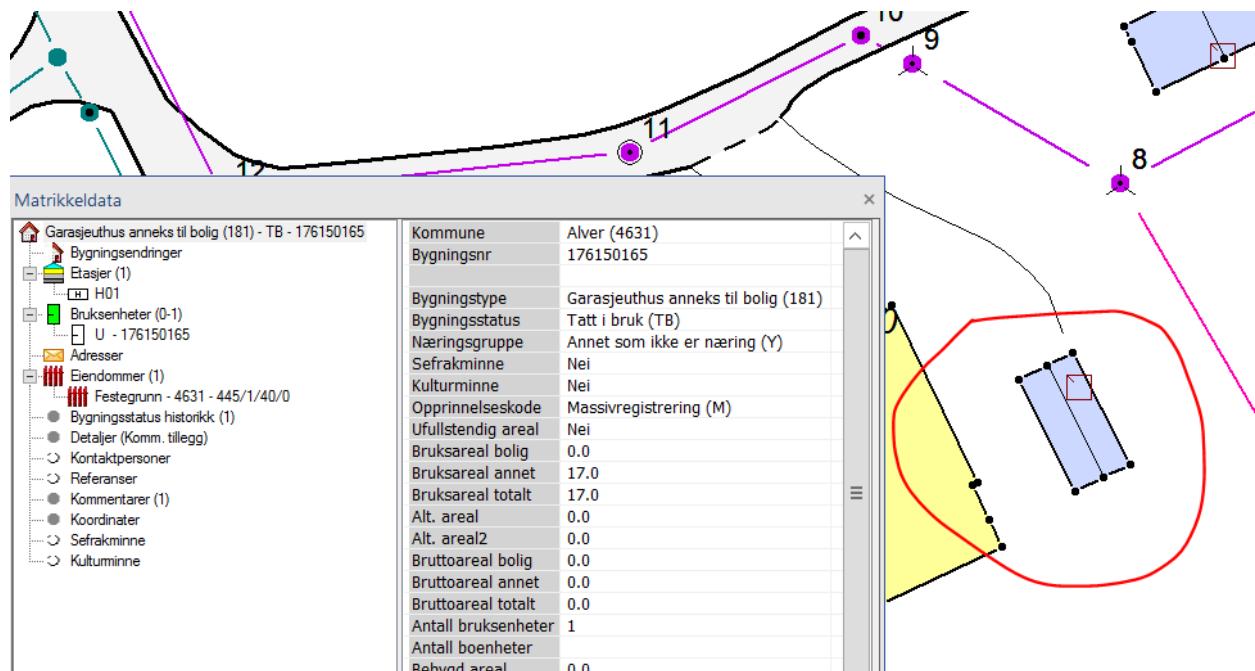

Det er også nyttig å få oppgitt yttermål på sjølve bygget.

Opplysningane kan sendast som svar på denne e-posten eller til post@alver.kommune.no

Med helsing

Anngunn Marie Gullbrå | Avdelingsingeniør Kart og Oppmåling

Telefon: +47 56 17 11 81

Innbyggjarservice: +47 56 37 50 00

www.alver.kommune.no



ALVER
KOMMUNE