



Asgeir Svein Nøttveit  
Radøyvegen 1559  
5936 MANGER

Referanser:  
Dykkar:  
Vår: 22/6244 - 22/72137


Saksbehandlar:  
Anngunn Marie Gullbrå  
anngunn.gullbra@alver.kommune.no

Dato:  
20.09.2022

## Melding om registrert tilbygg unntatt søknadsplikt - gbnr 449/6 Nøttveit

Kommunen har registrert ferdig oppsatt tilbygg i matrikkelen etter opplysningar i innsendt melding frå deg.

Bygget er konstruert med takflate i kartet og bygningsopplysningane er registrert i bygningsdelen i matrikkelen.

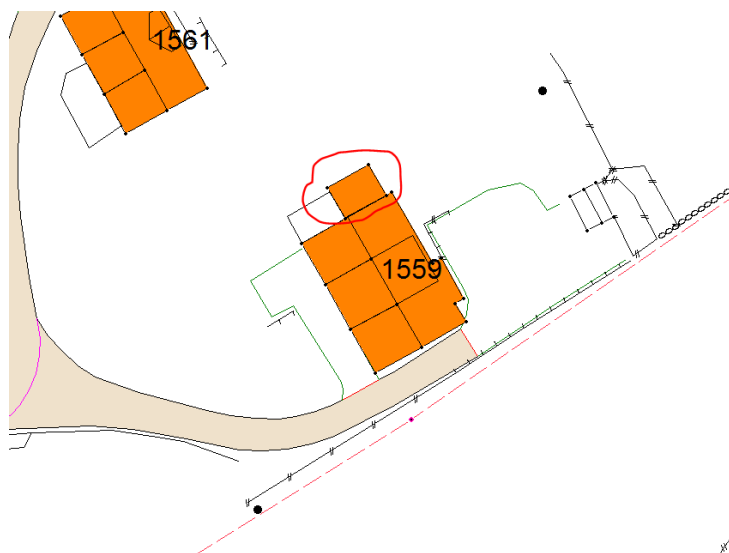

Ved denne registreringa av tilbygg utan søknadsplikt i kart og matrikkel, etter Plan- og bygningslova (PBL) §20-5, er det ikkje vurdert om oppsett tilbygg oppfyller vilkåra for fritak frå søknadsplikt. I slike saker er det byggherre sitt ansvar å kontrollere at alle vilkår for å byggja unntatt søknad er til stades.

Registreringa i matrikkelen inneber då heller ikkje noko godkjenning av bygget etter PBL.

Vedlagt er matrikkelrapport som viser kva opplysningar som er registrert om tilbygget.

Med vennleg helsing  
Alver kommune, Kart og oppmåling

Anngunn Marie Gullbrå  
avdelingsingeniør

*Dette dokumentet er elektronisk godkjent og har difor ingen signatur.*

**Vedlegg:**

449-6-tilbygg uten søknadsplikt

**Mottakarar:**

Asgeir Svein Nøttveit

Radøyvegen 1559

5936

MANGER