

SITUASJONSKART

Gnr/Bnr: *196/156*
 Adresse: *NAUSTDALSLIA 17, 5915 HJELMÅS*
 Eigar/søkar: *MARIANNE & KJELL ARNE GAUGÅS*
 Kvalitet:



ALVER
KOMMUNE



Målestokk: 1:500
 Dato: 12.09.2022


Gjeldande plan :

Planformål :

Vår referanse:

Sign.

- Gjerde
- Usikker eigedomsgrense
- Målt eigedomsgrense
- Bolighus
- Andre bygg

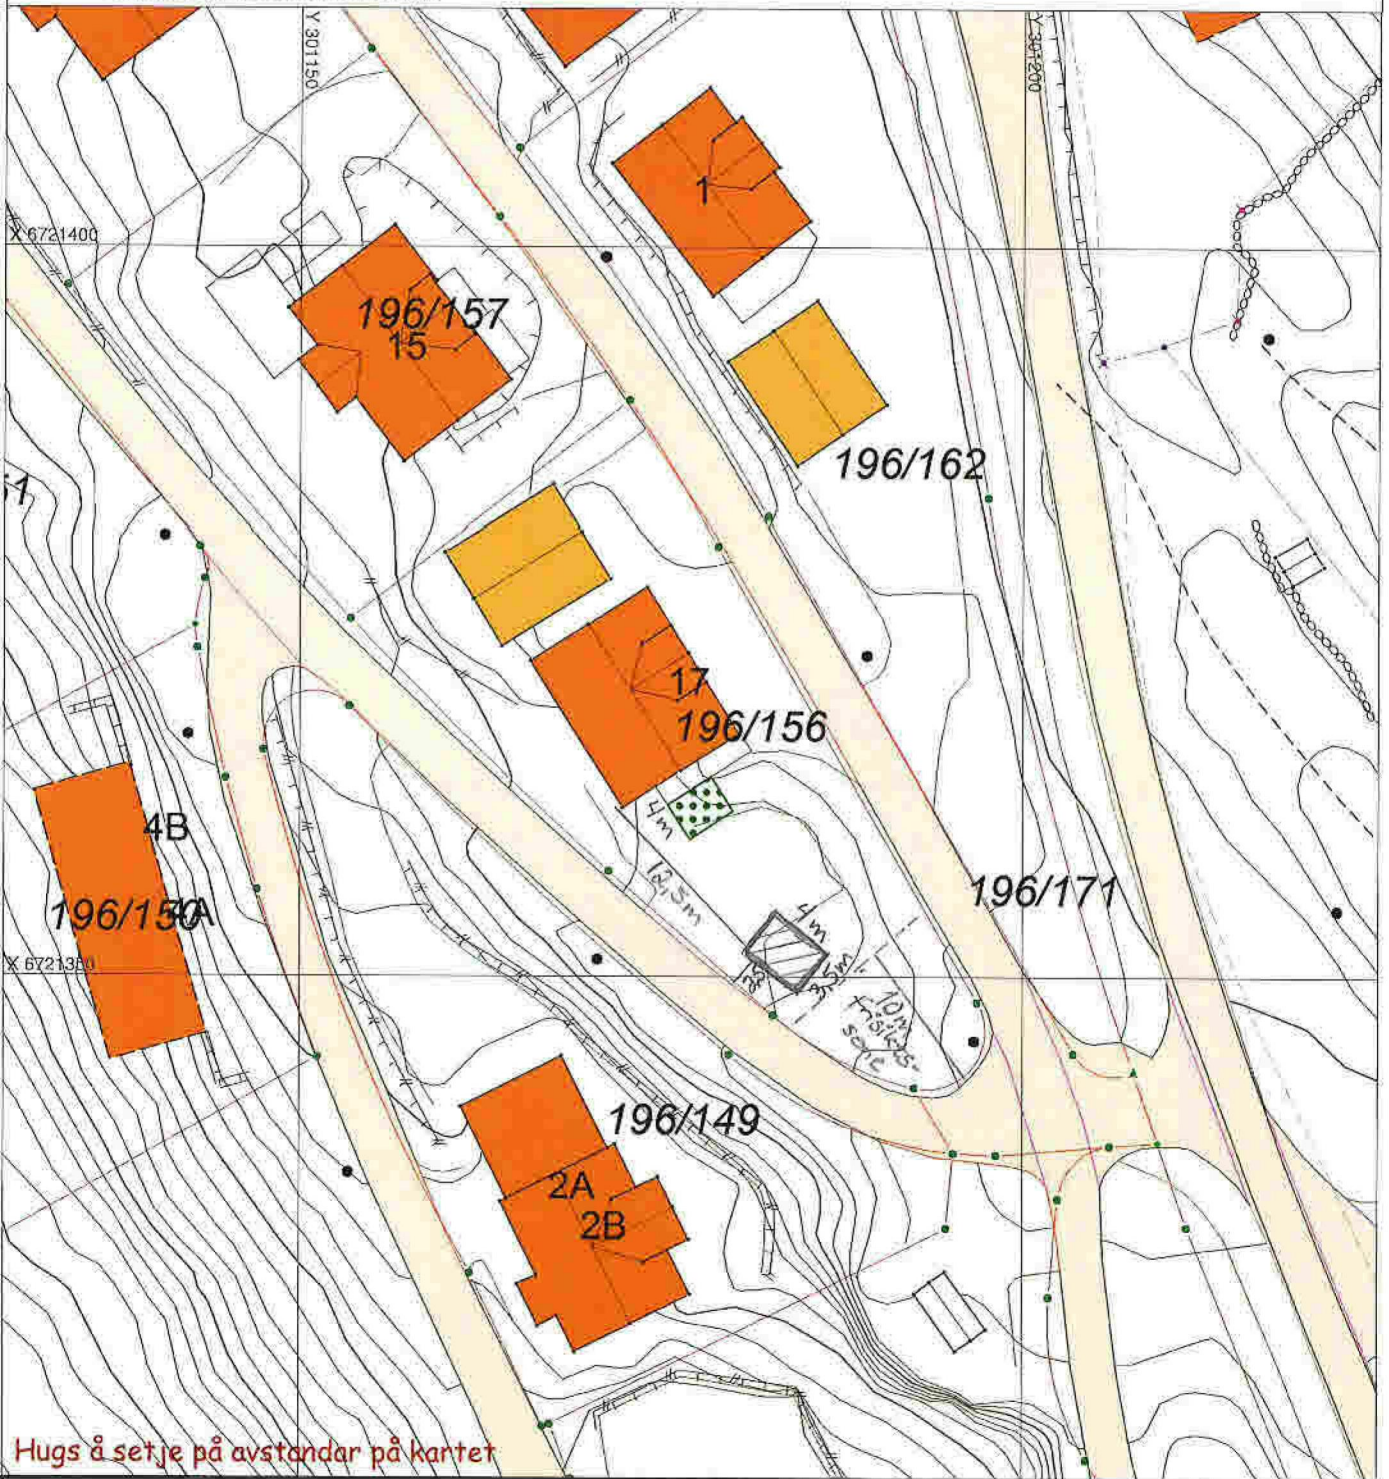

SITUASJONSPLAN

Tiltak

Marianne Doram Gaugås
 Underskrift Situasjonsplan

Dato

19.09.2022