


Vedlegg 2. Endring skifte av våningshus på gården.

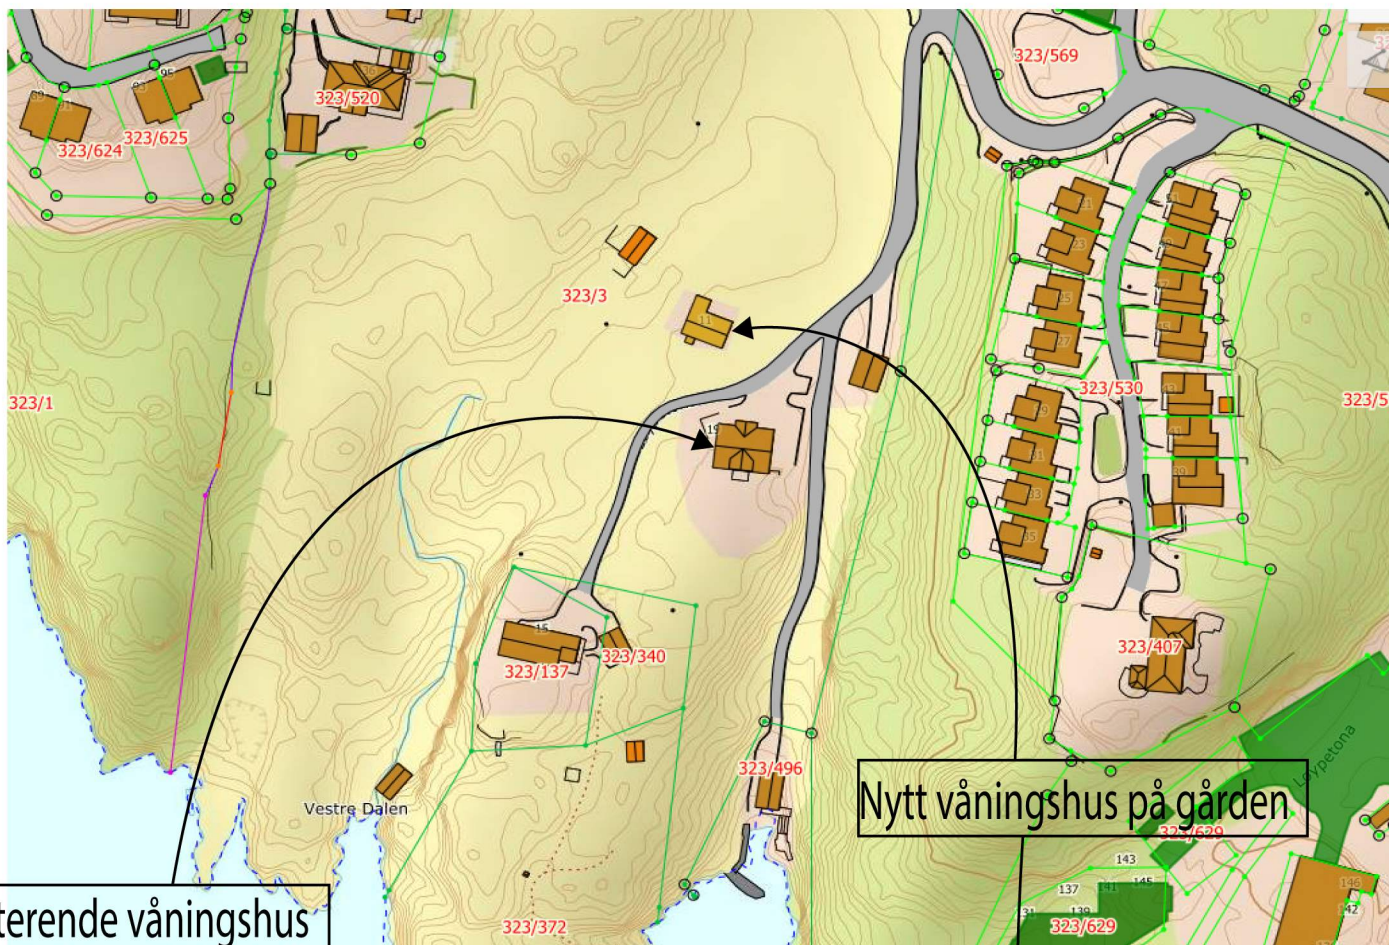

Eksisterende våningshus

Nytt våningshus på gården

