NHdigi.no

19/9-2022

Einar Stusdal

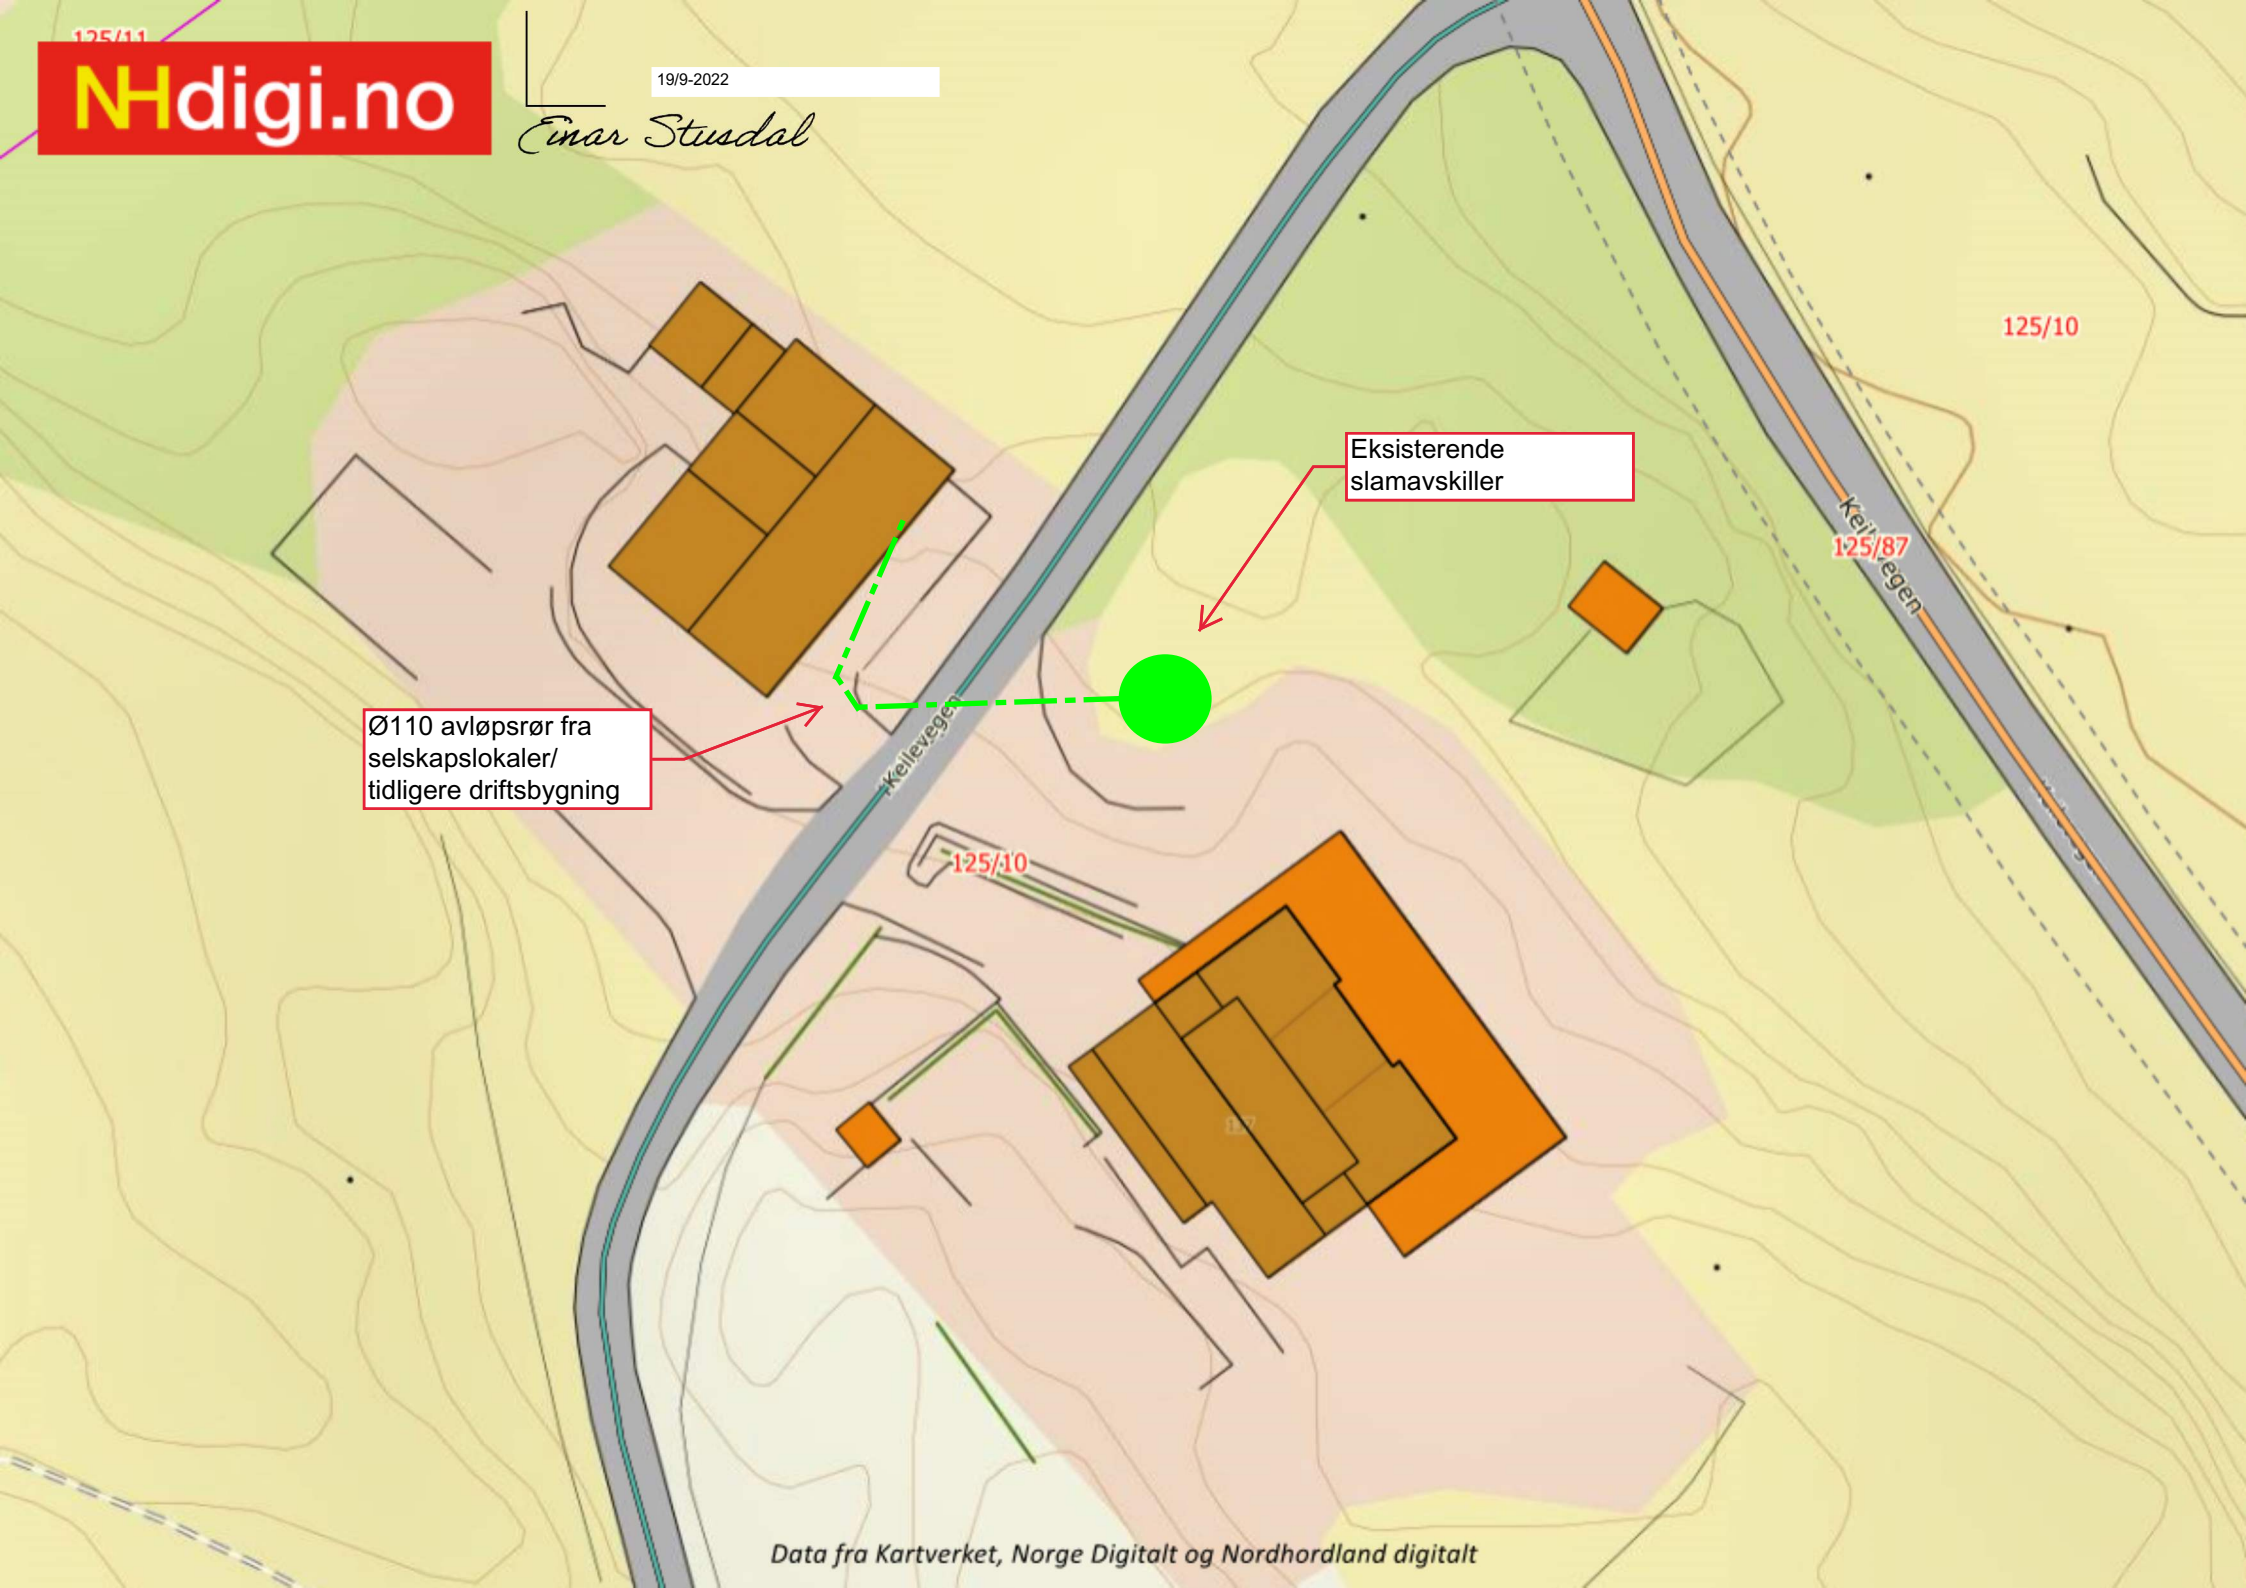

Data fra Kartverket, Norge Digitalt og Nordhordland digitalt