



Arvid V

Referanser:
Dykkar:
Vår: 22/5386 - 22/72725

Saksbehandlar:
Anne Lise Molvik
anne.lise.molvik@alver.kommune.no

Dato:
21.09.2022


Svar på førespurnad - gbnr 188/137 m.fl. Gjervik ytre

Vi viser til din e-post datert 13.09.2022 der du ber om at det vert etablert gangveg aust for Alverporten AS sitt prosjekt på gbnr 188/137 m. fl.


Tiltaket til Alverporten AS ligg innanfor områdeplanen for Knarvik Sentrum. Det går fram av reguleringsplankartet at det skal etablerast fortau, o_SF5, på den aktuelle strekningen, sjå areal med rosa farge.

Det er rekkefølgekrav til etablering av offentlege vegar, fortau og gatetun, grøntareal med meir som er knytt til dei ulike byggeområda. Planen har også krav om at infrastruktur må vera sikra opparbeidd eller opparbeidd før det kan gje løyve til igangsetjing av nye tiltak. Krav til opparbeiding av fortauet du viser til vil verta ivaretatt gjennom desse krava.

Ditt innspel

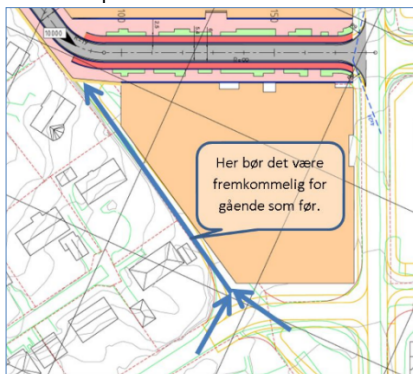

Utsnitt av områdereguleringsplanen

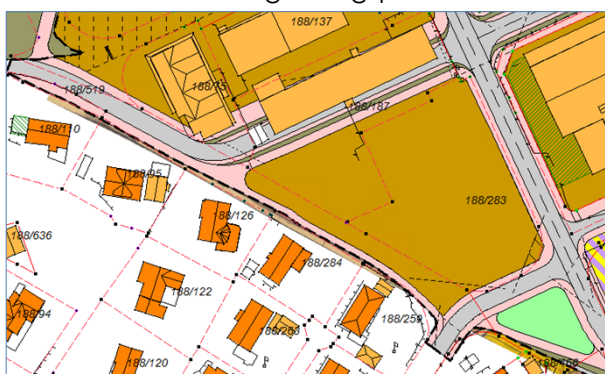

Med vennleg helsing
Alver kommune, Plan og byggesak

Are Frøysland Grande
Avdelingsleiar

Anne Lise Molvik
Rådgjevar

Dette dokumentet er elektronisk godkjent og har difor ingen signatur.

Mottakarar:
Arvid V