


Kartvedlegg til protokoll for oppmålingsforretning		Alver Kommune		
Eigedom 104/57		Saks nr 20225767	Oppdragnr	
Rekvirent Vestland Fylkeskommune		Forretningsdato 20/9/2022	Landmålar Kjell Rune Standal	
Målestokk 1:800 				

Beskriving/avtalar:

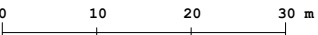