



Kommune: 4631 - ALVER
Gårdsnummer: 103
Bruksnummer: 35

Utskriftsdato/klokkeslett: 22.09.2022 kl. 09:49

Produsert av: Kjell Rune Standal - Alver

Dette dokumentet viser resultatet av Arealoverføring ført 21.09.2022.

Orientering om relevant utdrag av matrikkelen

Et relevant utdrag av matrikkelen viser deler av opplysningene som er registrert om matrikkelenhetene (eiendommene). Utdraget viser hvilke endringer som er gjort i matrikkelen tilknyttet en forretning, slik som hvilke grenser som ble behandlet. Relevant utdrag av matrikkelen er hjemlet i Forskrift om eiendomsregistrering av 26. juni 2009 § 9.

For å se alle opplysninger som er registrert om matrikkelenheten kan kommunen kontaktes for et komplett matrikkelbrev.

Om fullstendighet og nøyaktighet i relevant utdrag av matrikkelen

Matrikkelen ble etablert ved konvertering av data fra tidligere registre. Det kan variere hvor gode disse dataene er med hensyn på fullstendighet og nøyaktighet. I enkelte tilfeller kan grensepunkt og grenselinjer mangle helt eller delvis eller være feil registrert. Det kan også være feil og mangler ved registrert bygnings- og adresseinformasjon. Fullstendighet og stedfestingsnøyaktighet er generelt bedre innenfor enn utenfor tettbygd strøk. Vær oppmerksom på at for mange matrikkelenheter og bygg hefter usikkerhet ved arealet som oppgis.

For utfyllende informasjon: www.kartverket.no/utdragmatrikkel

Matrikkelenhet

Matrikkelenhetstype: Grunneiendom
Bruksnavn: FJELLANGER
Etableringsdato: 19.02.2004
Skyld: 0
Er tinglyst: Nei
Har festegrunner: Nei
Er seksjonert: Nei

Arealrapport

Tekst	Areal	Kommentar
Beregna areal for 103 / 35	33 316,7 m2	Ukjent grenseforløp

Eierforhold

Ikke tinglyste eierforhold/kontaktinstanser


Rolle	Status	Føds.d./org.nr	Navn	Bruksenhet	Adresse	Andel
Aktuell eier		821311632	VESTLAND FYLKESKOMMUNE		Postboks 7900 5020 BERGEN	1 / 1

Forretninger der matrikkelenheten er involvert

Forretning	Forretningsdokumentdato	Status	Tinglysing	Endret dato	Matrikkelføring
Forretningstype	Kommunal saksreferanse				Signatur Dato
Årsak til feilretting	Nettadresse (URL)				
	Annen referanse				
Arealoverføring	20.09.2022				kjestan 21.09.2022
Oppmålingsforretning/arealoverføring	22/5767				
		Rolle	Matrikkelenhet		Arealendring
		Avgiver	4631 - 103/1		-582,3
		Mottaker	4631 - 103/35		582,2
		Berørt	4631 - 103/7		0

Oversiktskart

Målestokk 1:20 000
EUREF89 UTM Sone 32

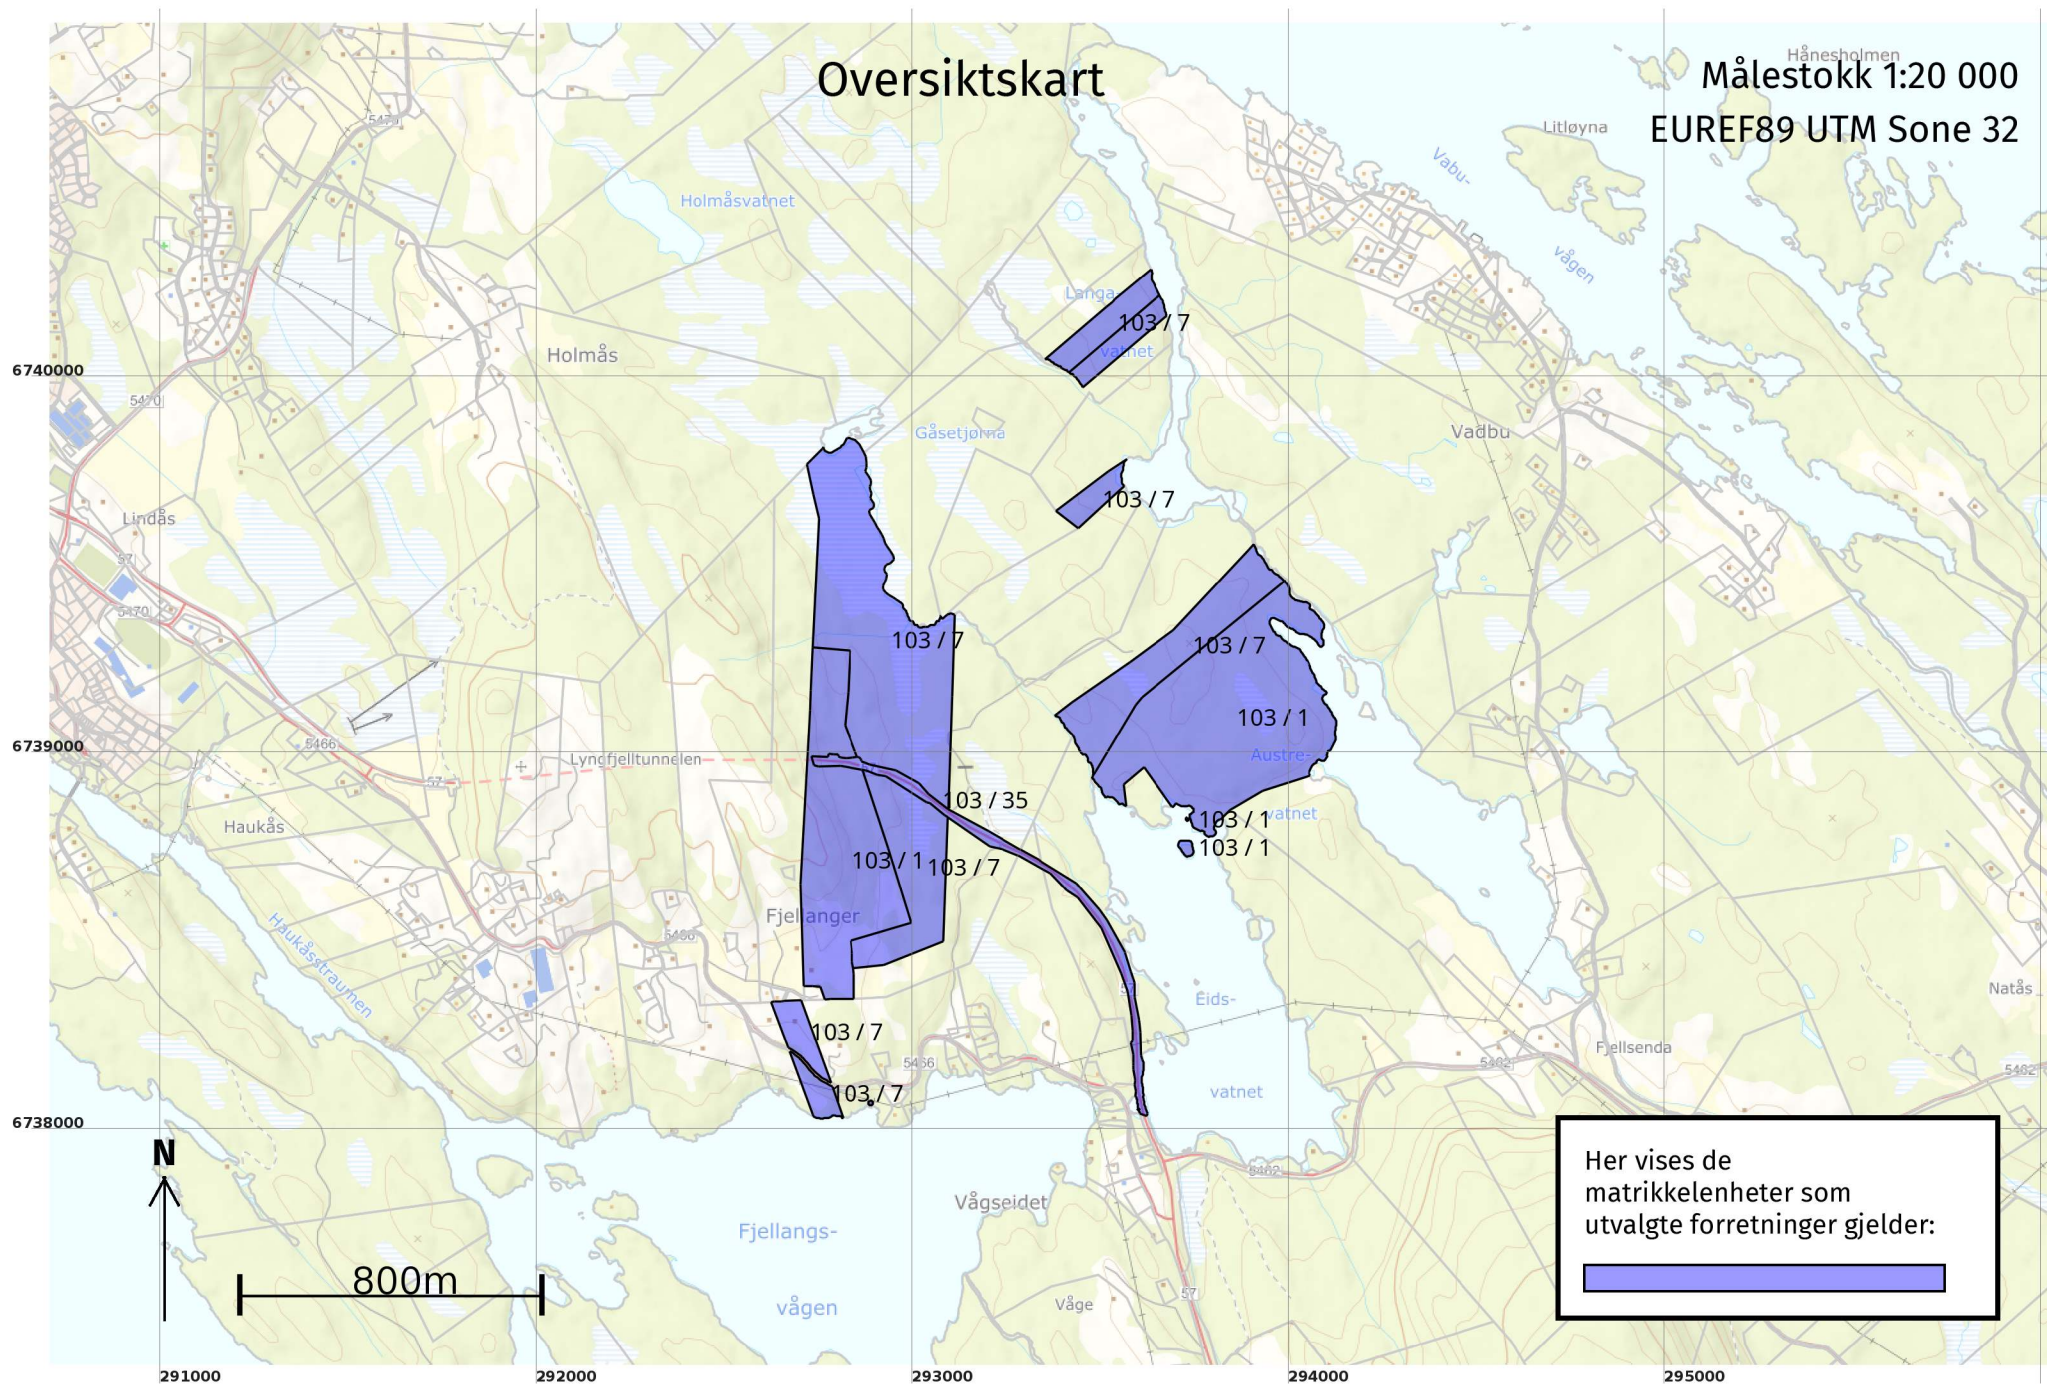


Oversiktskart for 103 / 35


Målestokk 1:10 000
EUREF89 UTM Sone 32



Grenser før "Arealoverføring" ført 21.09.2022

Målestokk 1:500
EUREF89 UTM Sone 32

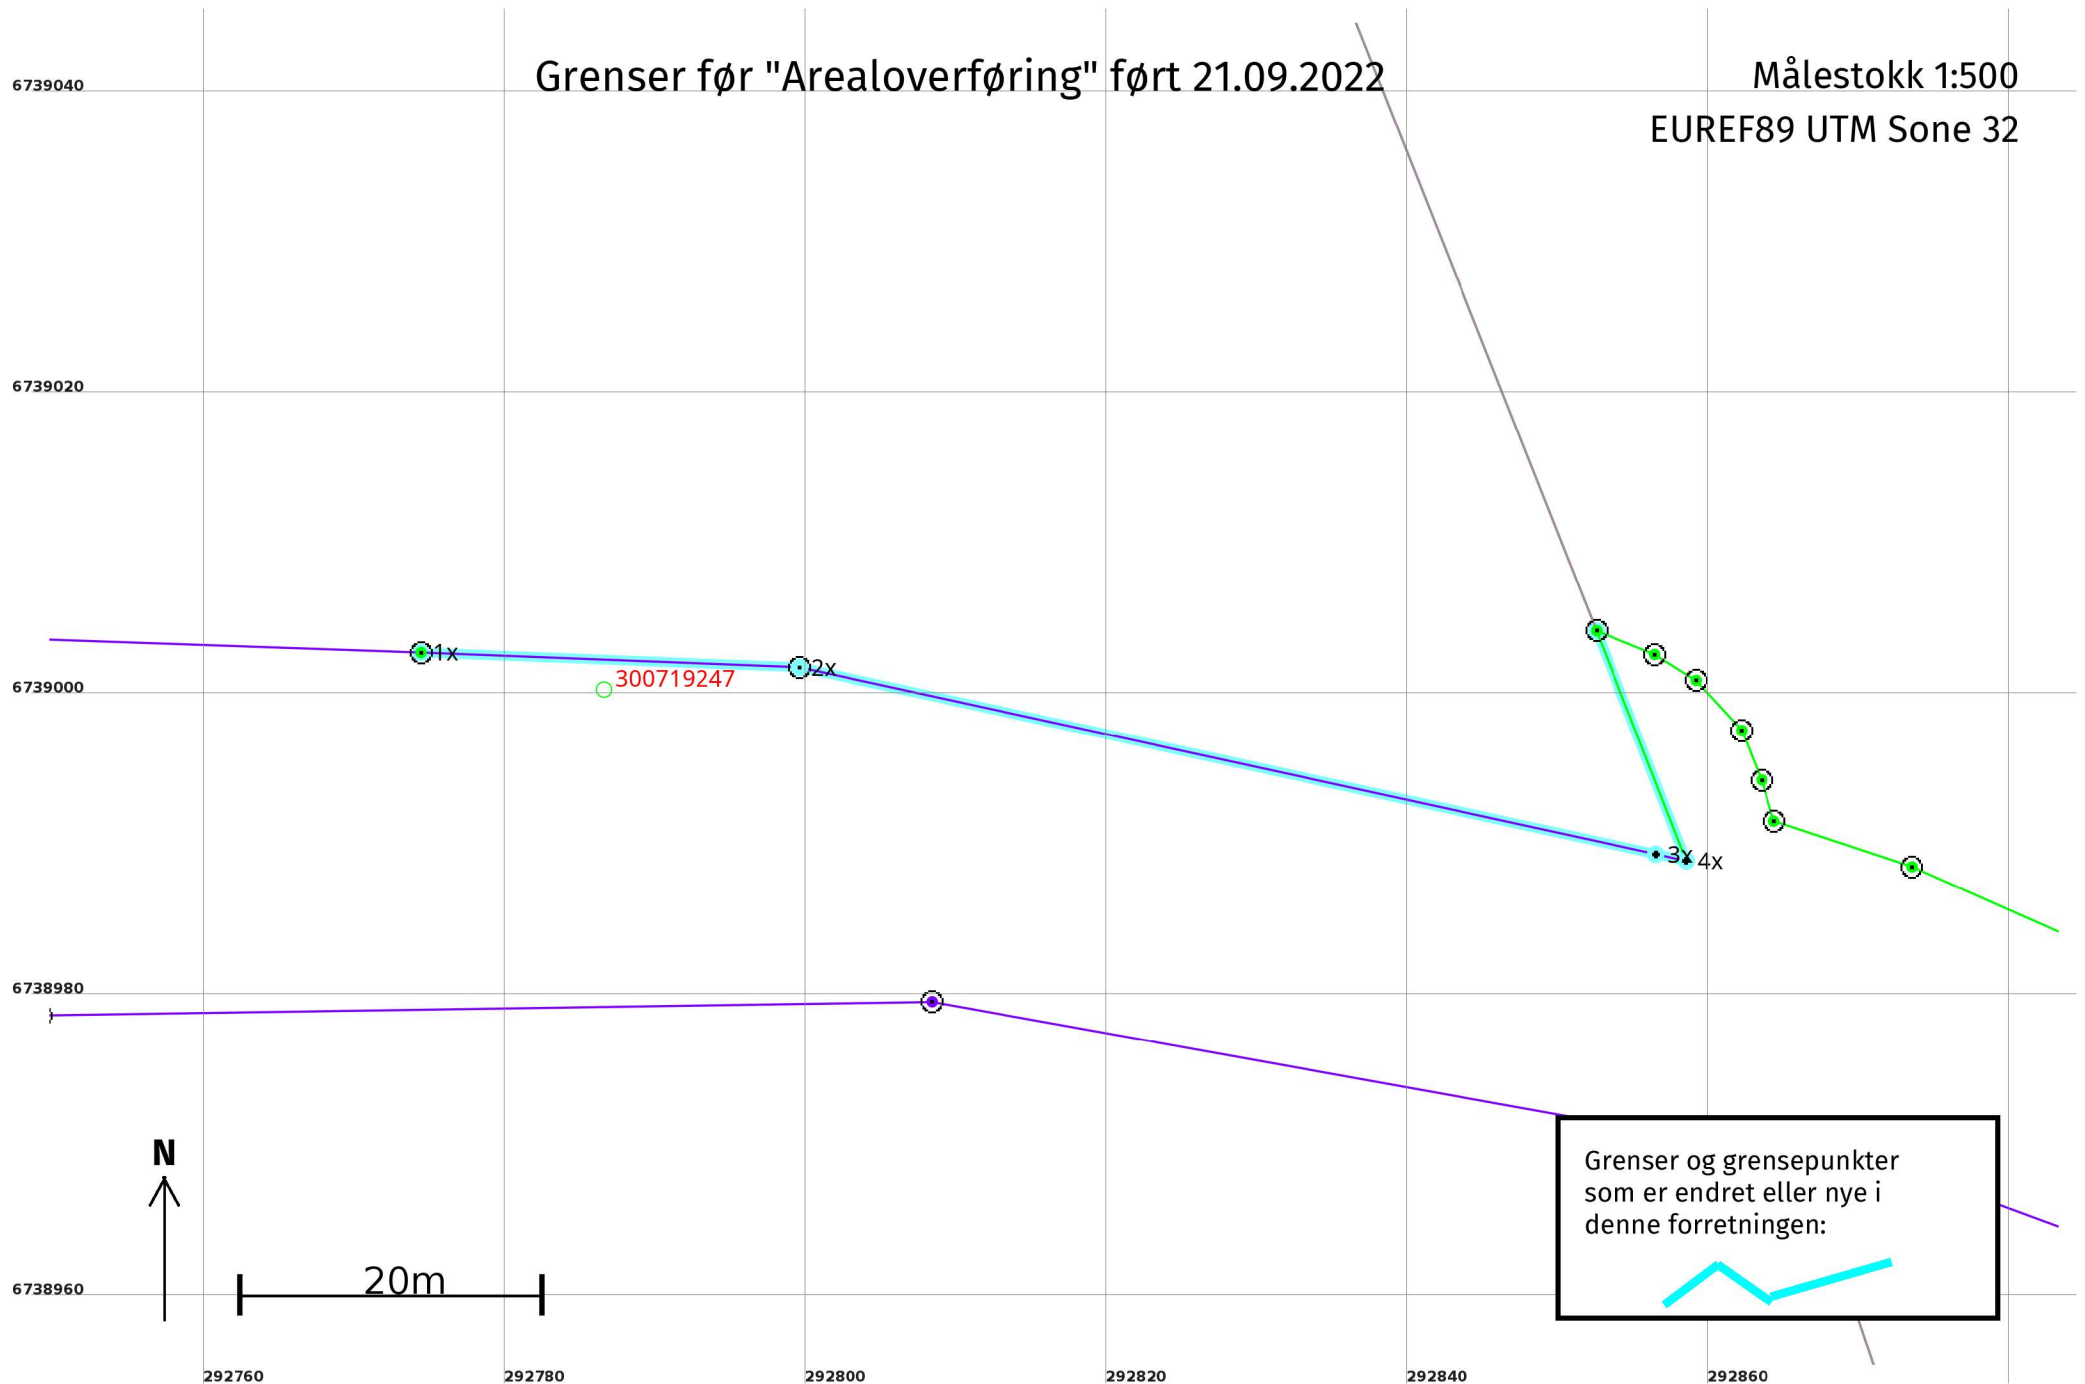

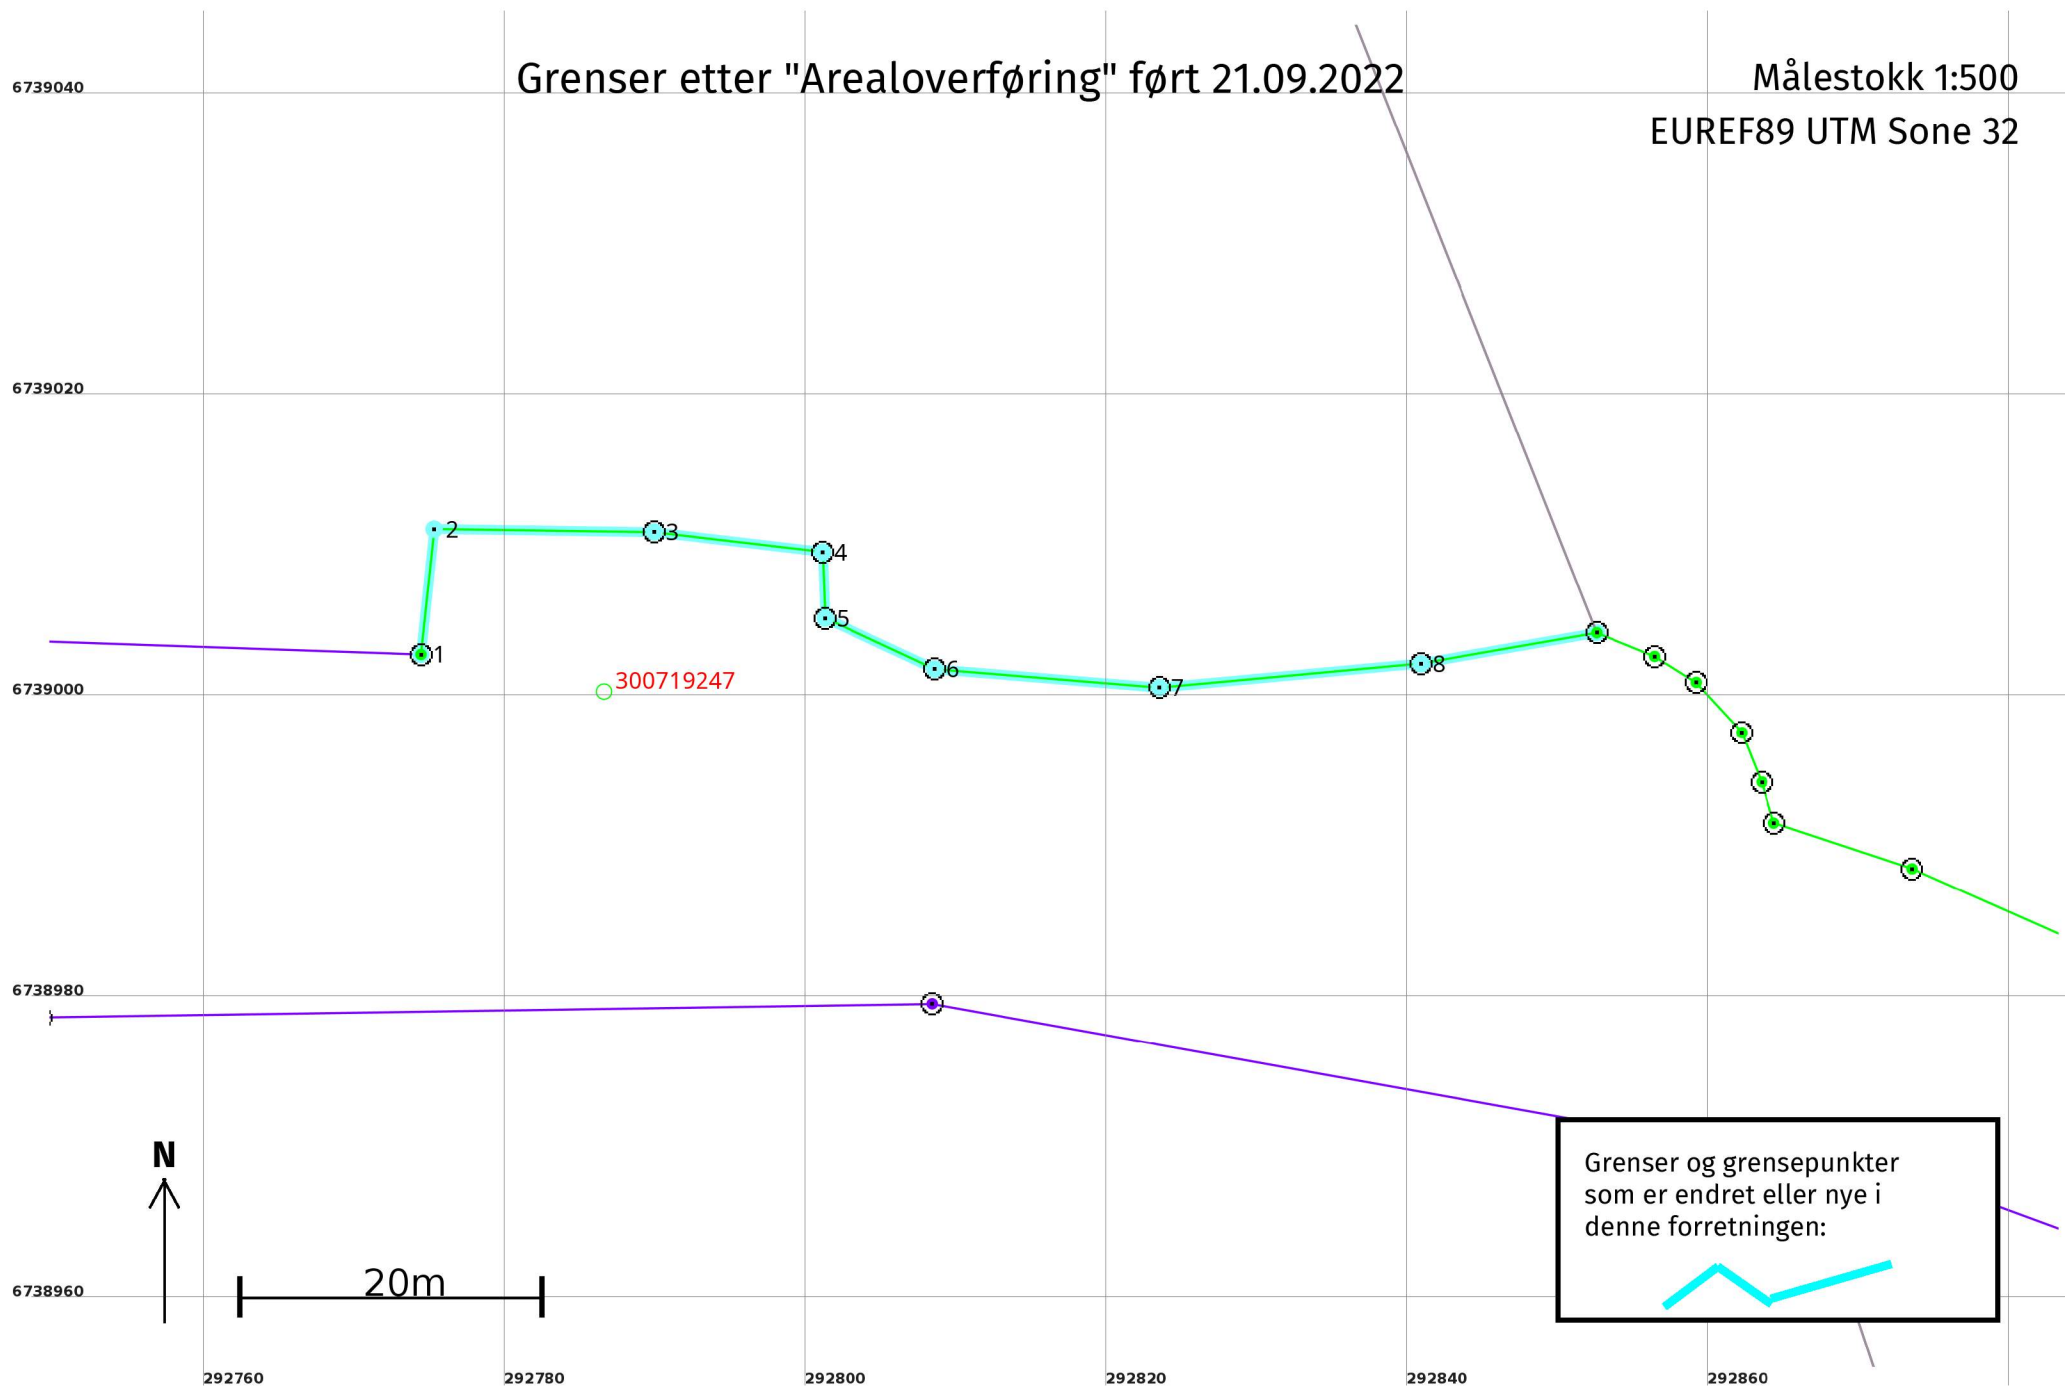

Arealoverføring 21.09.2022**Før forretningen:****Areal:** 32 734,5

Arealmerknad: Hjelpelinje vannkant

Representasjonspunkt:**Koordinatsystem:**

EUREF89 UTM Sone 32

Nord: 6738889**Øst:** 293048**Etter forretningen:****Areal:** 33 316,7

Arealmerknad: Hjelpelinje vannkant

Representasjonspunkt:**Koordinatsystem:**

EUREF89 UTM Sone 32

Nord: 6738889**Øst:** 293048**Grensepunkt / Grenselinje****Ytre avgrensing**

Løpenr	Status	Nord	Øst	Grensemerke nedsatt i / Lengde (m)	Grensepunkttype / Linjeinformasjon	Målemetode / Grenser mot	Nøyaktighet (SD i cm)	Radius
1x	Endret - Før	6739003,08	292774,47	25,14	Offentlig godkjent grensemerke	96 GNSS: Fasemåling (Real time kinematic) 4631 - 103 / 1	10	
1	Endret - Etter	6739003,08	292774,47	8,37	Offentlig godkjent grensemerke	96 GNSS: Fasemåling (Real time kinematic) 4631 - 103 / 1	10	
2	Nytt	6739011,40	292775,34	Mur 14,60	Murhjørne	96 GNSS: Fasemåling (Real time kinematic) 4631 - 103 / 1	10	
3	Nytt	6739011,22	292789,94	Fjell 11,28	Offentlig godkjent grensemerke	96 GNSS: Fasemåling (Real time kinematic) 4631 - 103 / 1	10	
4	Nytt	6739009,88	292801,14	Fjell 4,39	Offentlig godkjent grensemerke	96 GNSS: Fasemåling (Real time kinematic) 4631 - 103 / 1	10	
5	Nytt	6739005,49	292801,30	8,02	Offentlig godkjent grensemerke	96 GNSS: Fasemåling (Real time kinematic) 4631 - 103 / 1	10	
6	Nytt	6739002,11	292808,58	14,98	Offentlig godkjent grensemerke	96 GNSS: Fasemåling (Real time kinematic) 4631 - 103 / 1	10	
7	Nytt	6739000,88	292823,51	17,45	Offentlig godkjent grensemerke	96 GNSS: Fasemåling (Real time kinematic) 4631 - 103 / 1	10	
8	Nytt	6739002,47	292840,89	11,83	Offentlig godkjent grensemerke	96 GNSS: Fasemåling (Real time kinematic) 4631 - 103 / 1	10	
2x	Slettet	6739002,09	292799,59	Fjell 58,22	Offentlig godkjent grensemerke	12 Terrengmålt: Teodolitt med elektronisk avstandsmåler 4631 - 103 / 1	36	

Løpenr	Status	Nord	Øst	Grensemerke nedsatt i / Lengde (m)	Grensepunkttype / Linjeinformasjon	Målemetode / Grenser mot	Nøyaktighet (SD i cm)	Radius
3x	Slettet	6738989,69	292856,47	2,08	Umerket	12 Terrengmålt: Teodolitt med elektronisk avstandsmåler 4631 - 103 / 1	36	
4x	Slettet	6738989,25	292858,50	16,40	Umerket	96 GNSS: Fasemåling (Real time kinematic) 4631 - 103 / 1	10	