



Kommune: 4631 - ALVER  
Gårdsnummer: 104  
Bruksnummer: 57

Utskriftsdato/klokkeslett: 22.09.2022 kl. 09:55

Produsert av: Kjell Rune Standal - Alver

Dette dokumentet viser resultatet av Arealoverføring ført 21.09.2022.

### **Orientering om relevant utdrag av matrikkelen**

Et relevant utdrag av matrikkelen viser deler av opplysningene som er registrert om matrikkelenhetene (eiendommene). Utdraget viser hvilke endringer som er gjort i matrikkelen tilknyttet en forretning, slik som hvilke grenser som ble behandlet. Relevant utdrag av matrikkelen er hjemlet i Forskrift om eiendomsregistrering av 26. juni 2009 § 9.

For å se alle opplysninger som er registrert om matrikkelenheten kan kommunen kontaktes for et komplett matrikkelbrev.

### **Om fullstendighet og nøyaktighet i relevant utdrag av matrikkelen**

Matrikkelen ble etablert ved konvertering av data fra tidligere registre. Det kan variere hvor gode disse dataene er med hensyn på fullstendighet og nøyaktighet. I enkelte tilfeller kan grensepunkt og grenselinjer mangle helt eller delvis eller være feil registrert. Det kan også være feil og mangler ved registrert bygnings- og adresseinformasjon. Fullstendighet og stedfestingsnøyaktighet er generelt bedre innenfor enn utenfor tettbygd strøk. Vær oppmerksom på at for mange matrikkelenheter og bygg hefter usikkerhet ved arealet som oppgis.

For utfyllende informasjon: [www.kartverket.no/utdragmatrikkel](http://www.kartverket.no/utdragmatrikkel)

## Matrikkelenhet

Matrikkelenhetstype: Grunneiendom  
Bruksnavn: Riksveg 57  
Etableringsdato: 04.03.1991  
Skyld: 0  
Er tinglyst: Nei  
Har festegrunner: Nei  
Er seksjonert: Nei

Det er ikke registrert bygg på matrikkelenheten.

## Arealrapport

| Tekst                      | Areal       | Kommentar |
|----------------------------|-------------|-----------|
| Beregna areal for 104 / 57 | 15 373,6 m2 |           |

## Eierforhold

### Ikke tinglyste eierforhold/kontaktinstanser

| Rolle        | Status | Føds.d./org.nr | Navn                   | Bruksenhet | Adresse                      | Andel |
|--------------|--------|----------------|------------------------|------------|------------------------------|-------|
| Aktuell eier |        | 821311632      | VESTLAND FYLKESKOMMUNE |            | Postboks 7900<br>5020 BERGEN |       |

## Forretninger der matrikkelenheten er involvert

| Forretning                           | Forretningsdokumentdato | Tinglysing | Matrikkelføring    |
|--------------------------------------|-------------------------|------------|--------------------|
| Forretningstype                      | Kommunal saksreferanse  | Status     | Endret dato        |
| Årsak til feilretting                | Nettadresse (URL)       |            | Signatur Dato      |
|                                      | Annen referanse         |            |                    |
| Arealoverføring                      | 20.09.2022              |            | kjestan 21.09.2022 |
| Oppmålingsforretning/arealoverføring | 22/5767                 |            |                    |
|                                      |                         | Rolle      | Matrikkelenhet     |
|                                      |                         | Avgiver    | 4631 - 104/5       |
|                                      |                         | Mottaker   | 4631 - 104/57      |

# Oversiktskart

Målestokk 1:5 000  
EUREF89 UTM Sone 32

6739200

6739000

6738800

6738600

N

200m

291000

291200

291400

291600

291800

292000

292200

104 / 57

104 / 5


104 / 5

Her vises de  
matrikkelenheter som  
utvalgte forretninger gjelder:




# Oversiktskart for 104 / 57

Målestokk 1:2 000  
EUREF89 UTM Sone 32

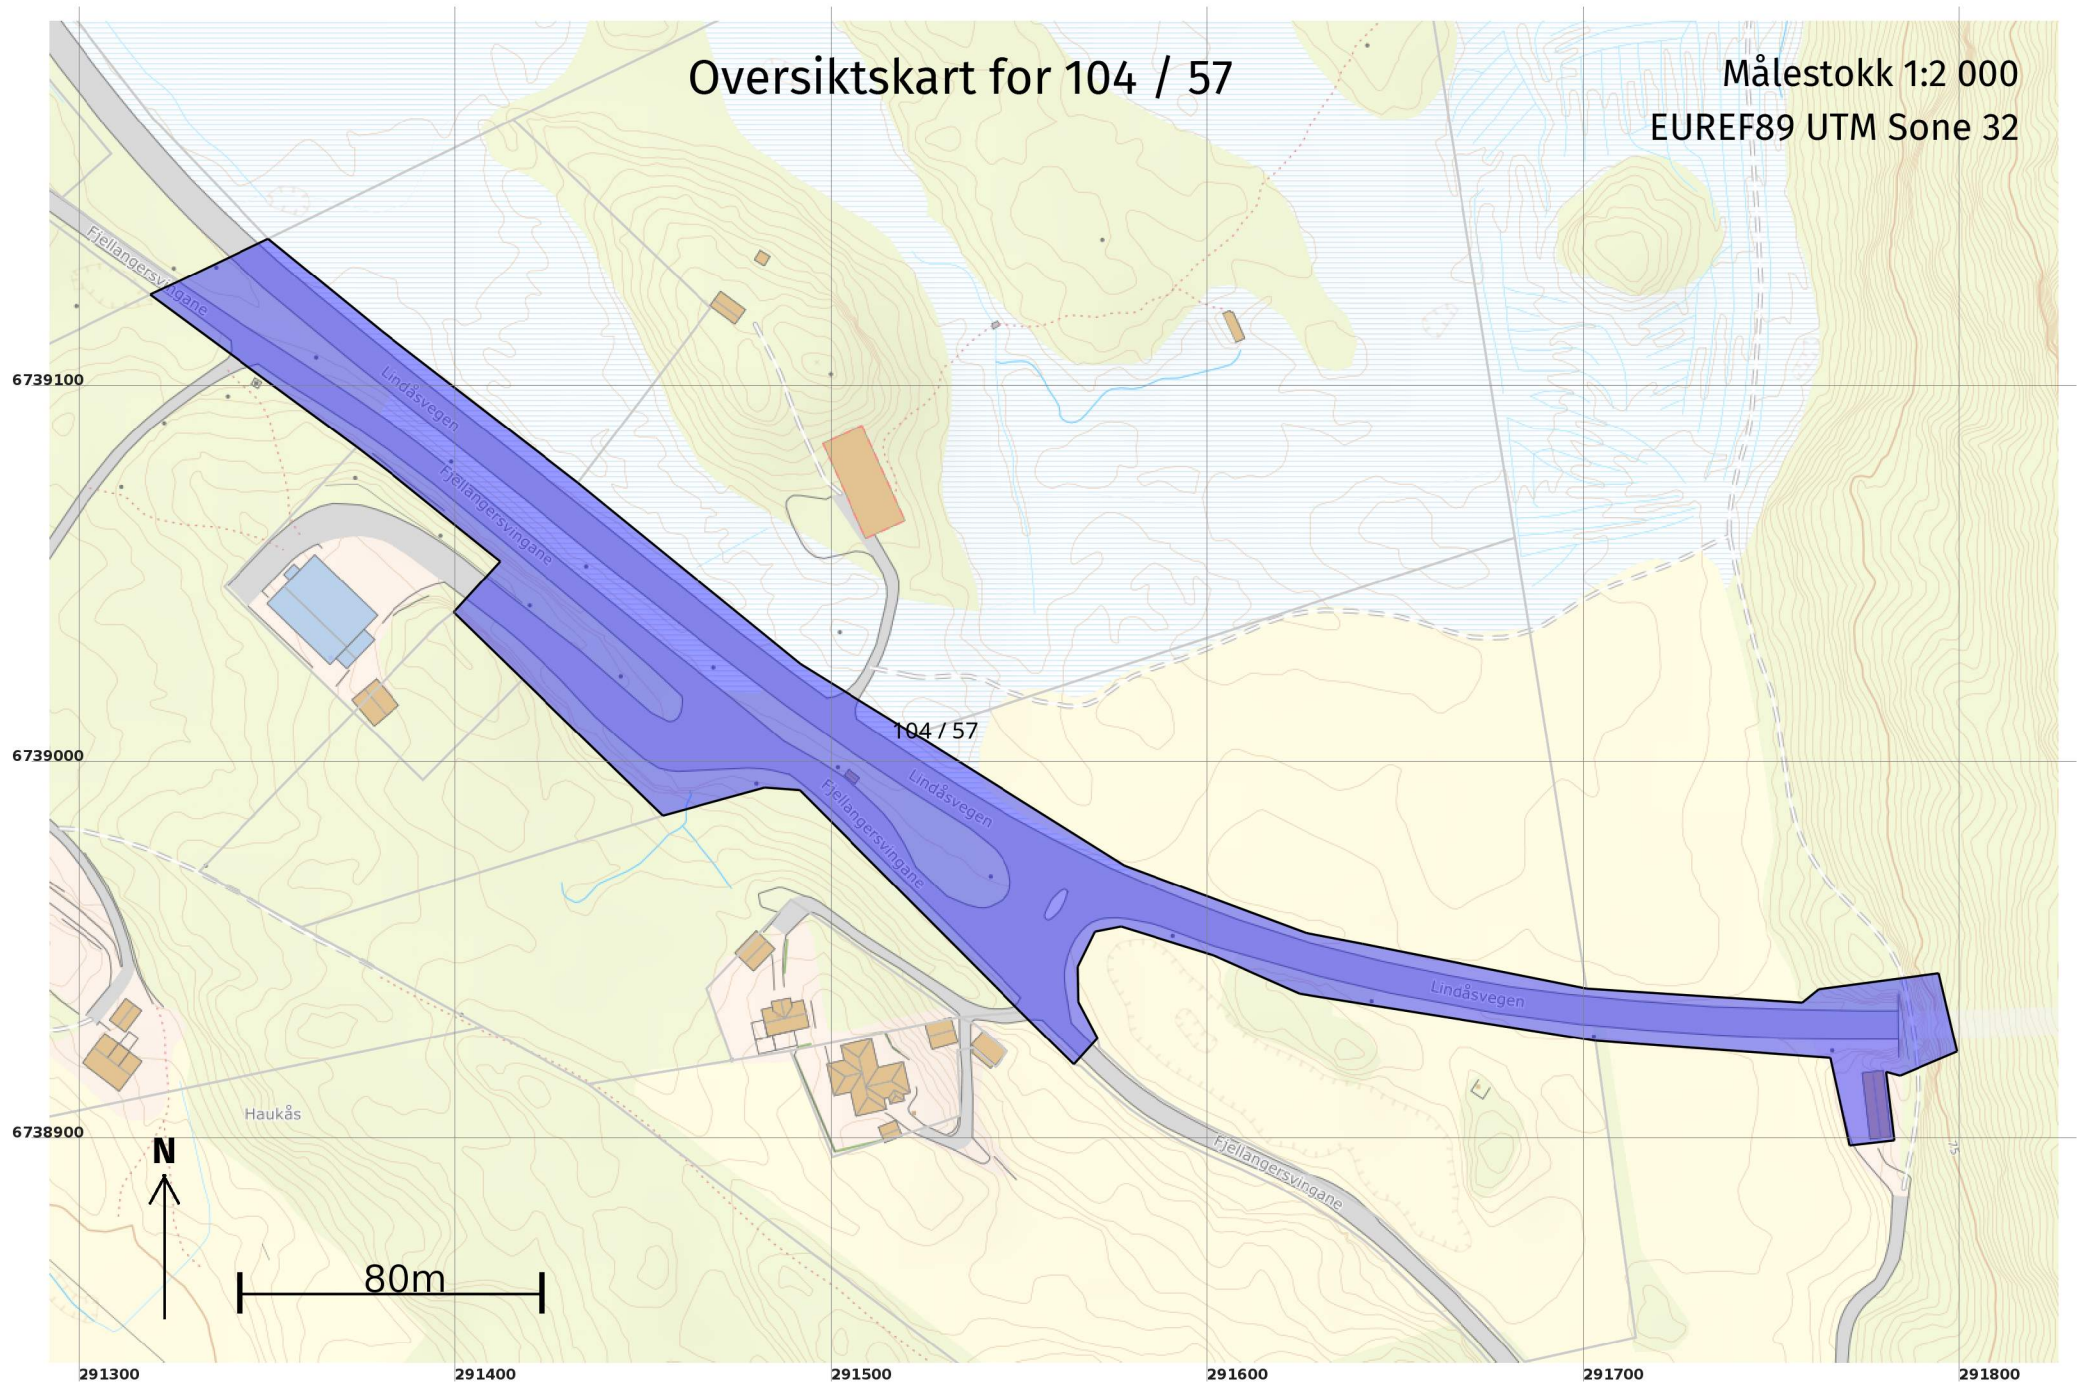


# Grenser før "Arealoverføring" ført 21.09.2022

Målestokk 1:250  
EUREF89 UTM Sone 32

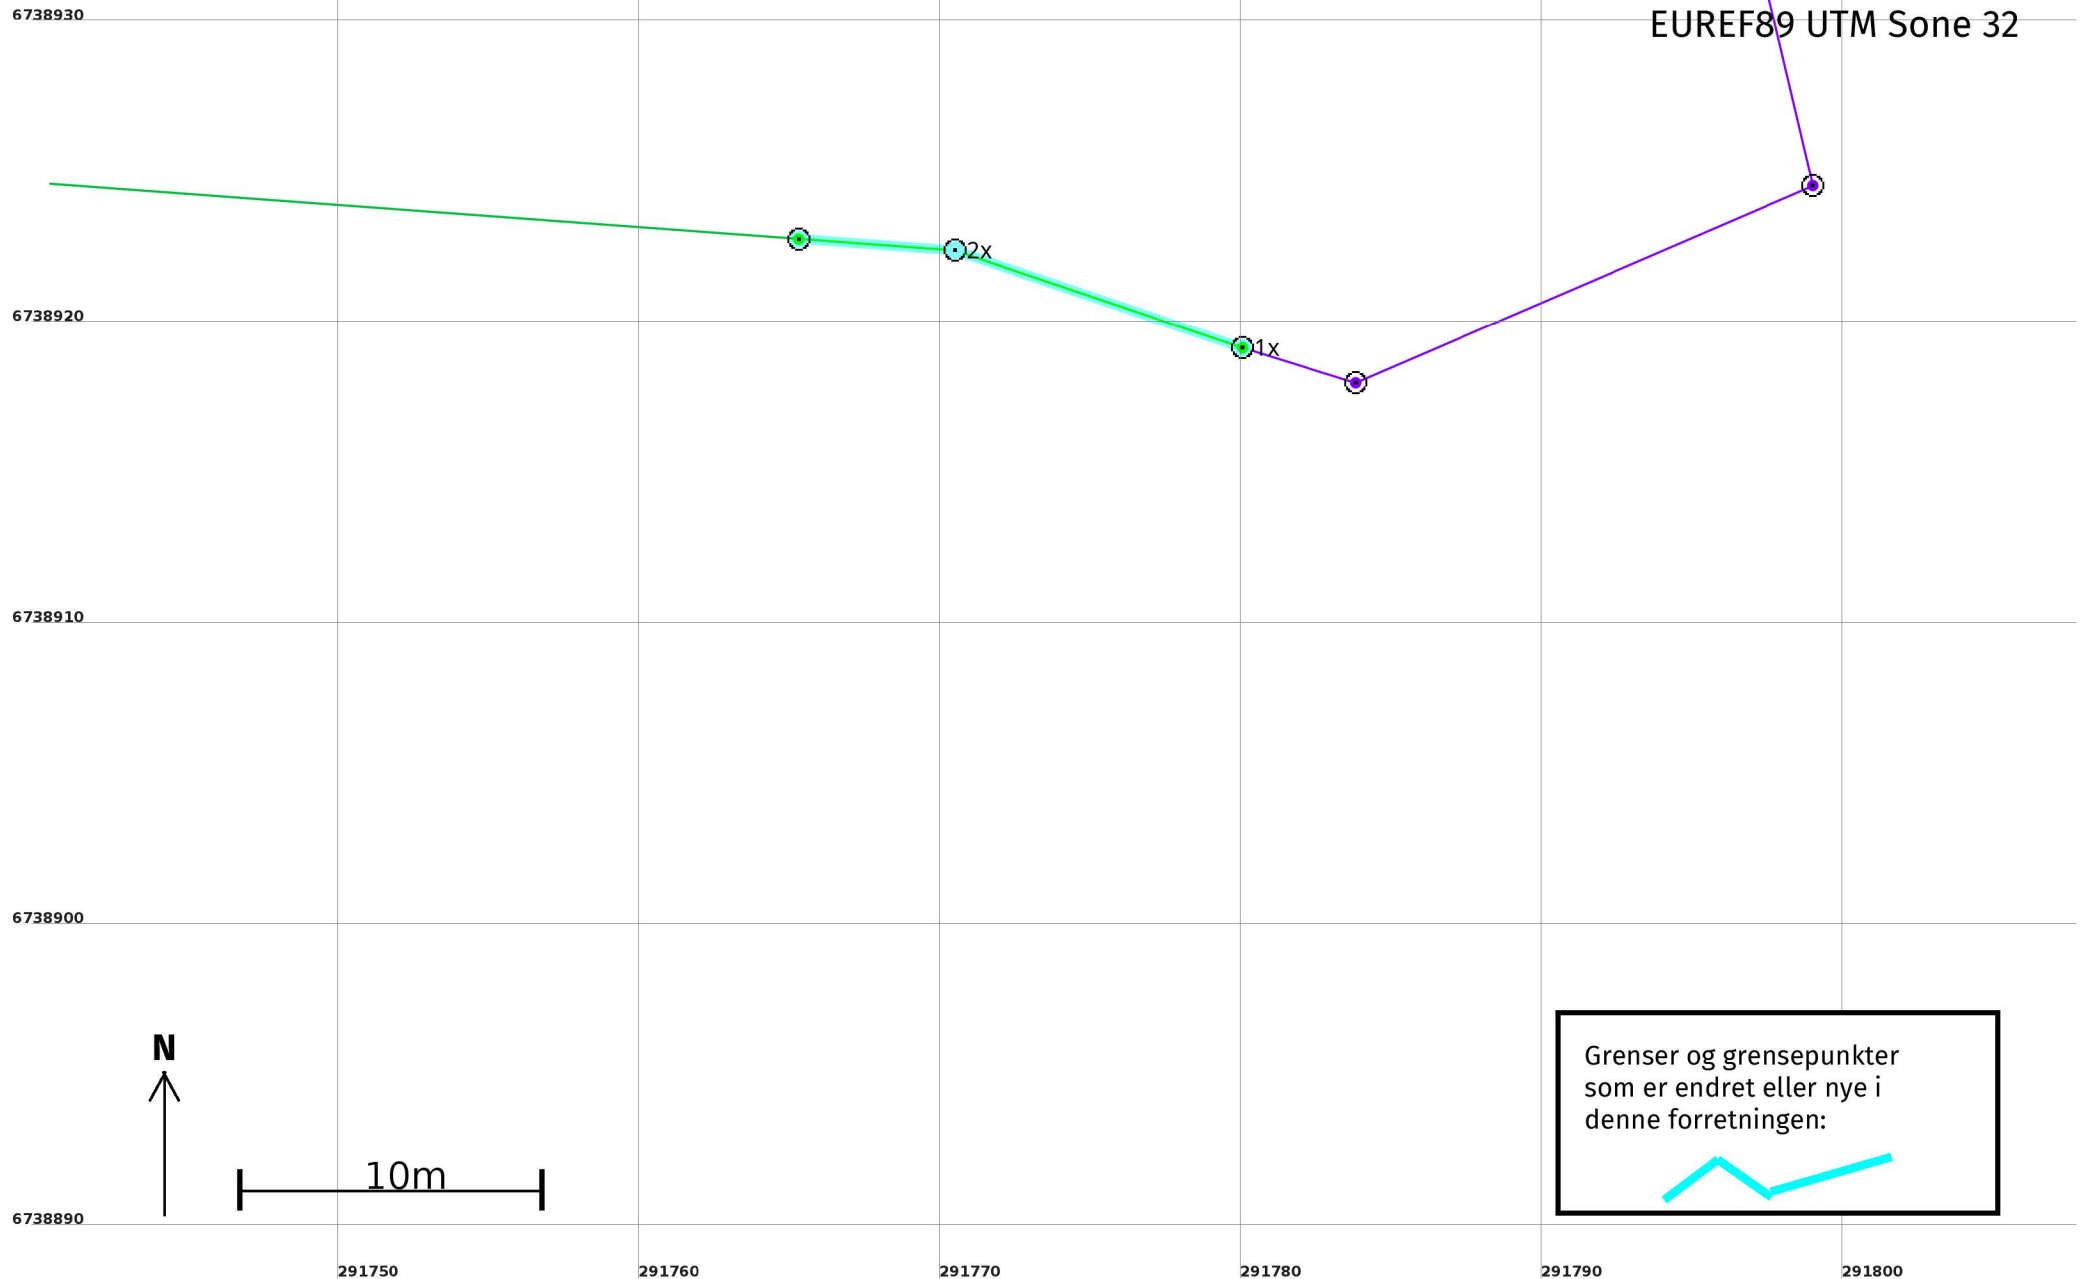

# Grenser etter "Arealoverføring" ført 21.09.2022

Målestokk 1:250  
EUREF89 UTM Sone 32

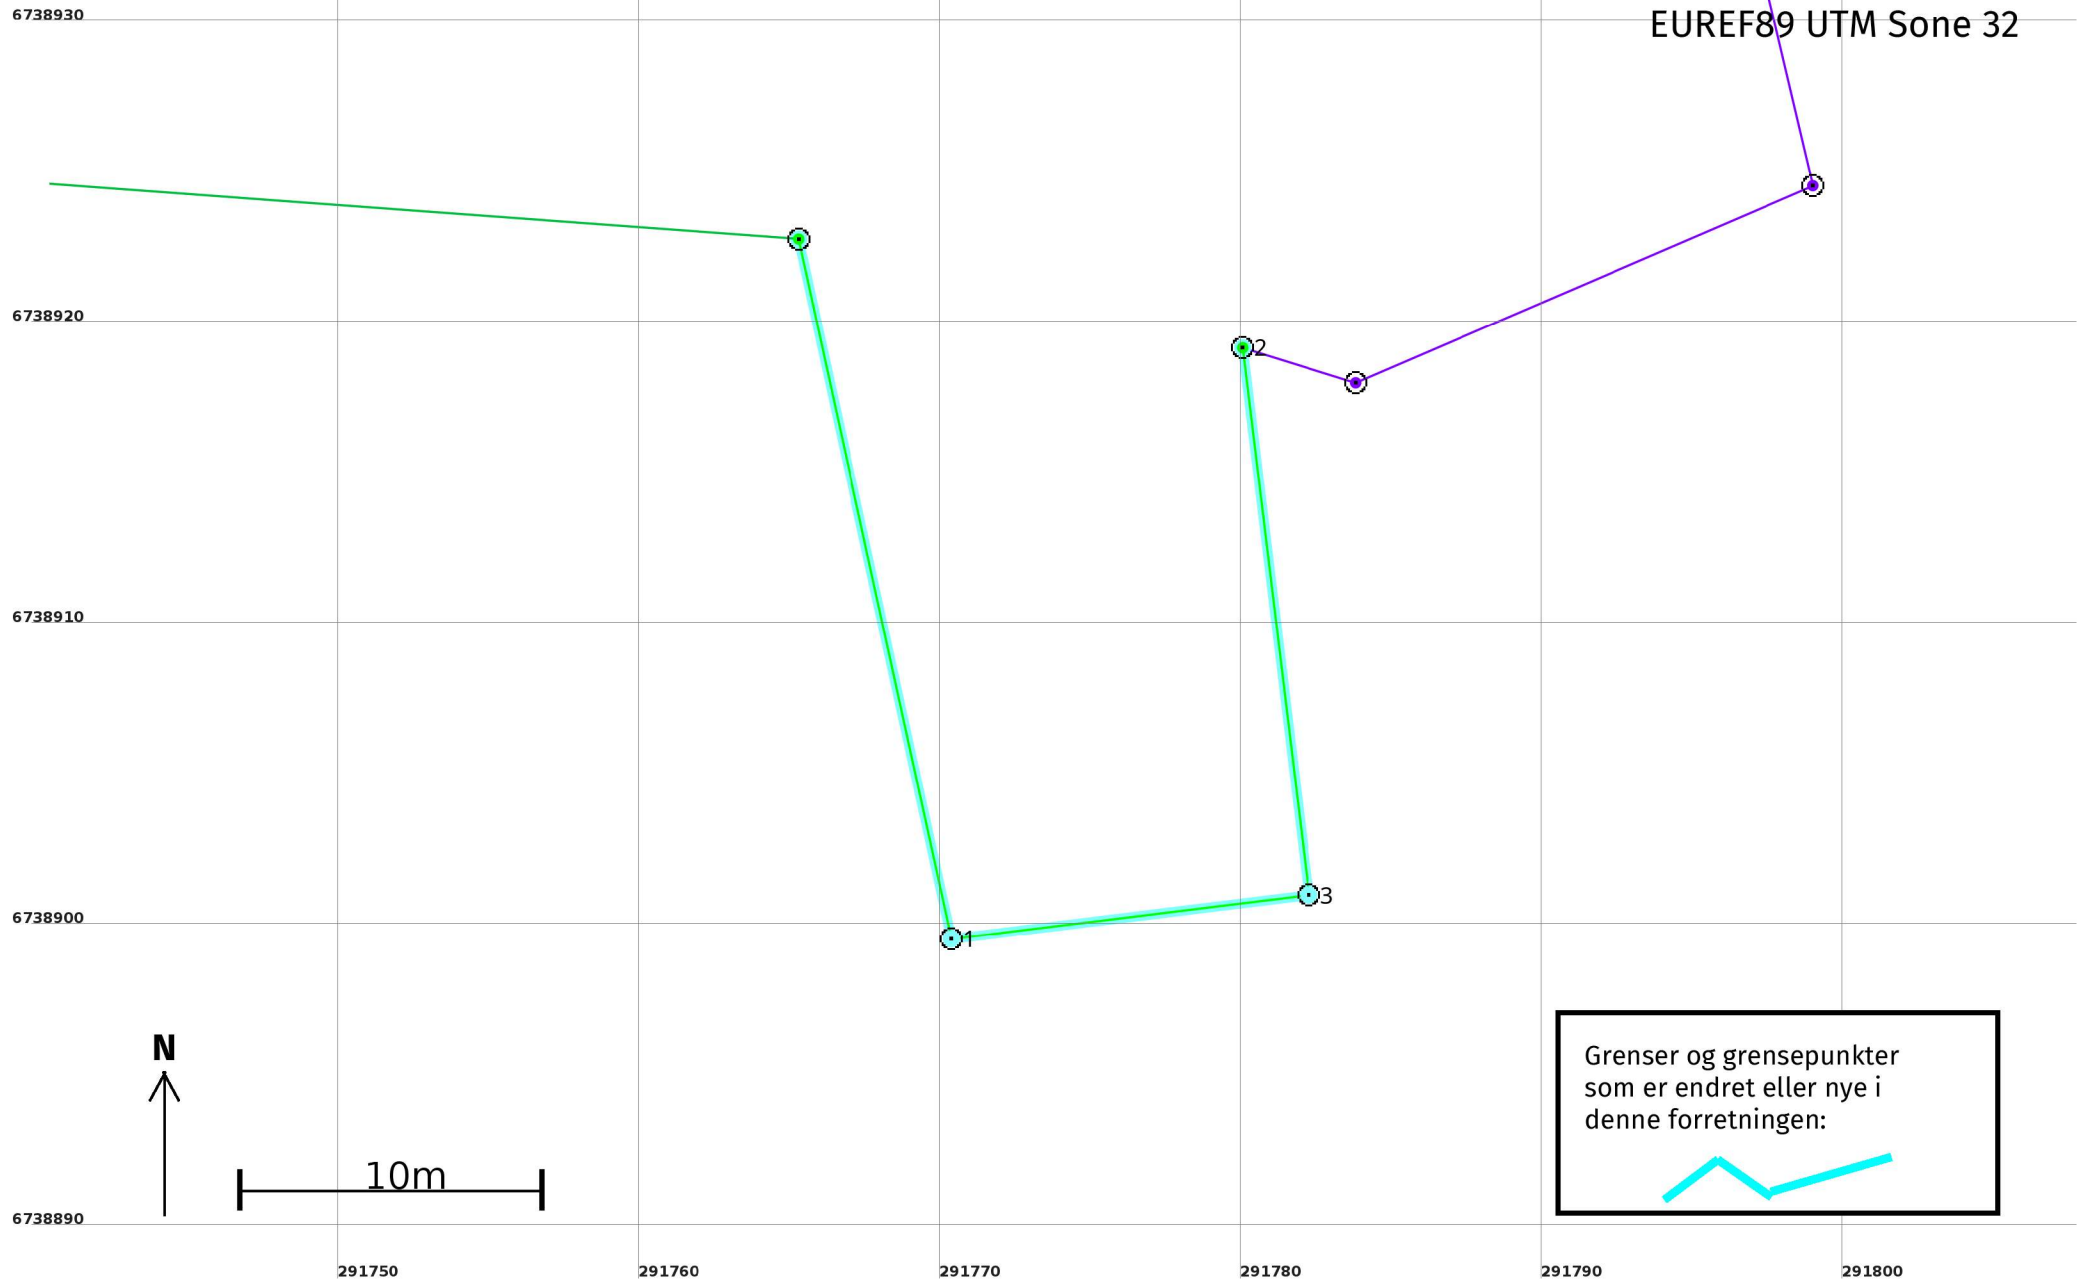

## Arealoverføring 21.09.2022

### Før forretningen:

Areal: 15 095,4

Arealmerknad:

Representasjonspunkt: Koordinatsystem: EUREF89 UTM Sone 32

Nord: 6739010

Øst: 291513

### Etter forretningen:

Areal: 15 373,6

Arealmerknad:

Representasjonspunkt: Koordinatsystem: EUREF89 UTM Sone 32

Nord: 6739010

Øst: 291513

### Grensepunkt / Grenselinje

### Ytre avgrensing

| Løpenr | Status            | Nord       | Øst       | Grensemerke nedsatt i /<br>Lengde (m) | Grensepunkttype /<br>Linjeinformasjon         | Målemetode /<br>Grenser mot                                 | Nøyaktighet<br>(SD i cm) | Radius |
|--------|-------------------|------------|-----------|---------------------------------------|-----------------------------------------------|-------------------------------------------------------------|--------------------------|--------|
| 1      | Nytt              | 6738899,69 | 291770,38 |                                       | Fjell Offentlig godkjent grensemerke<br>23,77 | 96 GNSS: Fasemåling (Real time kinematic)<br>4631 - 104 / 5 | 10                       |        |
| 1x     | Endret<br>- Før   | 6738919,31 | 291780,05 |                                       | Fjell Offentlig godkjent grensemerke<br>10,09 | 96 GNSS: Fasemåling (Real time kinematic)<br>4631 - 104 / 5 | 10                       |        |
| 2      | Endret<br>- Etter | 6738919,31 | 291780,05 |                                       | Fjell Offentlig godkjent grensemerke<br>18,29 | 96 GNSS: Fasemåling (Real time kinematic)<br>4631 - 104 / 5 | 10                       |        |
| 3      | Nytt              | 6738901,15 | 291782,25 |                                       | Fjell Offentlig godkjent grensemerke<br>11,96 | 96 GNSS: Fasemåling (Real time kinematic)<br>4631 - 104 / 5 | 10                       |        |
| 2x     | Slettet           | 6738922,56 | 291770,50 |                                       | Jord Offentlig godkjent grensemerke<br>5,20   | 96 GNSS: Fasemåling (Real time kinematic)<br>4631 - 104 / 5 | 10                       |        |