
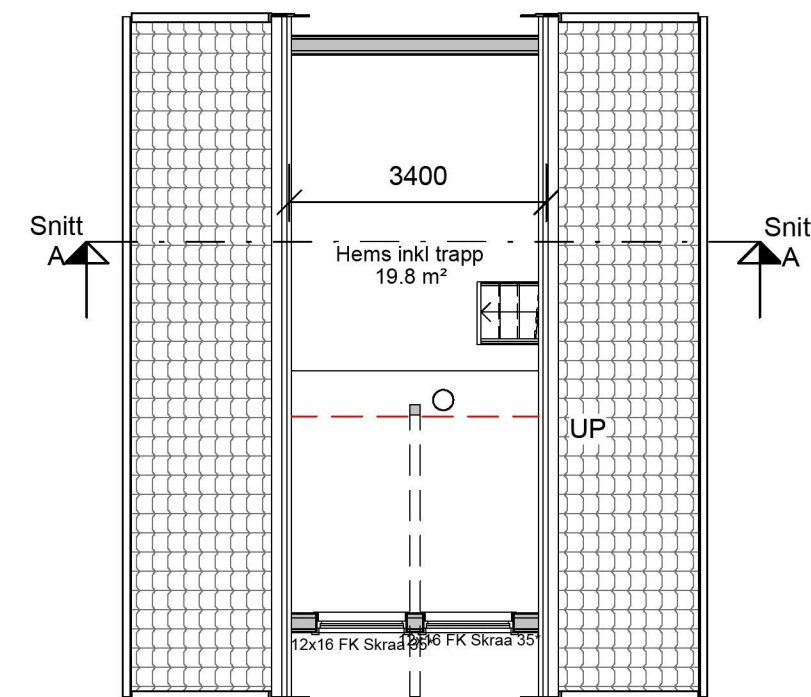
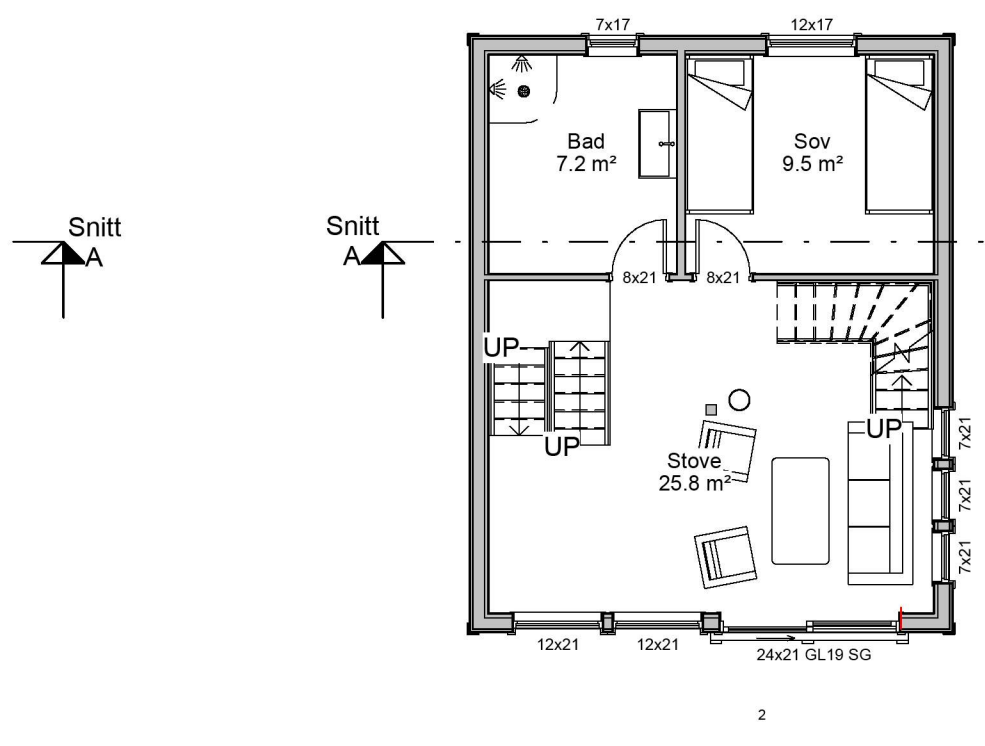


01 Plan 1 Etasje

02 Plan 2 Etasje

03 Plan 3 Etasje

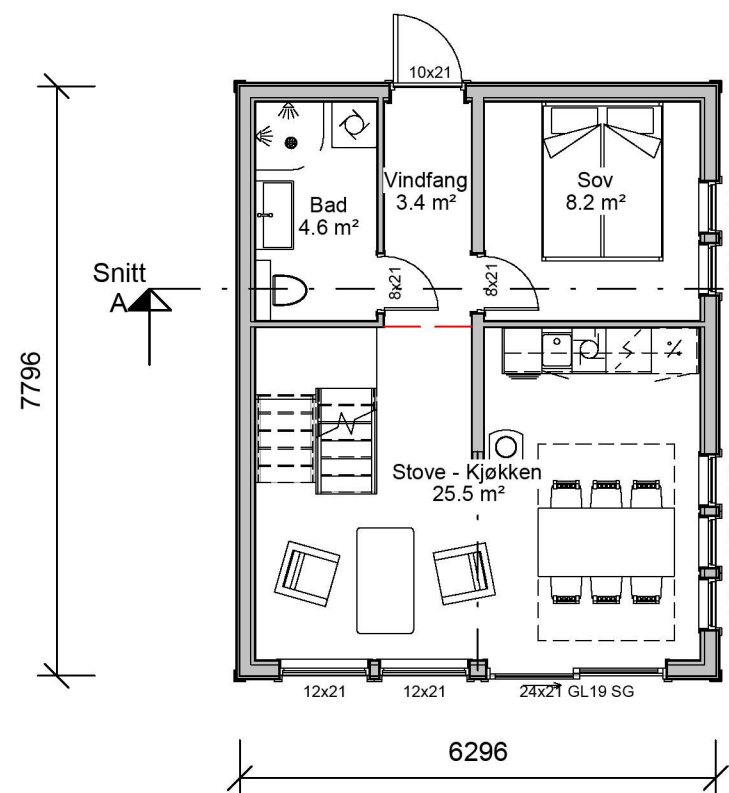

AREAL	BRA
2.ETG	43.7 m²
1.ETG	43.7 m²
SUM	87 m²

BYA	51 m²
------------	--------------

ANMERKNINGER:

LASTER SOM ER FORUTSATT I HENHOLD TIL NS-EN 1991-1-3. Snø 4.0 kN/m². Huset skal forankres i henhold til belastningene angitt i NS-EN 1991-1-4. Beregninger i henhold til NS-EN 1995-1-1 og NS-EN 1993-1-1. Se BFS 520.241 Vindforankring og vindavstivning av småhus av tre.

ENERGIDOKUMENTASJON FOR SMÅHUS. U-verdier er angitt i energidokumentasjon.

FORUTSETNINGER. Mesterhus standard detaljer hvis annet ikke er angitt.

KONTROLL. Prosjektering ihht. TEK17 er dokumentert ved egen sjekklister.

GENERELT. Risikoklasse: 4 / Brannklasse: 1. Det forutsettes benyttet pipe med integrert frisklufttilførsel.

REV.	DATO	REVISJON	SIGN.
A	17.09-22	Fjernet balkong	ET

Kålås Bygg AS
Torvhusmyrane 2, 5913 Eikangervåg
MESTERHUS

TILTAKSHAVER:	Jan Rune Hosøy
BYGGEPLASS:	Sjurneset
G.nr/B.nr:	10/16
KOMMUNE:	Alver

TEGN, INNHOLD:	Plan	TILTAKSART:	MÅL:
PROSJEKT:	Rorbuer		1 : 100
ARKITEKT:	Espen Tvedt	DATO:	20.03-22
		TEGN:	ET
		PROSJEKT NR:	TEGN.NR:
			101