


Slik ser siste godkjente teikning ut, som de gav til meg. Dette er fra byggeår.

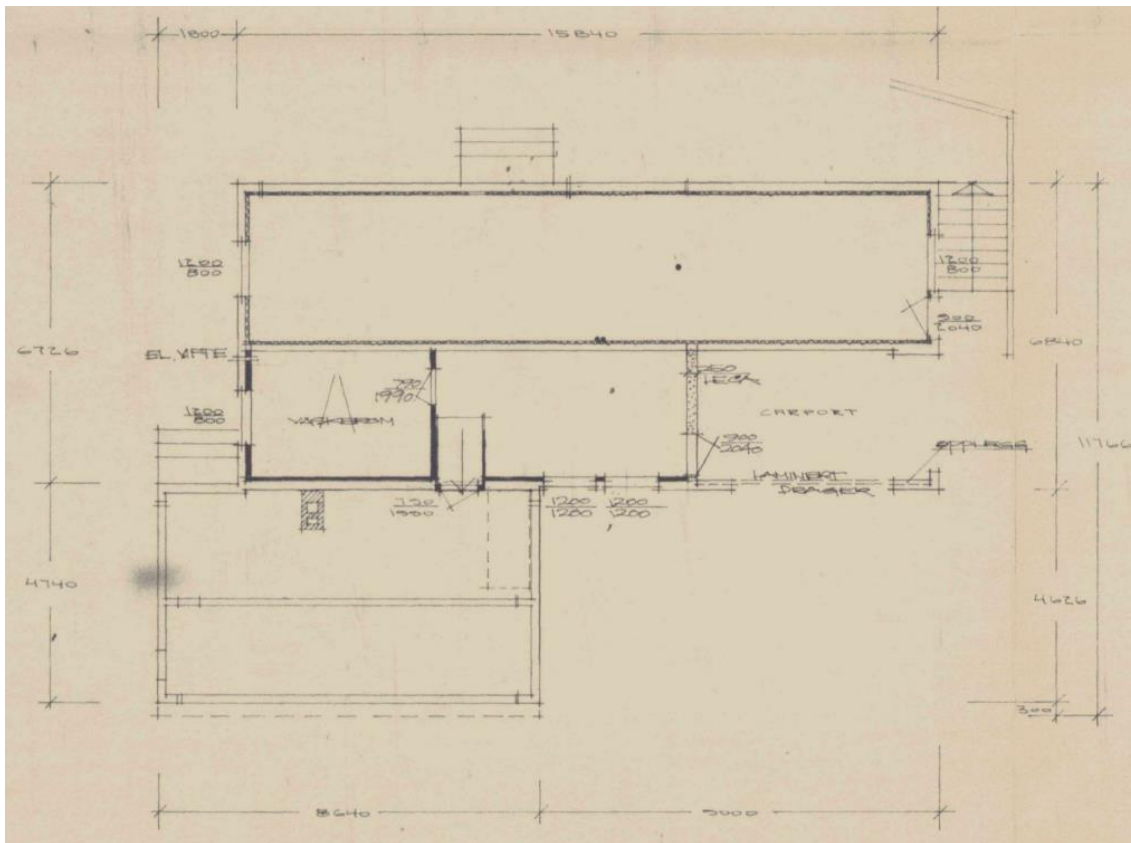

Ein gong på 70-tallet blei kjellar bygd om. Dette har ikkje blitt informert om til kommunen, og heller ikkje søkt bruksendring på kjøkken og gang/TV-stove.

Slik ser det faktisk ut idag.

