


A. Kåla's  
Tone Eikanger

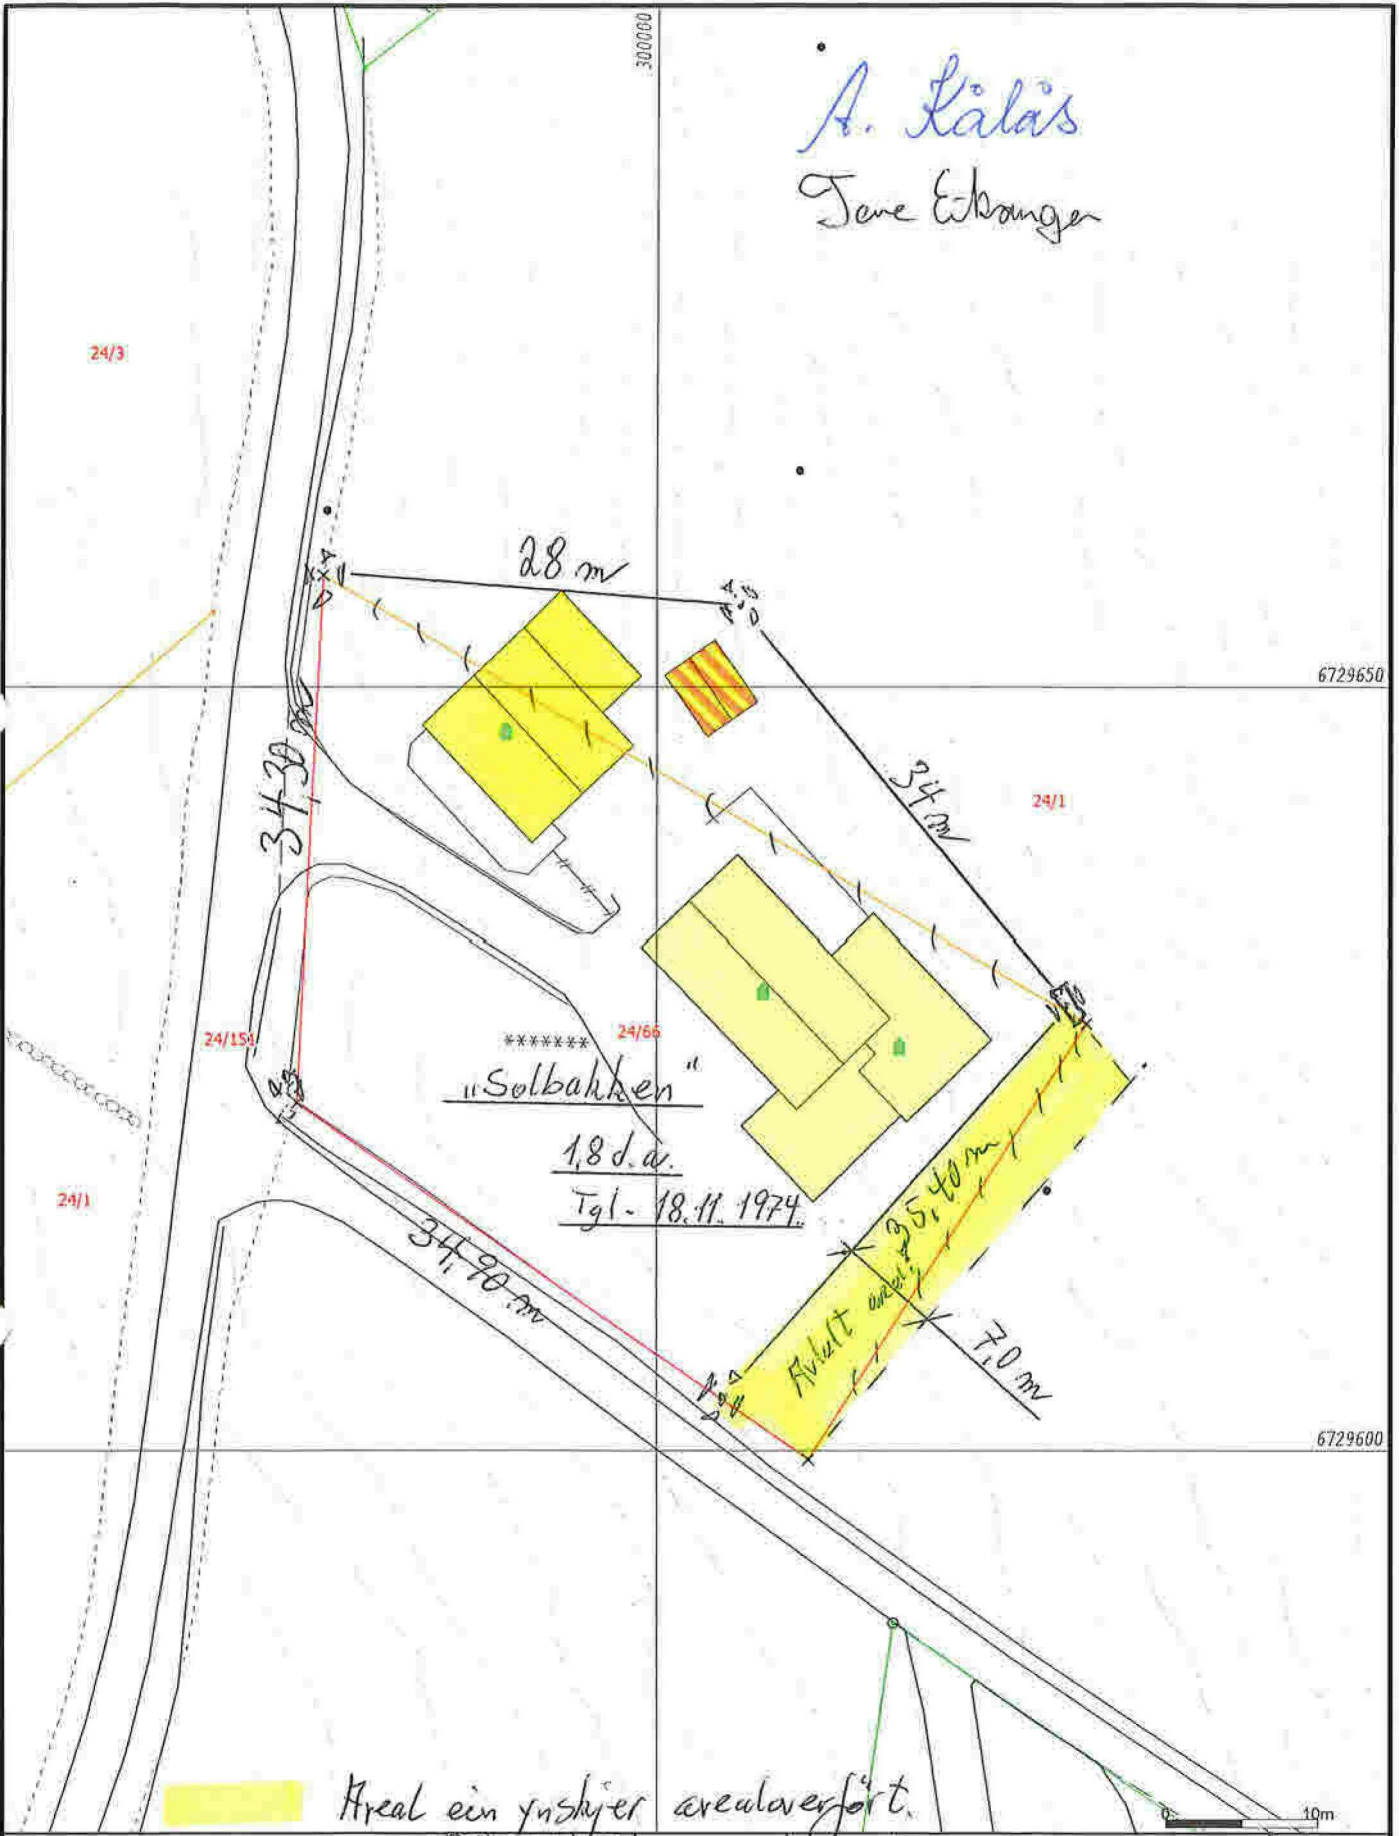

|                        |                 |                 |
|------------------------|-----------------|-----------------|
| Målte Grenser          | Våningshus      | Feil grenseline |
| Registrerte Grenser    | Større bustader | Kross i fjell   |
| Udellnert grenser      | Hytte/feriehus  | Merkestein      |
| Terrengmålte grense    | Garasje/uthus   | Løye areal      |
| Bolig                  | Andre bygg      |                 |
| Bustad målelighet      |                 |                 |



Alver kommune  
Kart og Oppmåling  
Grunnkart.  
"Prinsipp-skisse"  
G.nr. 24, b.nr. 66.  
Dato: 2021.11.23  
Sign: SNO

N  
Målestokk  
1:500

Beliggighet og høyder må oppfattes som orienterende.  
Koordinatsystem: UTM(EUREF89) - SONE 32 (EPSG:32632)  
Høydssystem: (EPSG:)