

Vedlegg 1

05/7253
 03-20 JHB
 05/1108-1
 A. S. Florvaag Bruk 71 2 105

 FLORVAAG-hus TILBYGG	TEGN. NR	1
	DATO	22.05.86
A.S. FLORVAAG BRUK - 5001 BERGEN POSTB. 171 - VALCKEND.GT. 6 - TELEF. 32 16 20	MÅL	1:100
	BR.GR.PL.	
BYGGHERRE	NT. LEEAR	TILB. <i>[Signature]</i>
ROY WILLIAM OTTEMO	SIGN.	14/8
PLANER OG SNITT	RETTET	
Den som bygger etter denne tegning forplikter seg til å kjøpe byggevarerne hos A.s Florvaag Bruk, Bergen. Tegningene må ikke kopieres eller brukes uten tillatelse.		

OPPLYSNINGAR - EIGAR/FESTAR/KONTAKTPERSON

Ottemo Roy William

Kollåsen 1

5116 Ulset

Avtale nr.: 2890

Eigedom: 53/26/0/0

Eiged.adr: SKJELANGERVEGEN 675

Eigarforhold Eigd

Tal.bueining: 0

OPPLYSNINGAR - TOMT (INKL. TILLEGGSPARSELLAR OG FELLESAREAL)

Gardsnr	Bruksnr	Festenr	Seksj.nr	Areal (m2)	Del av eigedom
53	26	0	0	1696	1 / 1

OPPLYSNINGAR - BYGG

Hytter, sommerhus, fritidsbygg	Bid: 176013869	Status: Tatt i bruk	Del av bygg: 1 / 1
--------------------------------	----------------	---------------------	--------------------

Etasjetype	Etasjenr	Areal (BRA)
Hovedetasje	1	84


OPPLYSNINGER - KORREKSJONSPROTOKOLL

Undergruppe	Nummer	Tal	Enhet
-------------	--------	-----	-------

vedlegg 2

G 3.

FRUITSTRENGE BOOER

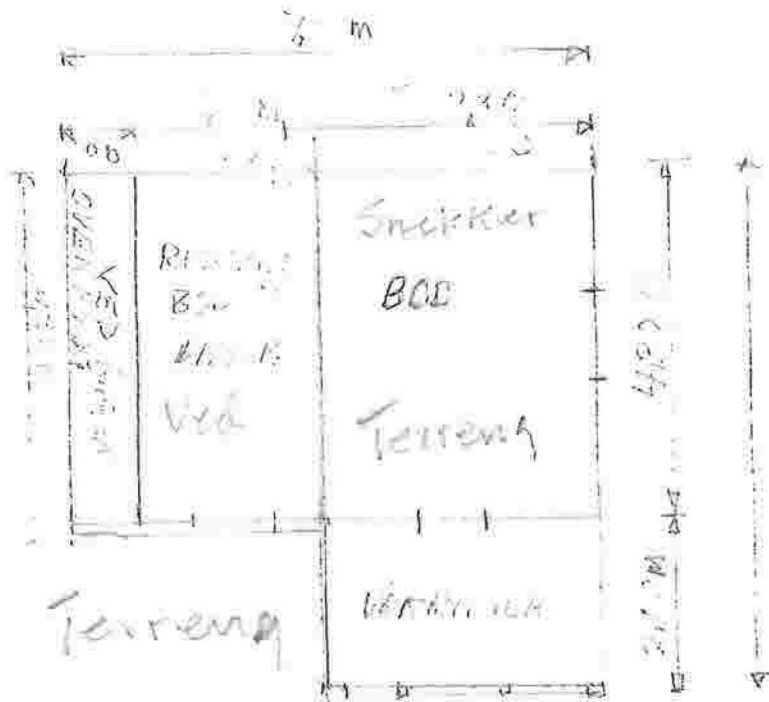


Snelkerbod $14,2 \text{ m}^2$
 Ved/redskapbod 12 m^2

RIEDBOER 34 m
 WATBOER 23 m

Sum 37 m^2

Redleg 3.

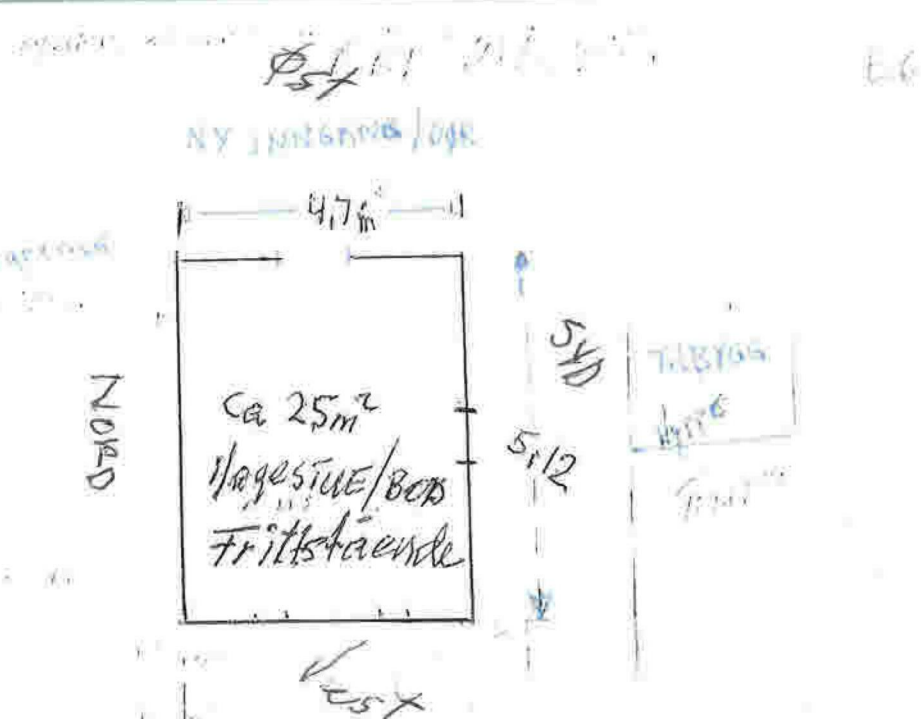

HAGESIVUE / BOD / Hobbyrom
 Spørsmål 3 vedlegg 1

NABO

Frittstående

HAGESIVUE / BOD
53/26