

Kartvedlegg til protokoll for oppmålingsforretning

Alver Kommune

N

Eigedom
323/156, 323/154

Saks nr
20226849


Oppdragnr

Rekvirent
Andersen Jan Inge Wiig, Andersen Harry Wiig


Forretningsdato
5/10/2022

Landmålar
Kjell Rune Standal

Målestokk 1:250

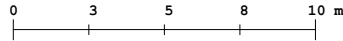

Beskriving/avtalar:

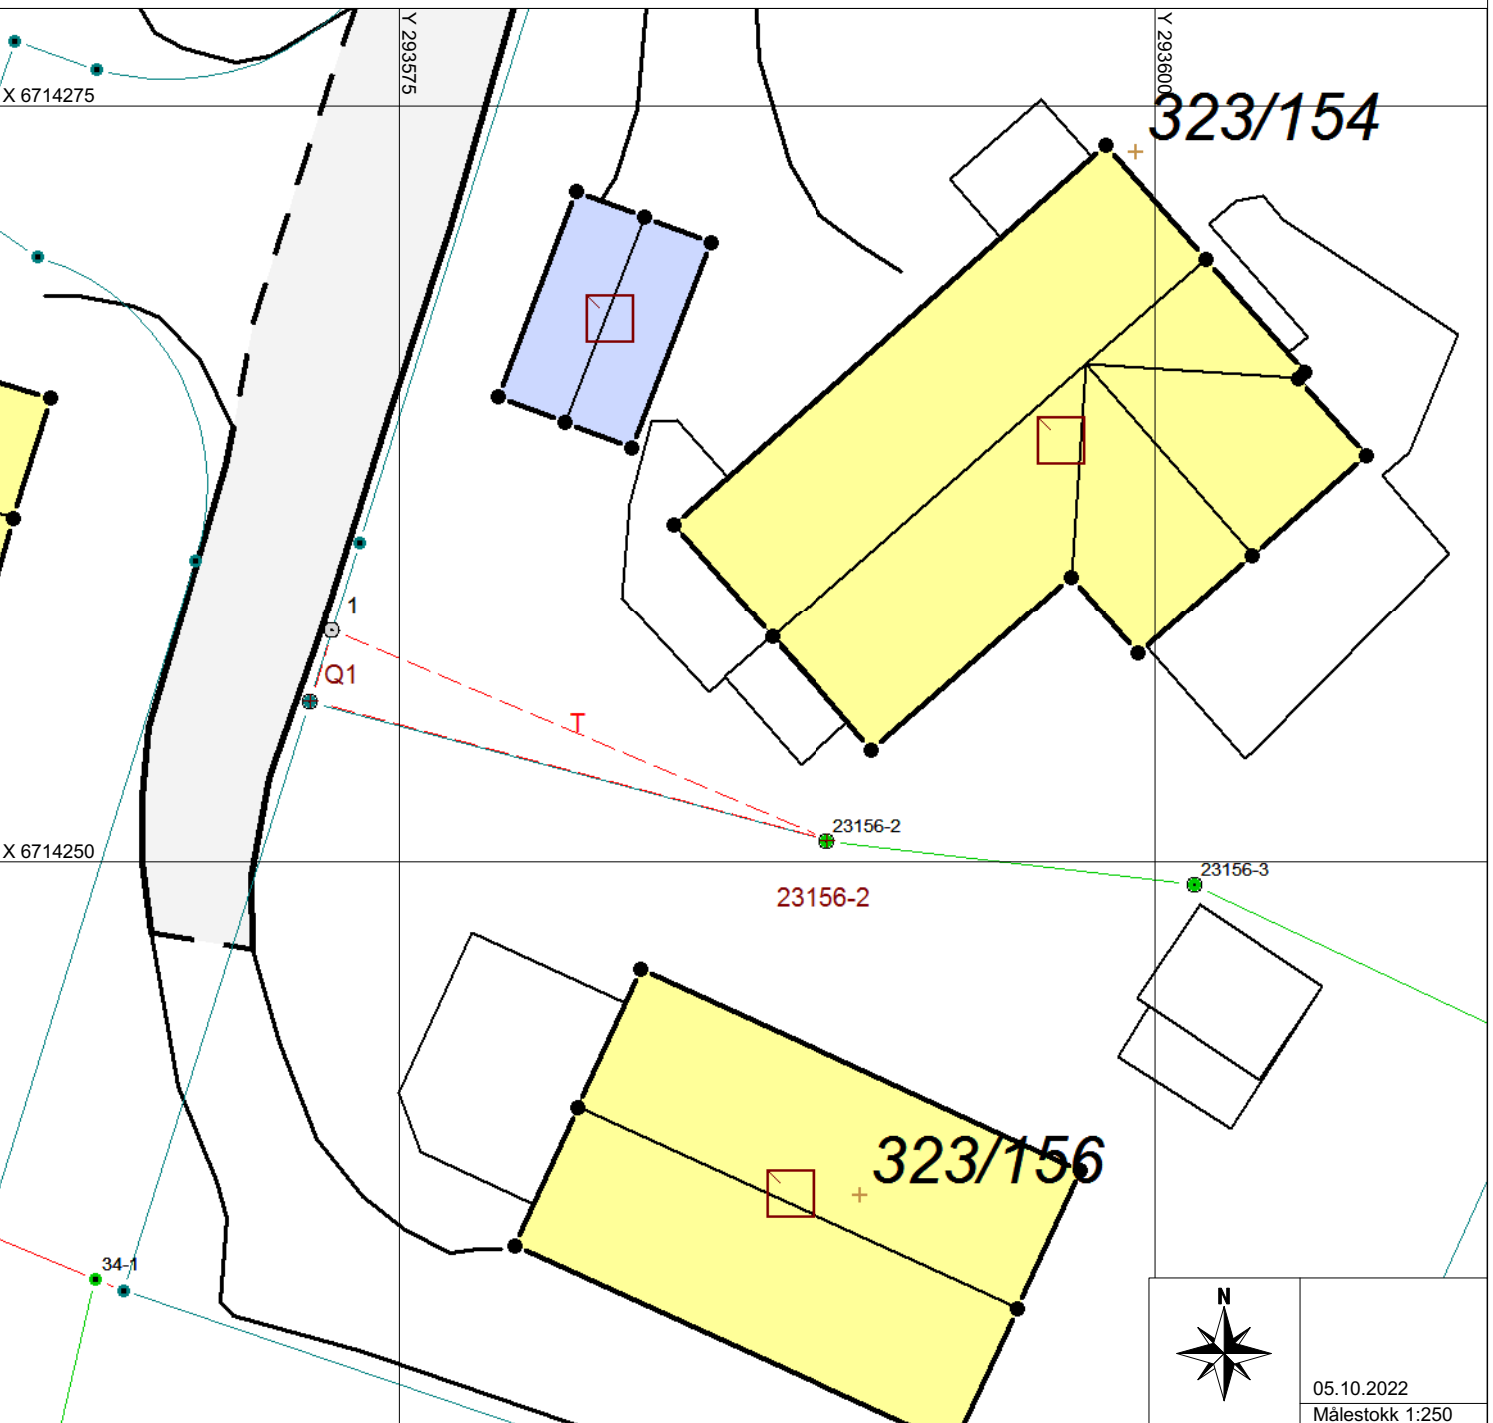

05.10.2022
Målestokk 1:250