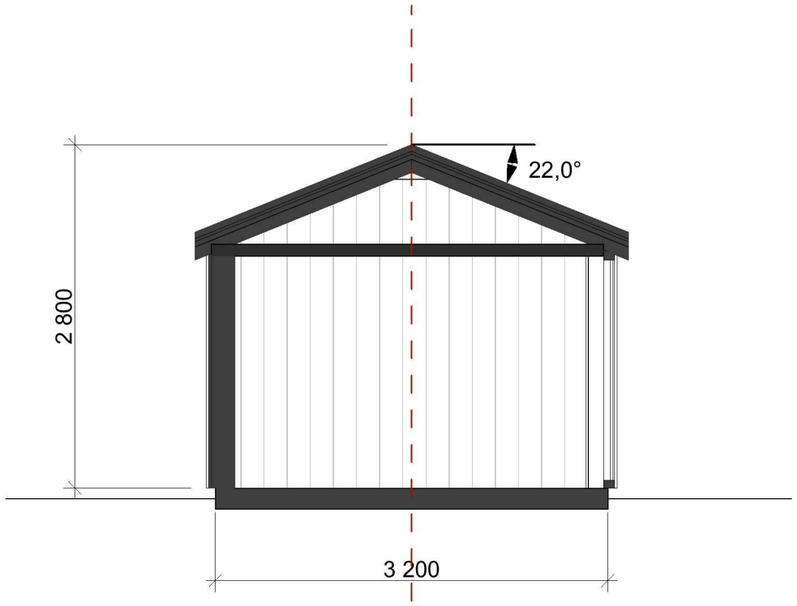

Eksisterende 1:50

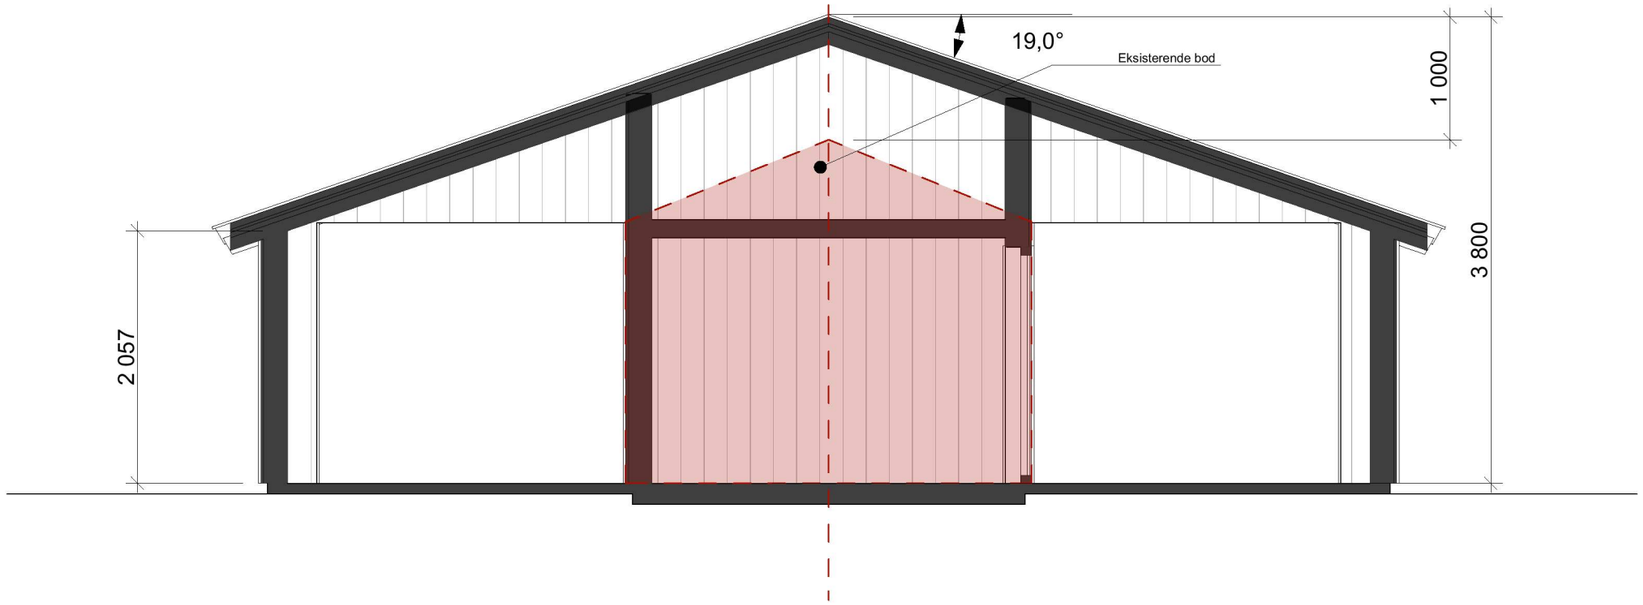

Nytt tiltak 1:50

Rev	Nr	Beskrivelse	Dato	Sign	Kontr

Dato 10.06.2022	Fase **Skisse**	Målestokk **1:50**
Gnr./Bnr./Festenr.: **322/68**	Prosjektnr.: **01**	Filnavn bjøtn bod.pln
Tegnet av: P	Kontroll	Godkjent

Tiltakshaver
Bjørn Flataker

Prosjekt
Nytt tiltak
Mjåtveitstø 6
5918 Frekhaug

Type tegning:
Snitt A eksisterende og nytt tiltak

Tegningsnr.:
A30-01

Revisjon nr.

Ark:
A3