

A

B


C

D

E

F

8850
2950
2950
2950
2950
2950
1375
5860
8790

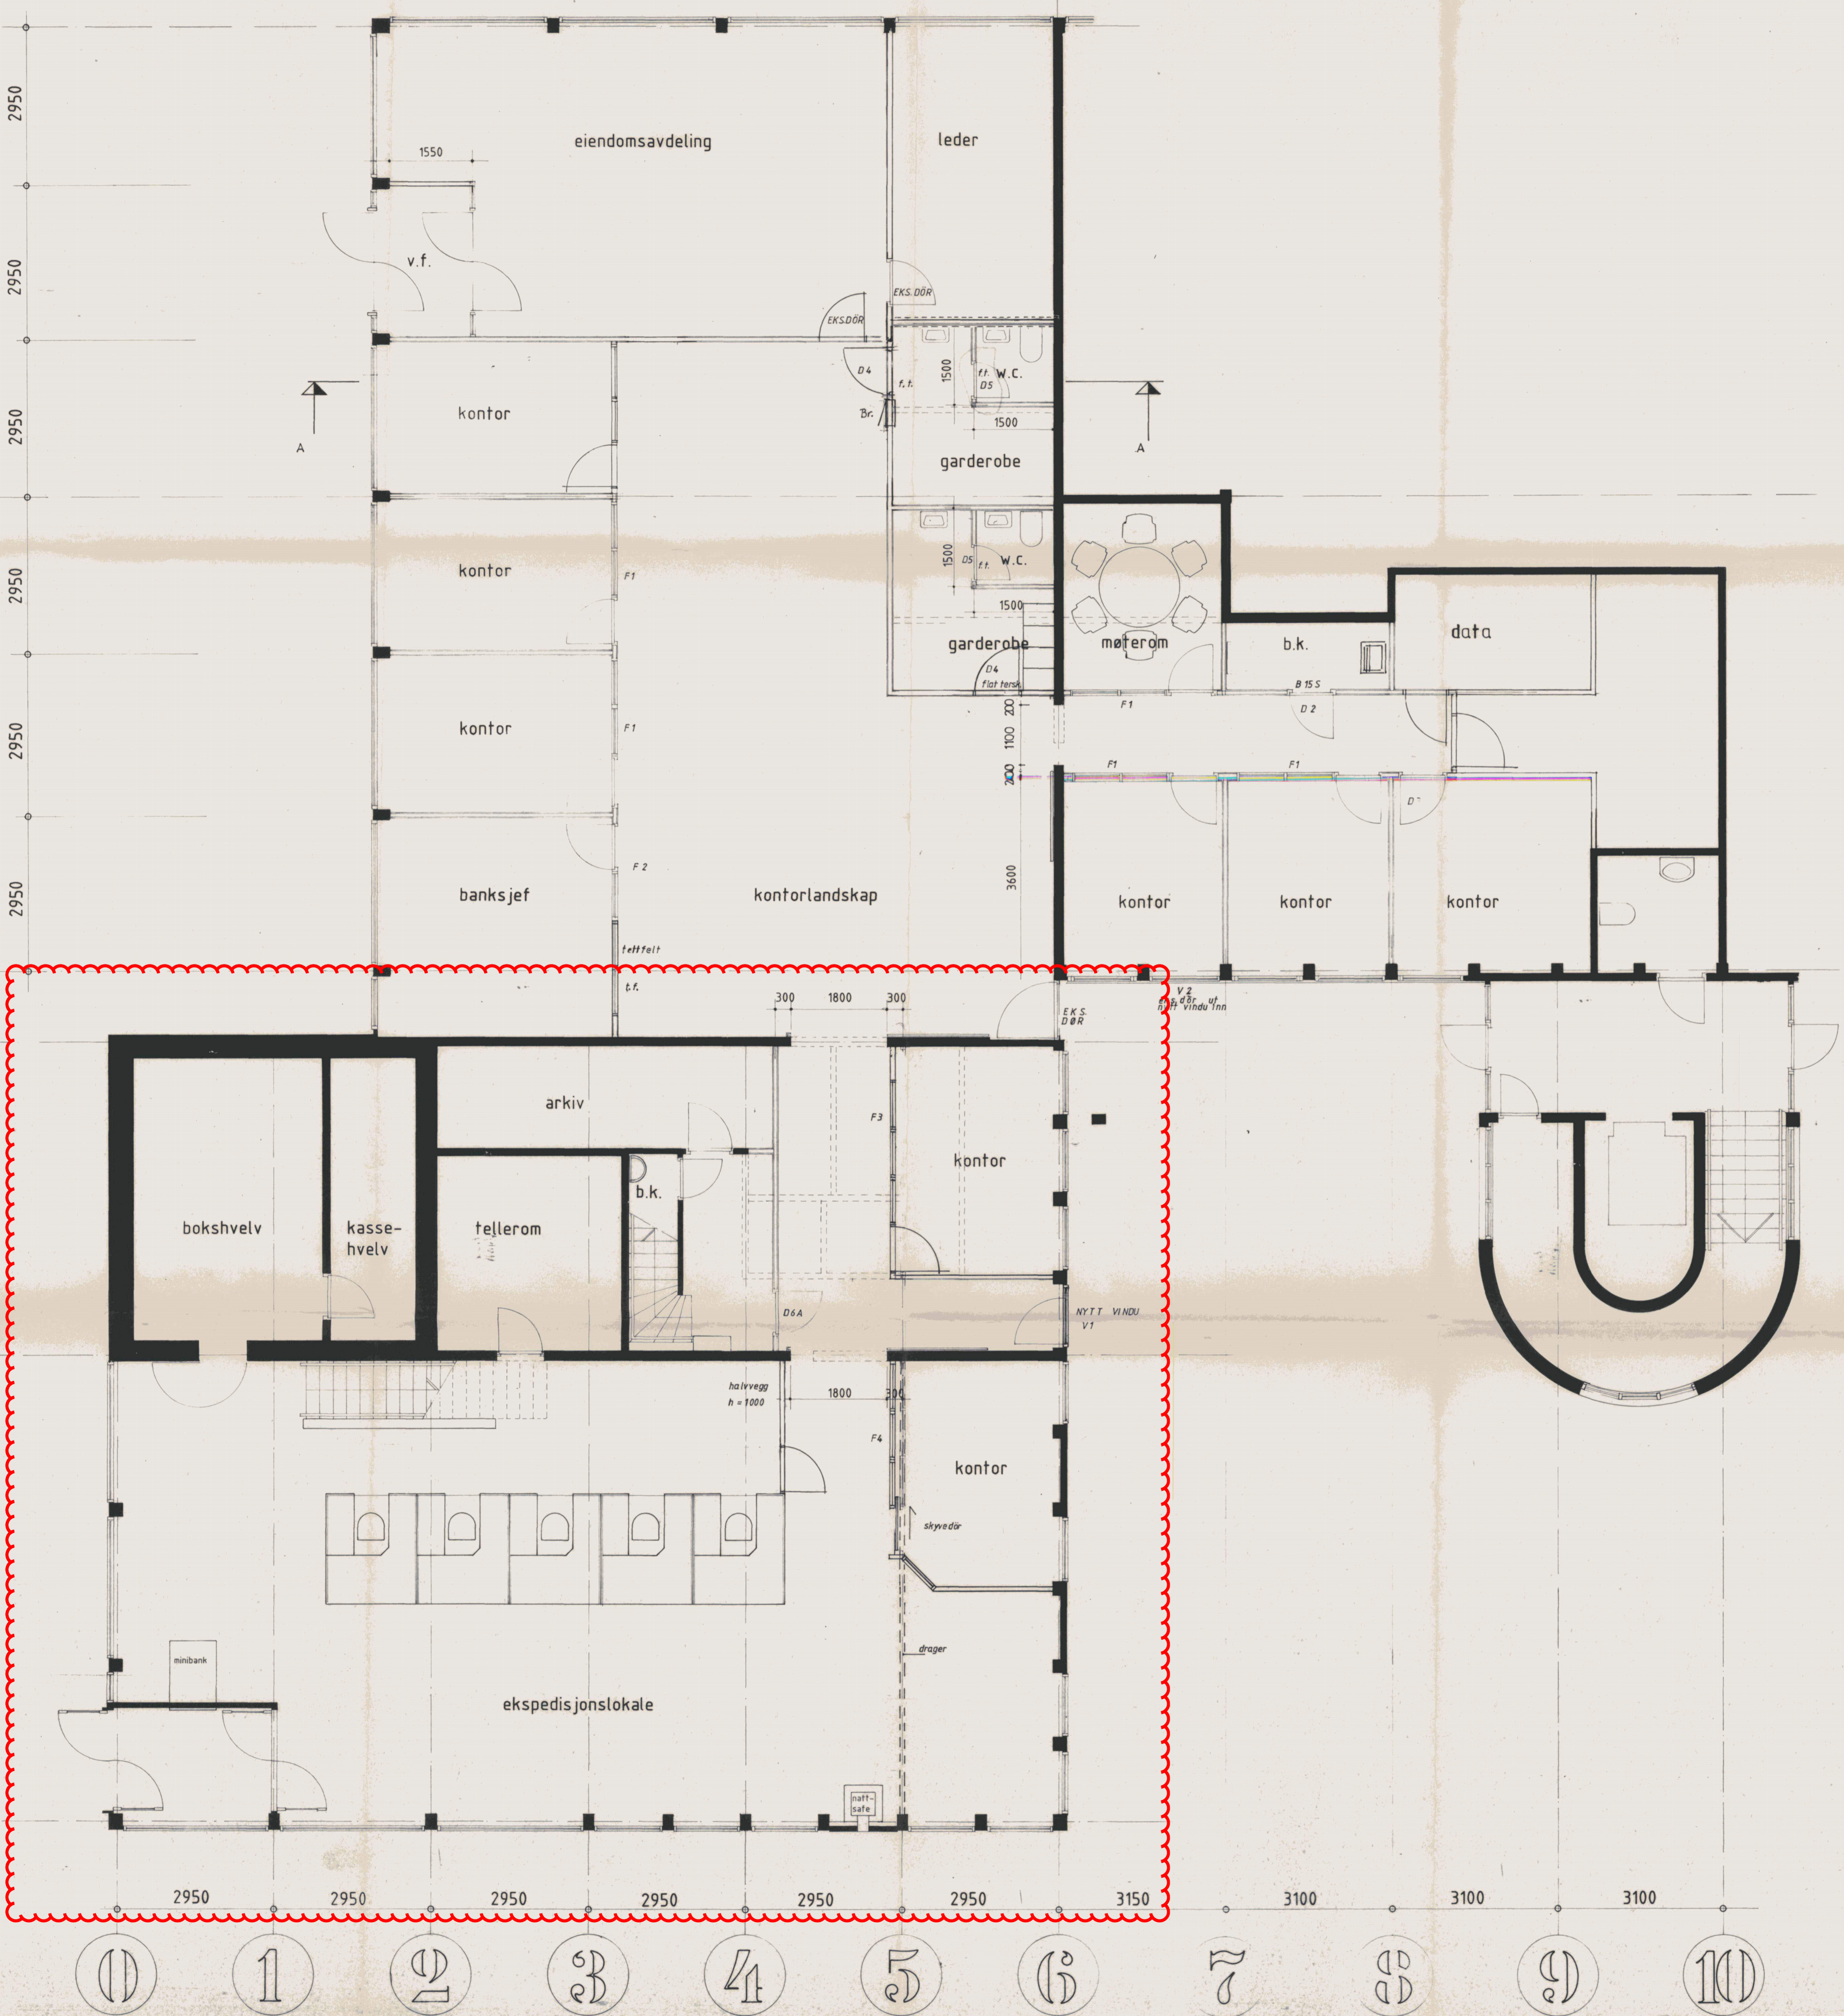

LINDÅS KOMMUNE
TEKNISK ETAT
15 MAR 1993
Snr: 543 Saknr: Arkiv 188/543/1

FOR OMBYGGING. **ARKIV**

PROJEKT	SPAREBANKEN VEST, REGION NORD		
TEGNING	plan 1. etasje		
MALESSTOKK	1:50	DATE	6.11.90
TEGNER	ARKITEKTKONTORET RØSTØEN & LARSEN AS		
TEGNER NR.	232		
PROJEKT NR.	02		

101 91
DATE
FLYTTET F3 OG F4, PÅFØRT DØRTYPER
ENDRINGEN GJELDER