


Søk etter innhold i valgte kilder

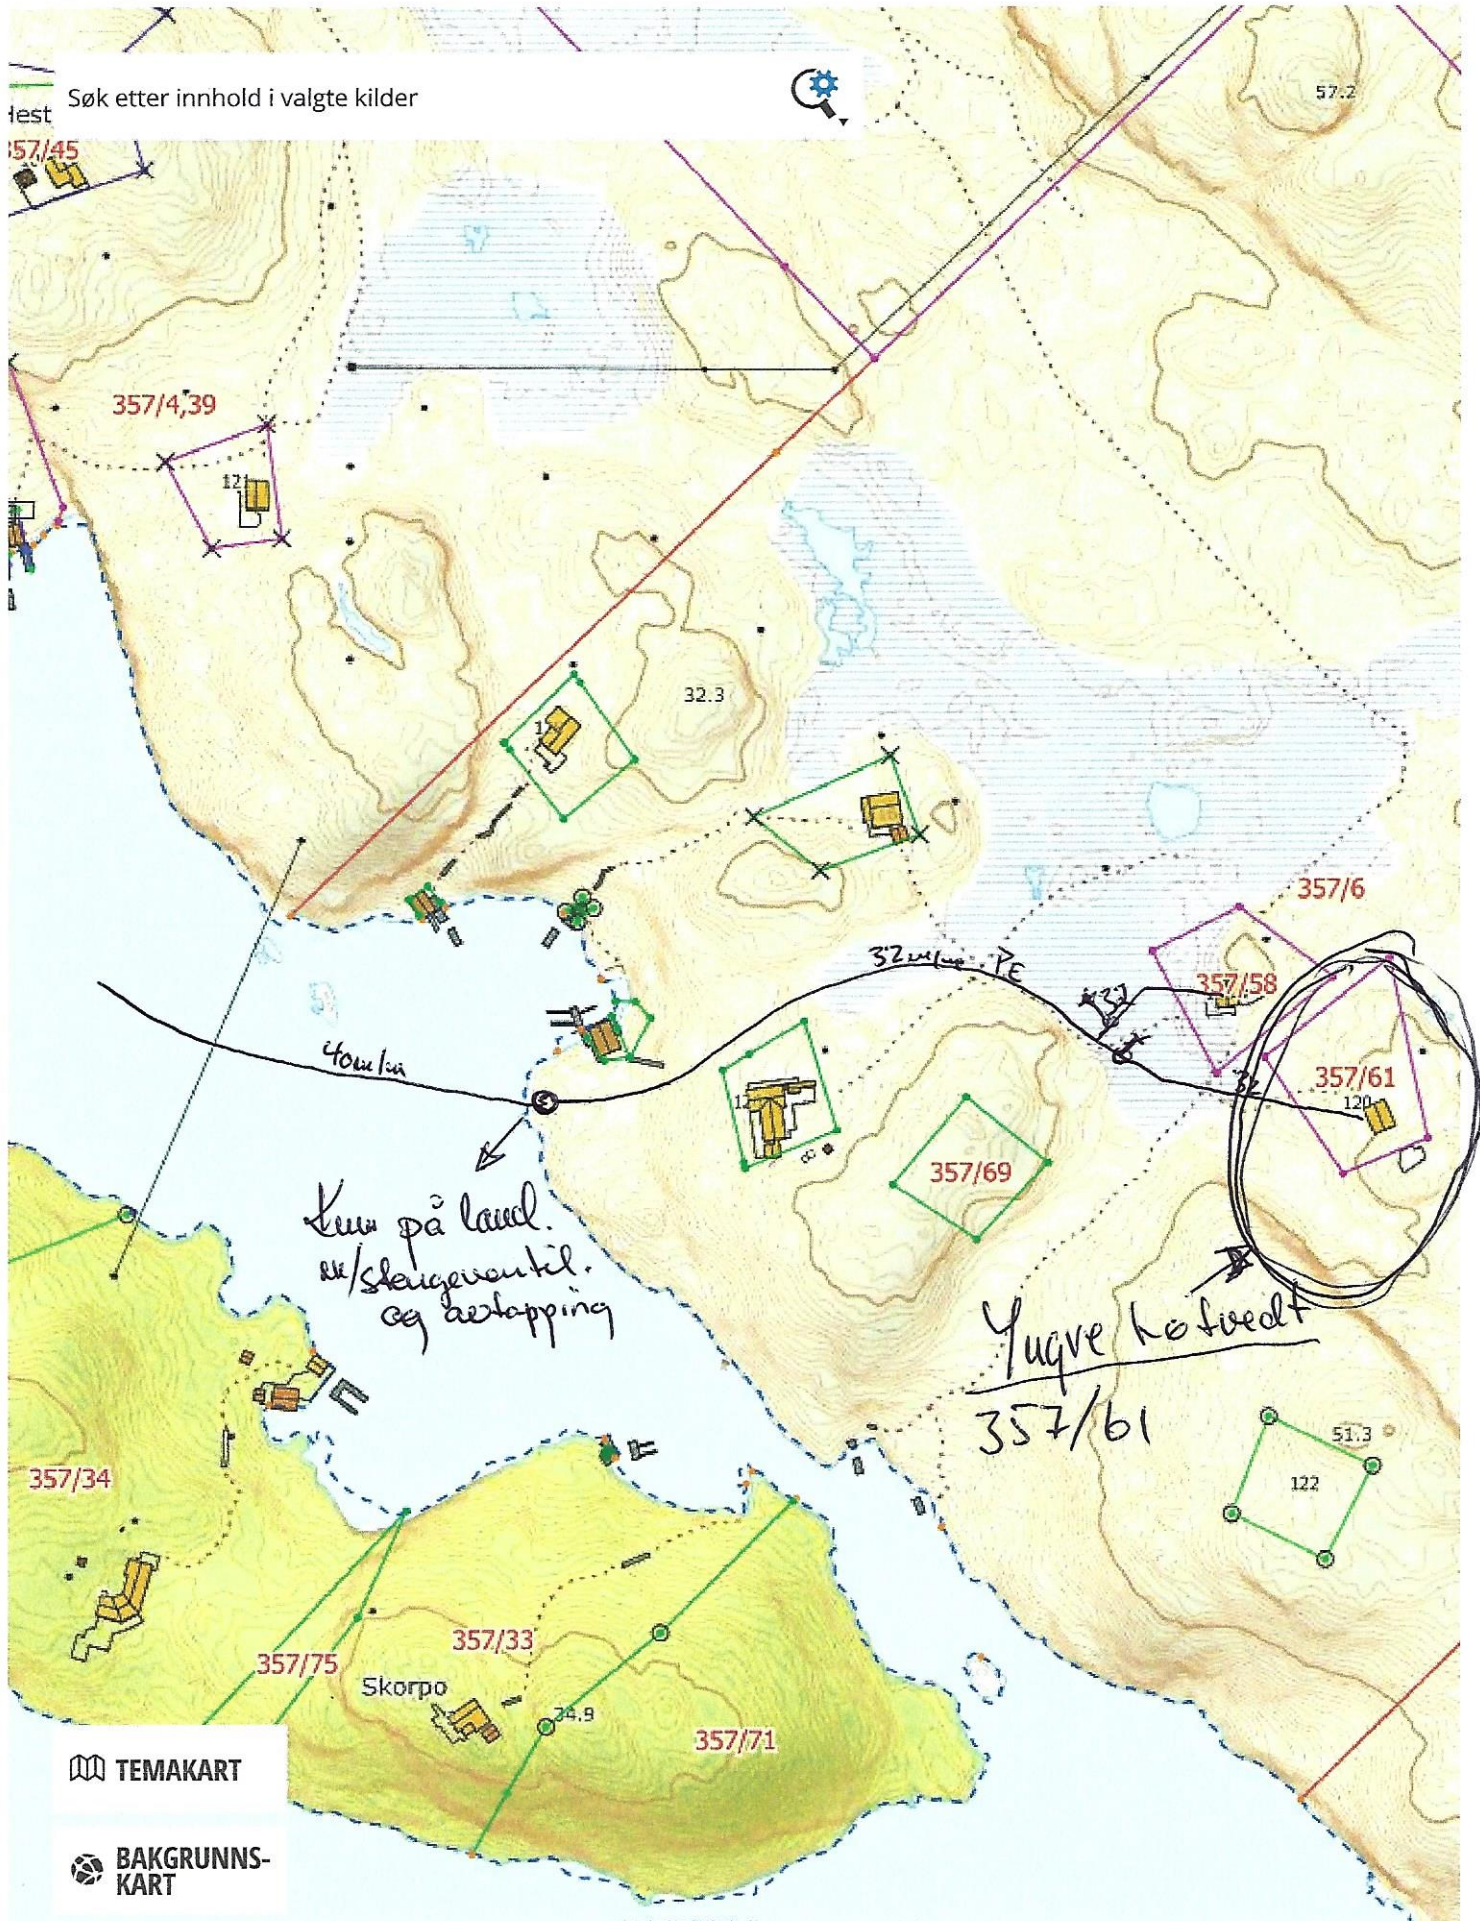

TEMAKART

BAKGRUNNSKART

EPSG:32632 N: 6722925 Ø: 281625

Fløysand VA, as

Rørlegger og vaktmester tjenester
Mob. 952 73 505

Fløysand, 5918 Frekhaug

Org.nr.: No 987 774 525 MVA