

SITUASJONSKART

Gnr/Bnr: 324/4
Adresse: LANGELAND
Eigar/søkar: TORE NYÅTVEIT

Kvalitet :

Målestokk: 1:1000
Dato: 04.07.2022



ALVER
KOMMUNE






Gjeldande plan : LNF

Planformål :

Vår referanse:

Sign.

- | | | | |
|-----------|------------------------|---|------------|
| — — — — — | Gjerde |  | Bolighus |
| - - - - - | Usikker eigedomsgrense |  | Andre bygg |
| — — — — — | Målt eigedomsgrense | | |

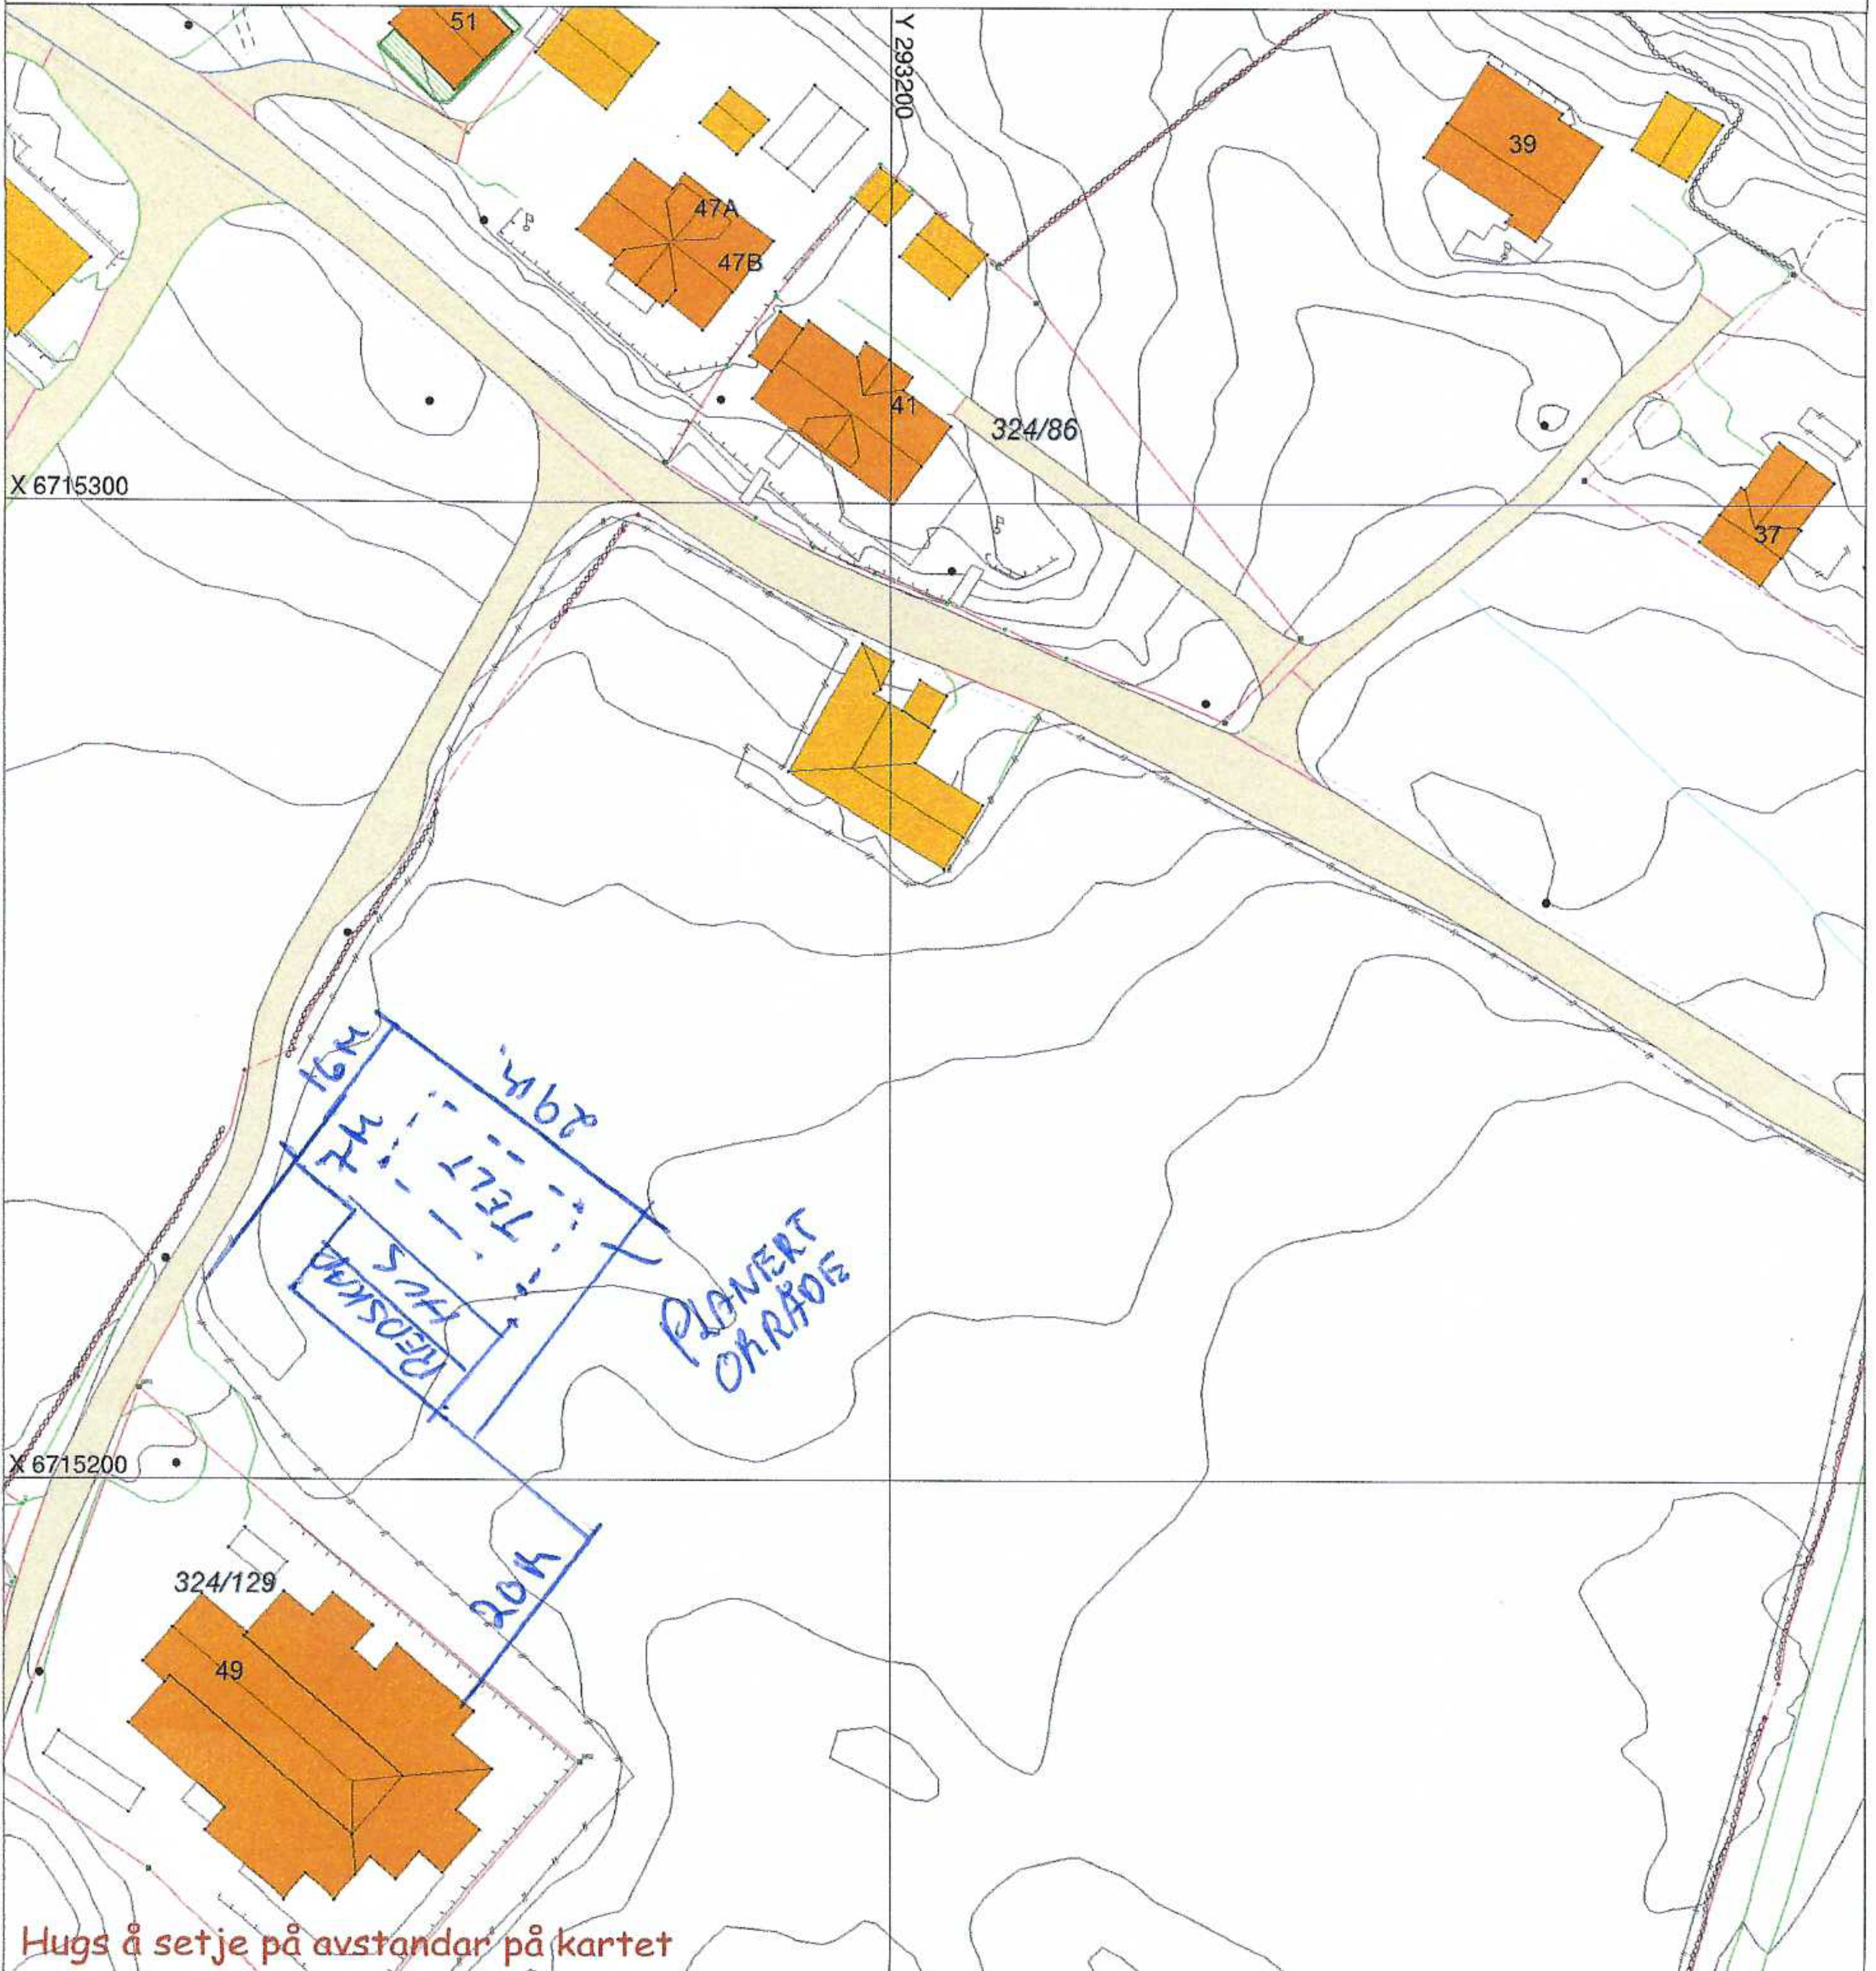

Hugs å setje på avstandar på kartet

SITUASJONSPLAN

 Tiltak

Tore Klundal 27/9-22
Underskrift Situasjonsplan Dato