

Kumkort

Kumnr. VK1



Prosjektnavn
Lonshaugen

Anleggsted
Lonsvegen - Lonsåsen

Dato
05.08.2021

Registrert av
Lindås Rør & Sanitær AS

Kumskisse. Hver ledning og hvert utstyr skal nummereres og beskrives nedenfor.
Fra/til punkt skal påføres hver ledning. Se veiledning.

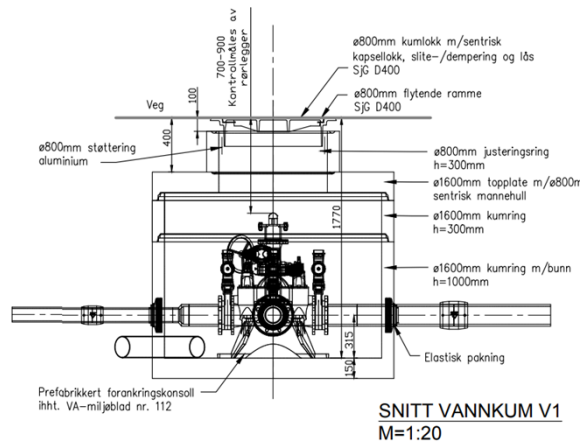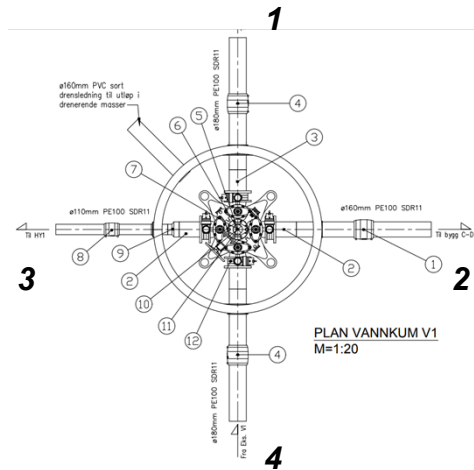

Kumdata (Se veiledning)

Kumform R	Kumbredde 1600	Kjegle U	Byggethode B	Stige Nei	Drenering L
---------------------	--------------------------	--------------------	------------------------	---------------------	-----------------------

Utstyr (Se veiledning)

	Type	Dimensjon	Antall	Annen beskrivelse (merke, venstrelukket, lukket stilling, osv.)
1	Dobbelmuffe	DN 160	1	
2	Krage m/ løsfleis	DN 150-160	2	m/ løsfleis
3	Krage m/ løsfleis	DN 150-180	2	m/ løsfleis
4	Dobbelmuffe	DN 180	2	
5	Ventil X-2340	DN 150	1	m/ ratt
6	Sluseventil	DN 100	1	For EL- muffe, m / PP løsfleis
7	Flenserør	DN 100	1	L=200 mm
8	Dobbelmuffe	DN 110	1	Elektromuffe
9	Dim. overgang	DN 160-110	1	
10	Mellomring	DN100	1	m/ bajonett. m/ bakkekran og plugg.
11	Brannventil	DN 100	1	m/ brannventilsikring.
12	Mellomring	DN 150	4	m/ bajonett. m/ bakkekran og plugg.

Ledninger (Se veiledning)

	Tema	Dimensjon	Material	Trykkl./ Ringst.	Prod. standard	Annen beskrivelse
1	VL	180	PE100	PN10		SDR 11
2	VL	160	PE100	PN10		SDR 11

3	VL	110	PE100	PN10		SDR 17
4	VL	180	PE100	PN10		SDR 17

Bilde

