



1:250

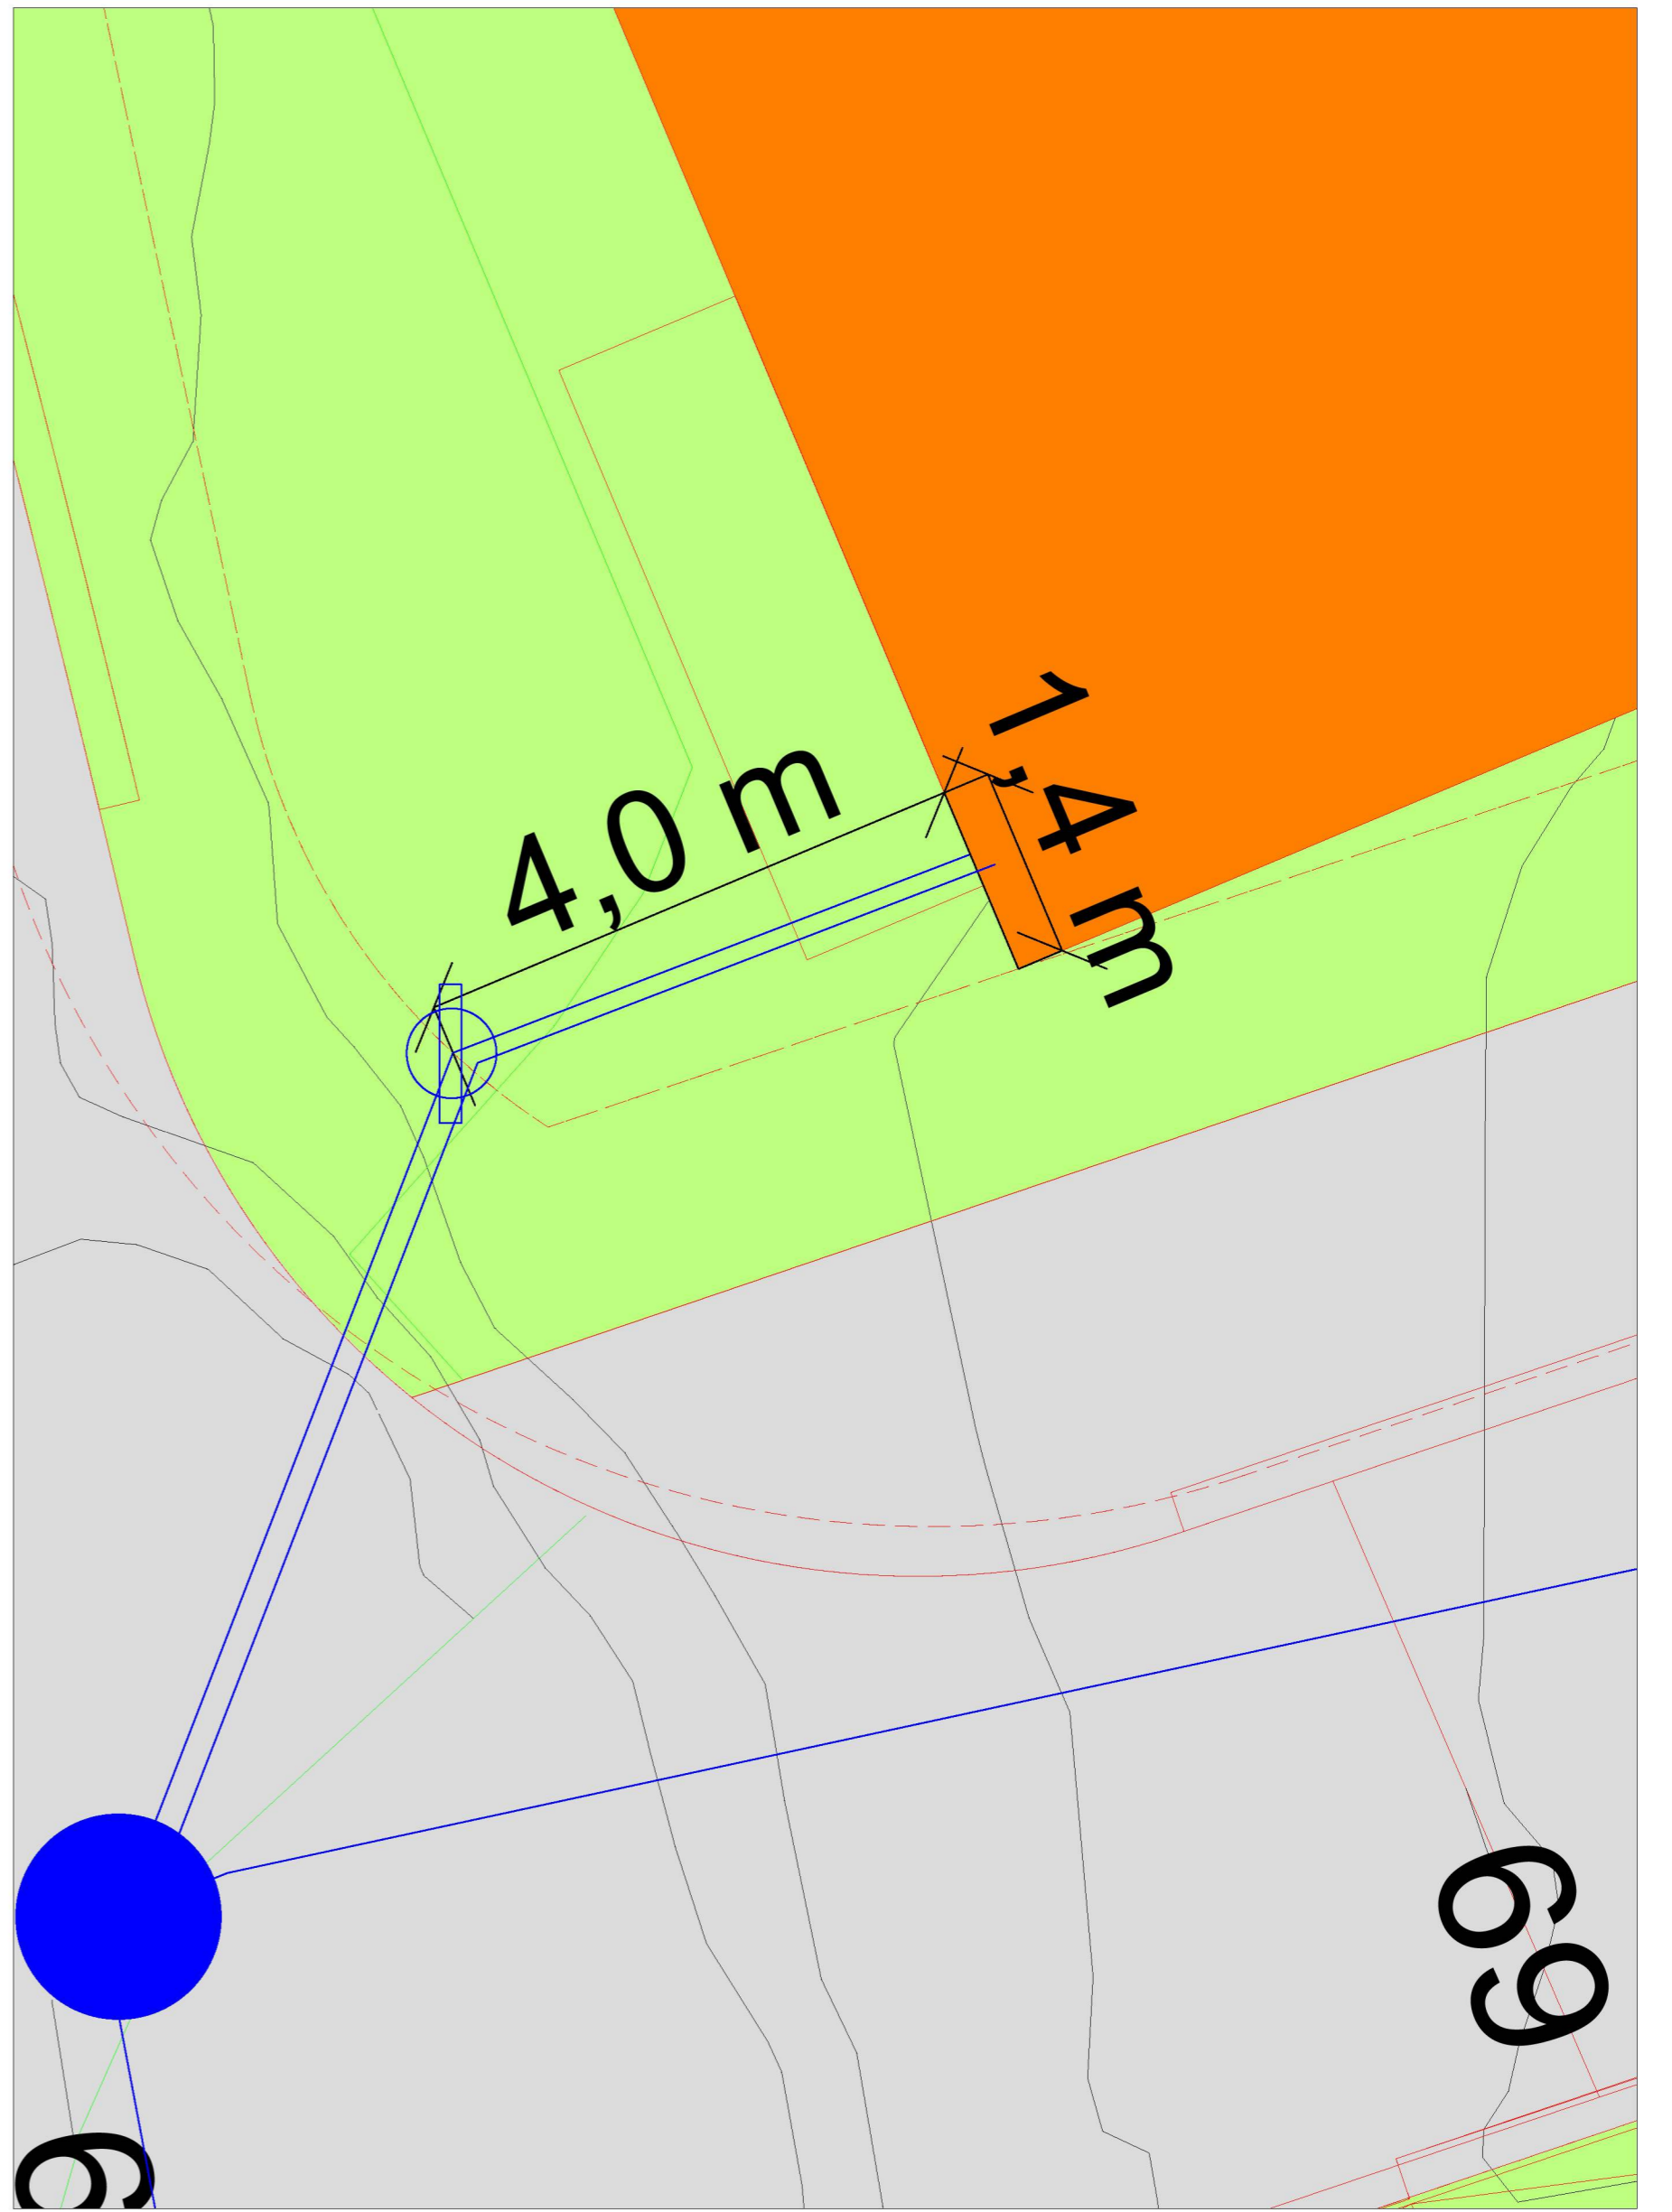

1:50

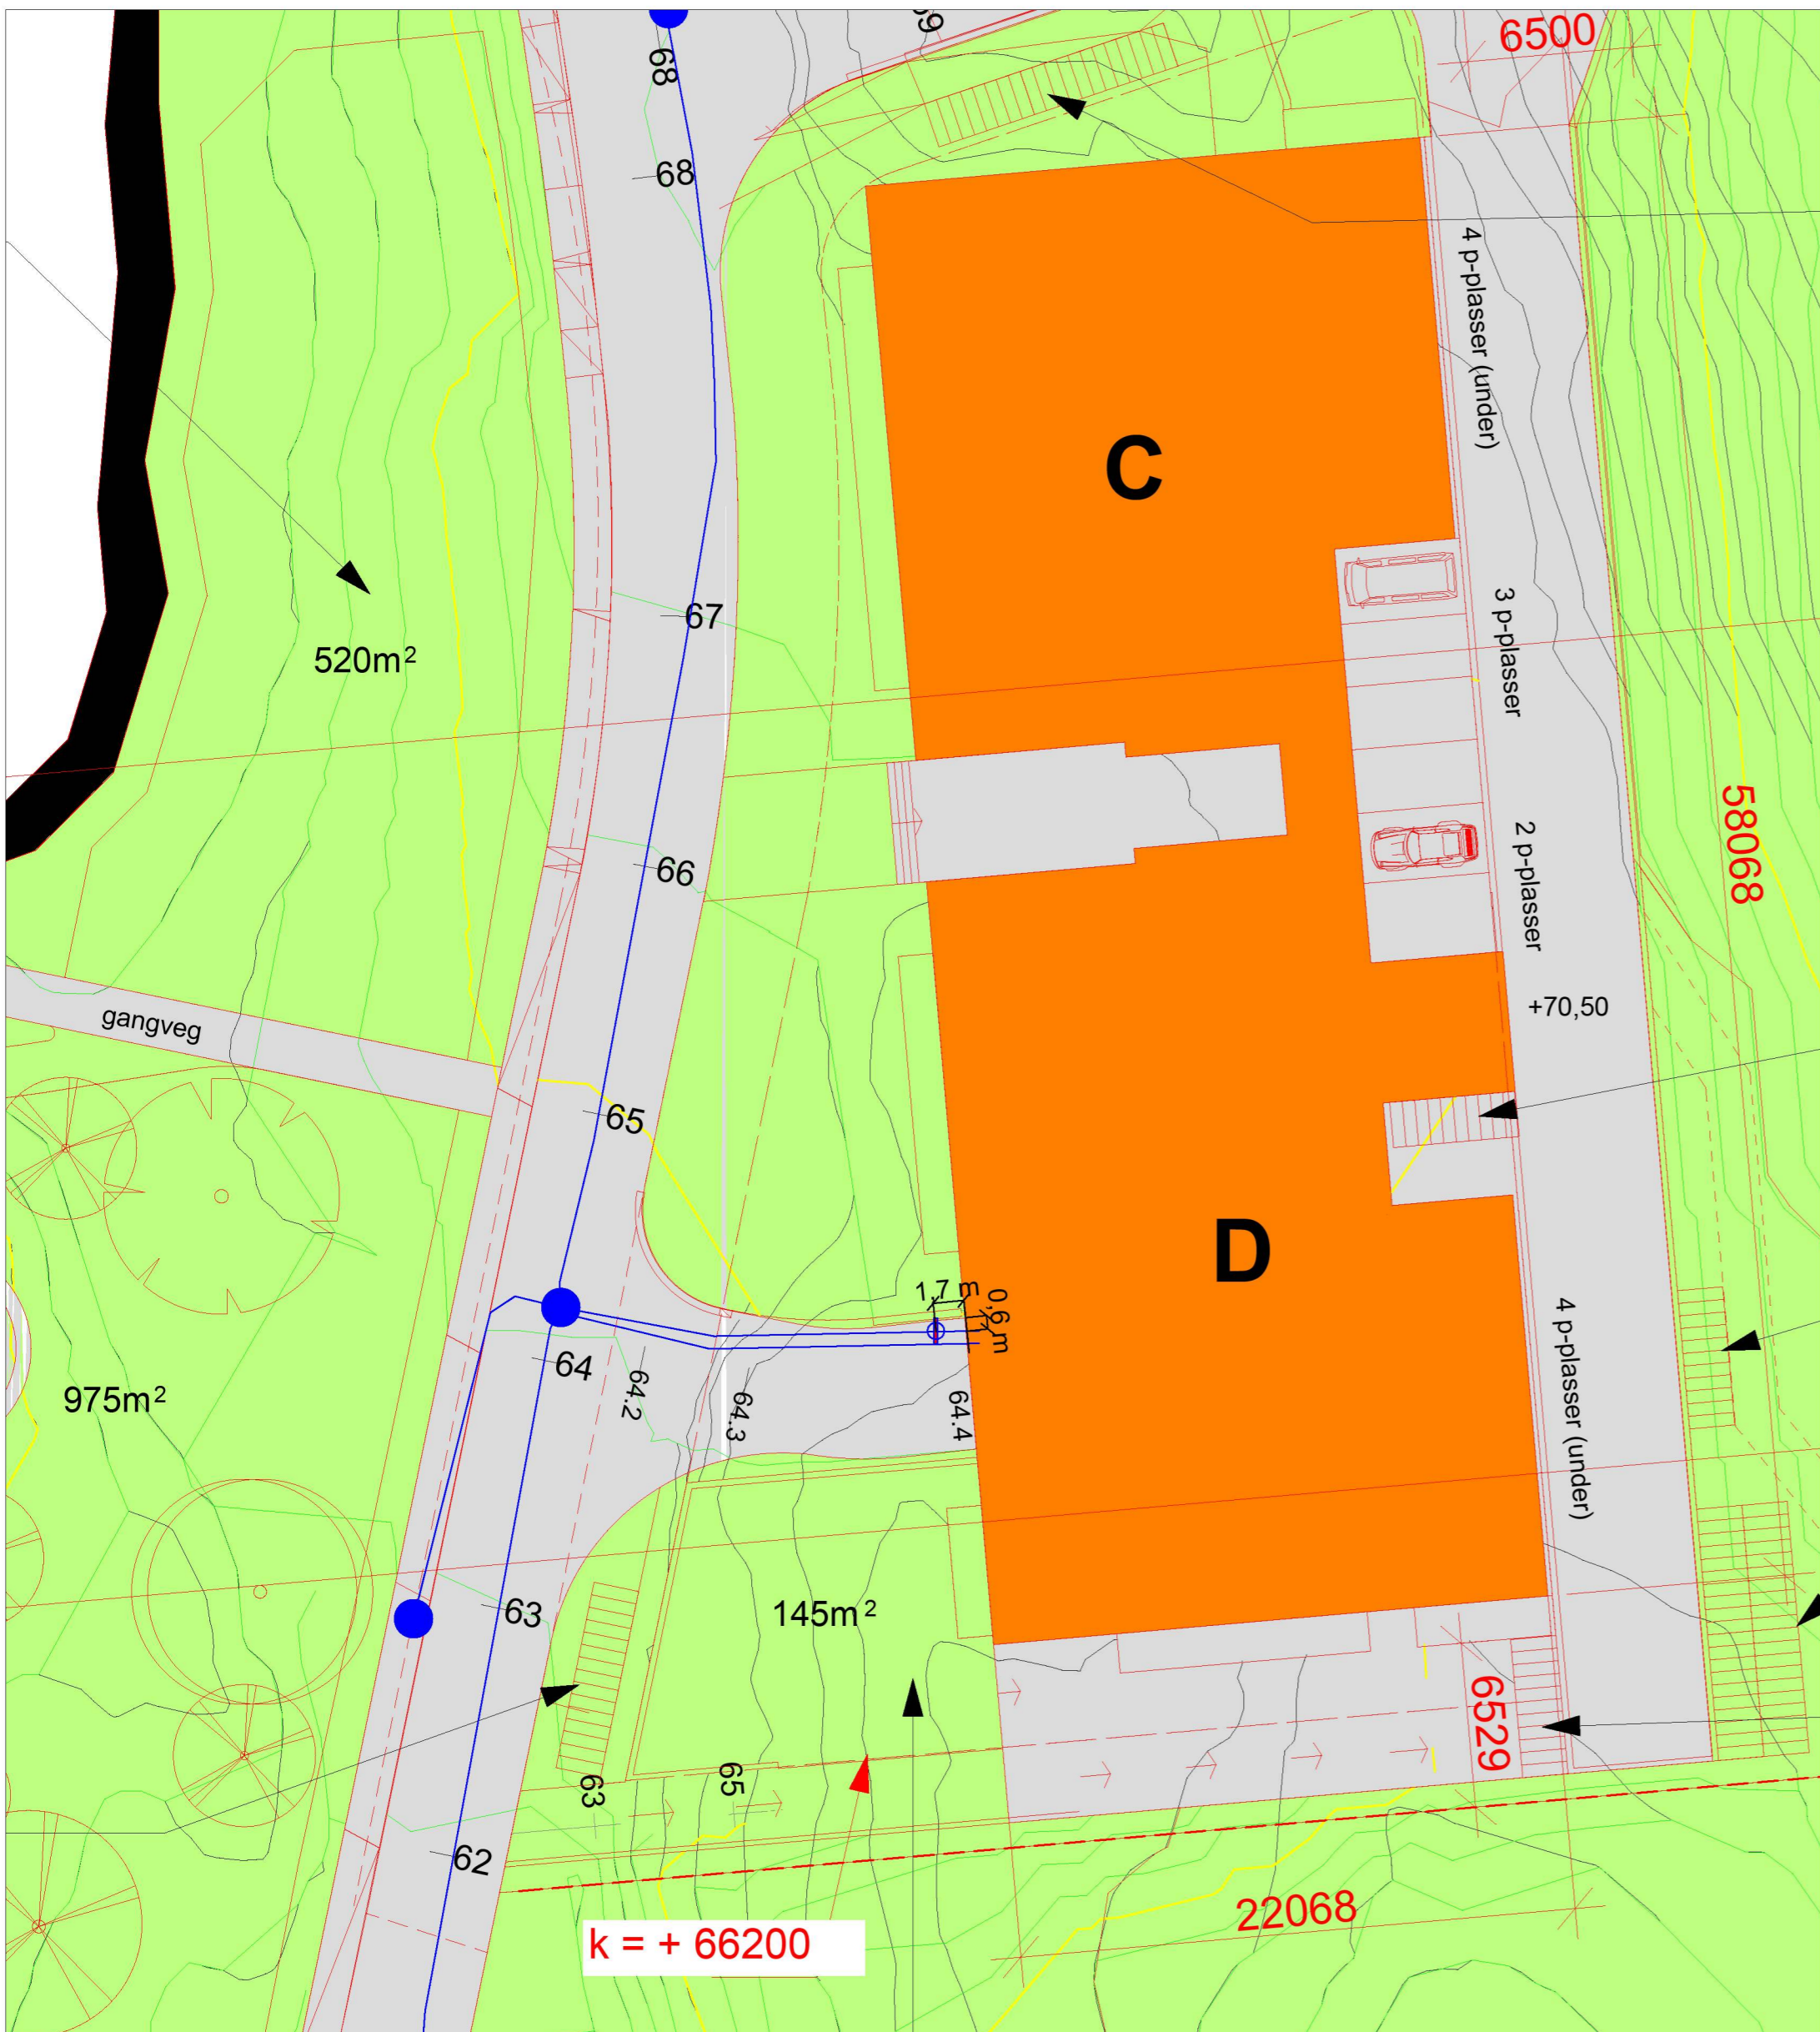

03									
02	20.09.22	AS-BUILD T - Kontroll utv. rørforinger i samband med Bygg A/B.	H.M.N.	H.M.N.					
01	27.08.21	AS-BUILD T i samband med Lonsåsen C/D	H.M.N.	H.M.N.					
REV.	DATO	REVISJONS TEKST	TEGN.	SAKSB.	KONTR.	DATO	GODKJ.		

Oppdrag Lonåsen - Langheiane B9	Oppdrag nr.	Målestokk	
Oppdragsgiver Orion Prosjekter	Dato 27.08.2021	A1 - 1:250	
Gbnr 188/176 - Lindås Kommune		Erst. for	Erst. av
Sit.plan - Vannledning AS-buildt Lindås Rør & Sanitær AS		Tegningsnr.	Rev. nr.
		VA 01.02.LRS	
Henvvisninger	Tegnet av H.Milde Nævdal	Godkjent av	Filnavn va - situasjonsplan inkl.va-anlegg_recover.dwg