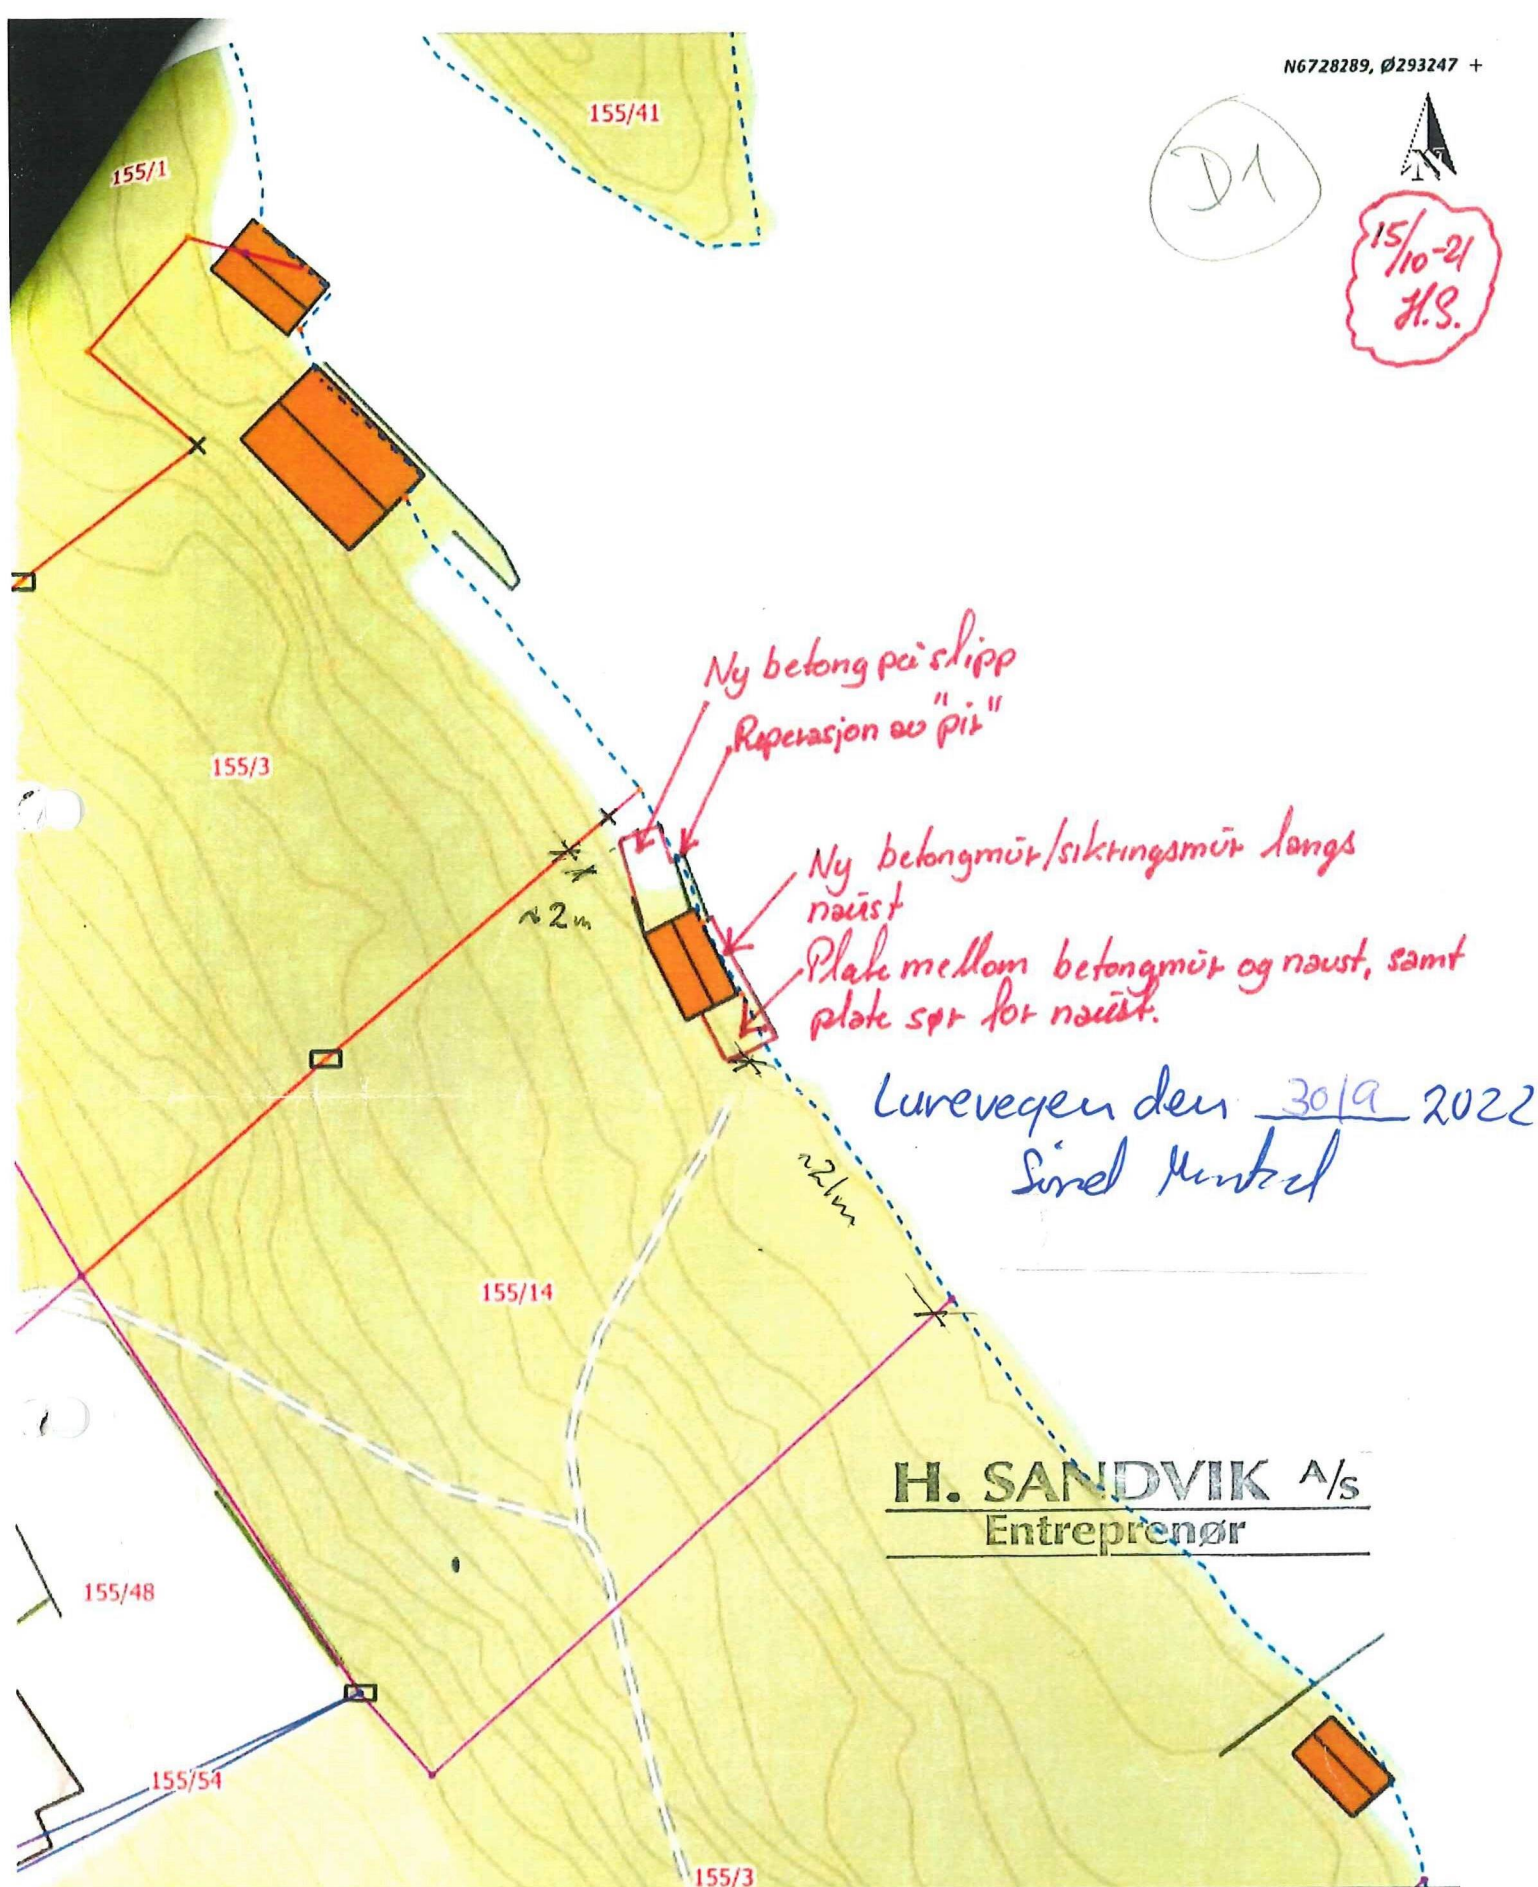


D1

15/10-21
H.S.

Situasjonskart -

155/14
ALVER KOMMUNE

NHdigi.no

Dato: 13-10-2021

Målestokk: 1:500

15m

ERKLÆRING

Det er i dag inngått avtale om aksept for tiltak med rehabilitering av kai/ båtopptrekk/ pir med meir på GBNR 155/14 med adresse Lurevegen 603, 5912 Seim. Plassering er vist på vedlagt situasjonskart.

Lurevegen den 30/9 -2022

Sissel Monstad

Sissel Monstad

Kari Anne Gilje

Kari Anne Gilje Rønnehaugen