


PLAN I DAG

ca 64m² BRA
ca 74m² BYA

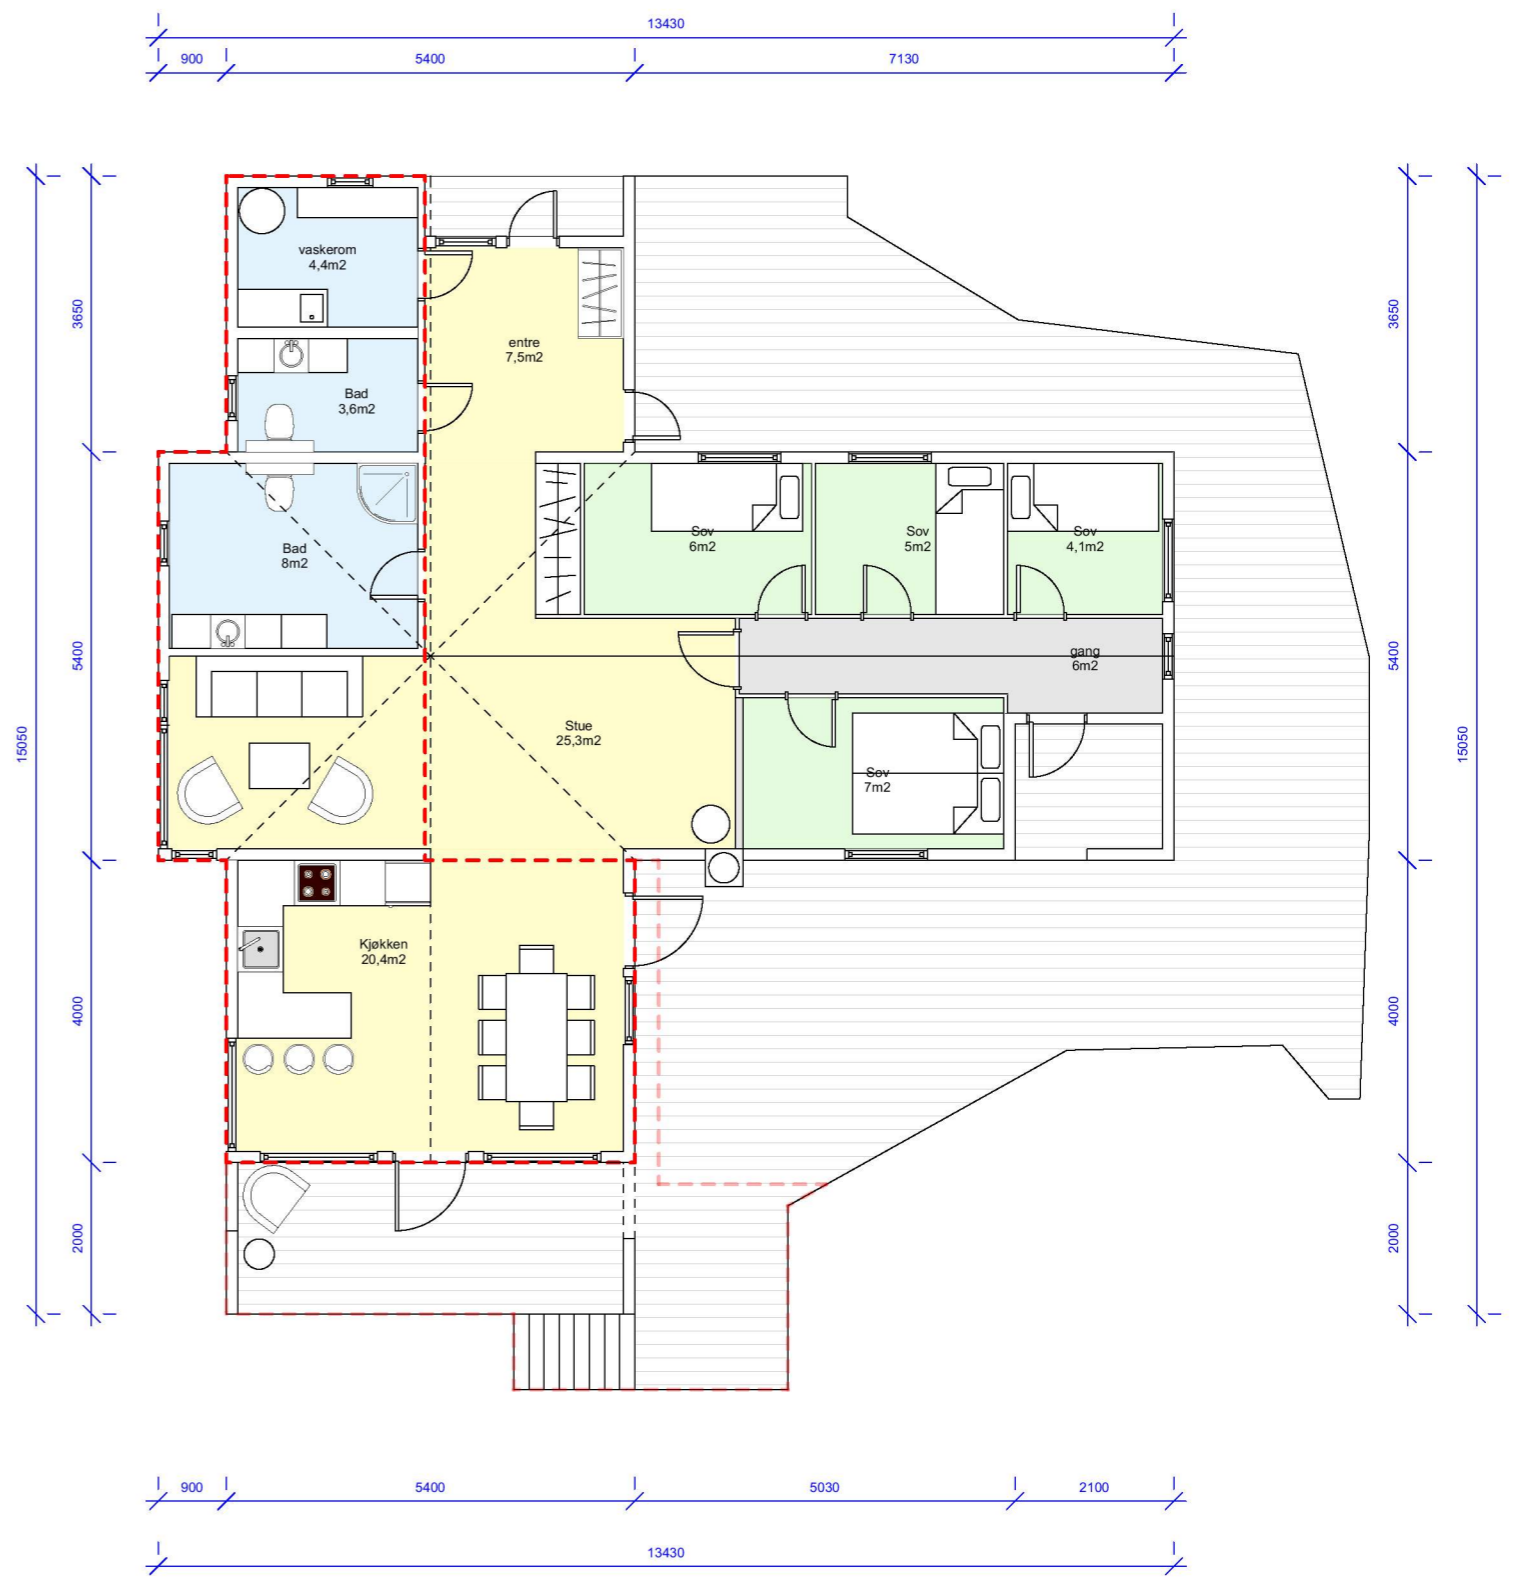

PLAN ETTER

103m² BRA
114m² BYA



I DAG

Revatangane 93

Oppdragsgiver: Oppdragsgiver

Tiltakshaver: Tiltakshaver
Adresse: Revatangane 93

Gbr. Nr.: 81/31

Tegning: Perspektiv 1

Tegn.nr: SP 50.001

Målestokk: Ingen

16.03.2021

LundLaastad arkitekter as

Strandgaten 201
5004 Bergen
lundlaastad.no





ETTER

Revatangane 93

Oppdragsgiver: Oppdragsgiver

Tiltakshaver: Tiltakshaver
Adresse: Revatangane 93

Gbr. Nr.: 81/31

Tegning: Perspektiv 1 Etter

Tegn.nr: SP 50.002


Målestokk: Ingen

16.03.2021

LundLaastad arkitekter as



Strandgaten 201
5004 Bergen
lundlaastad.no

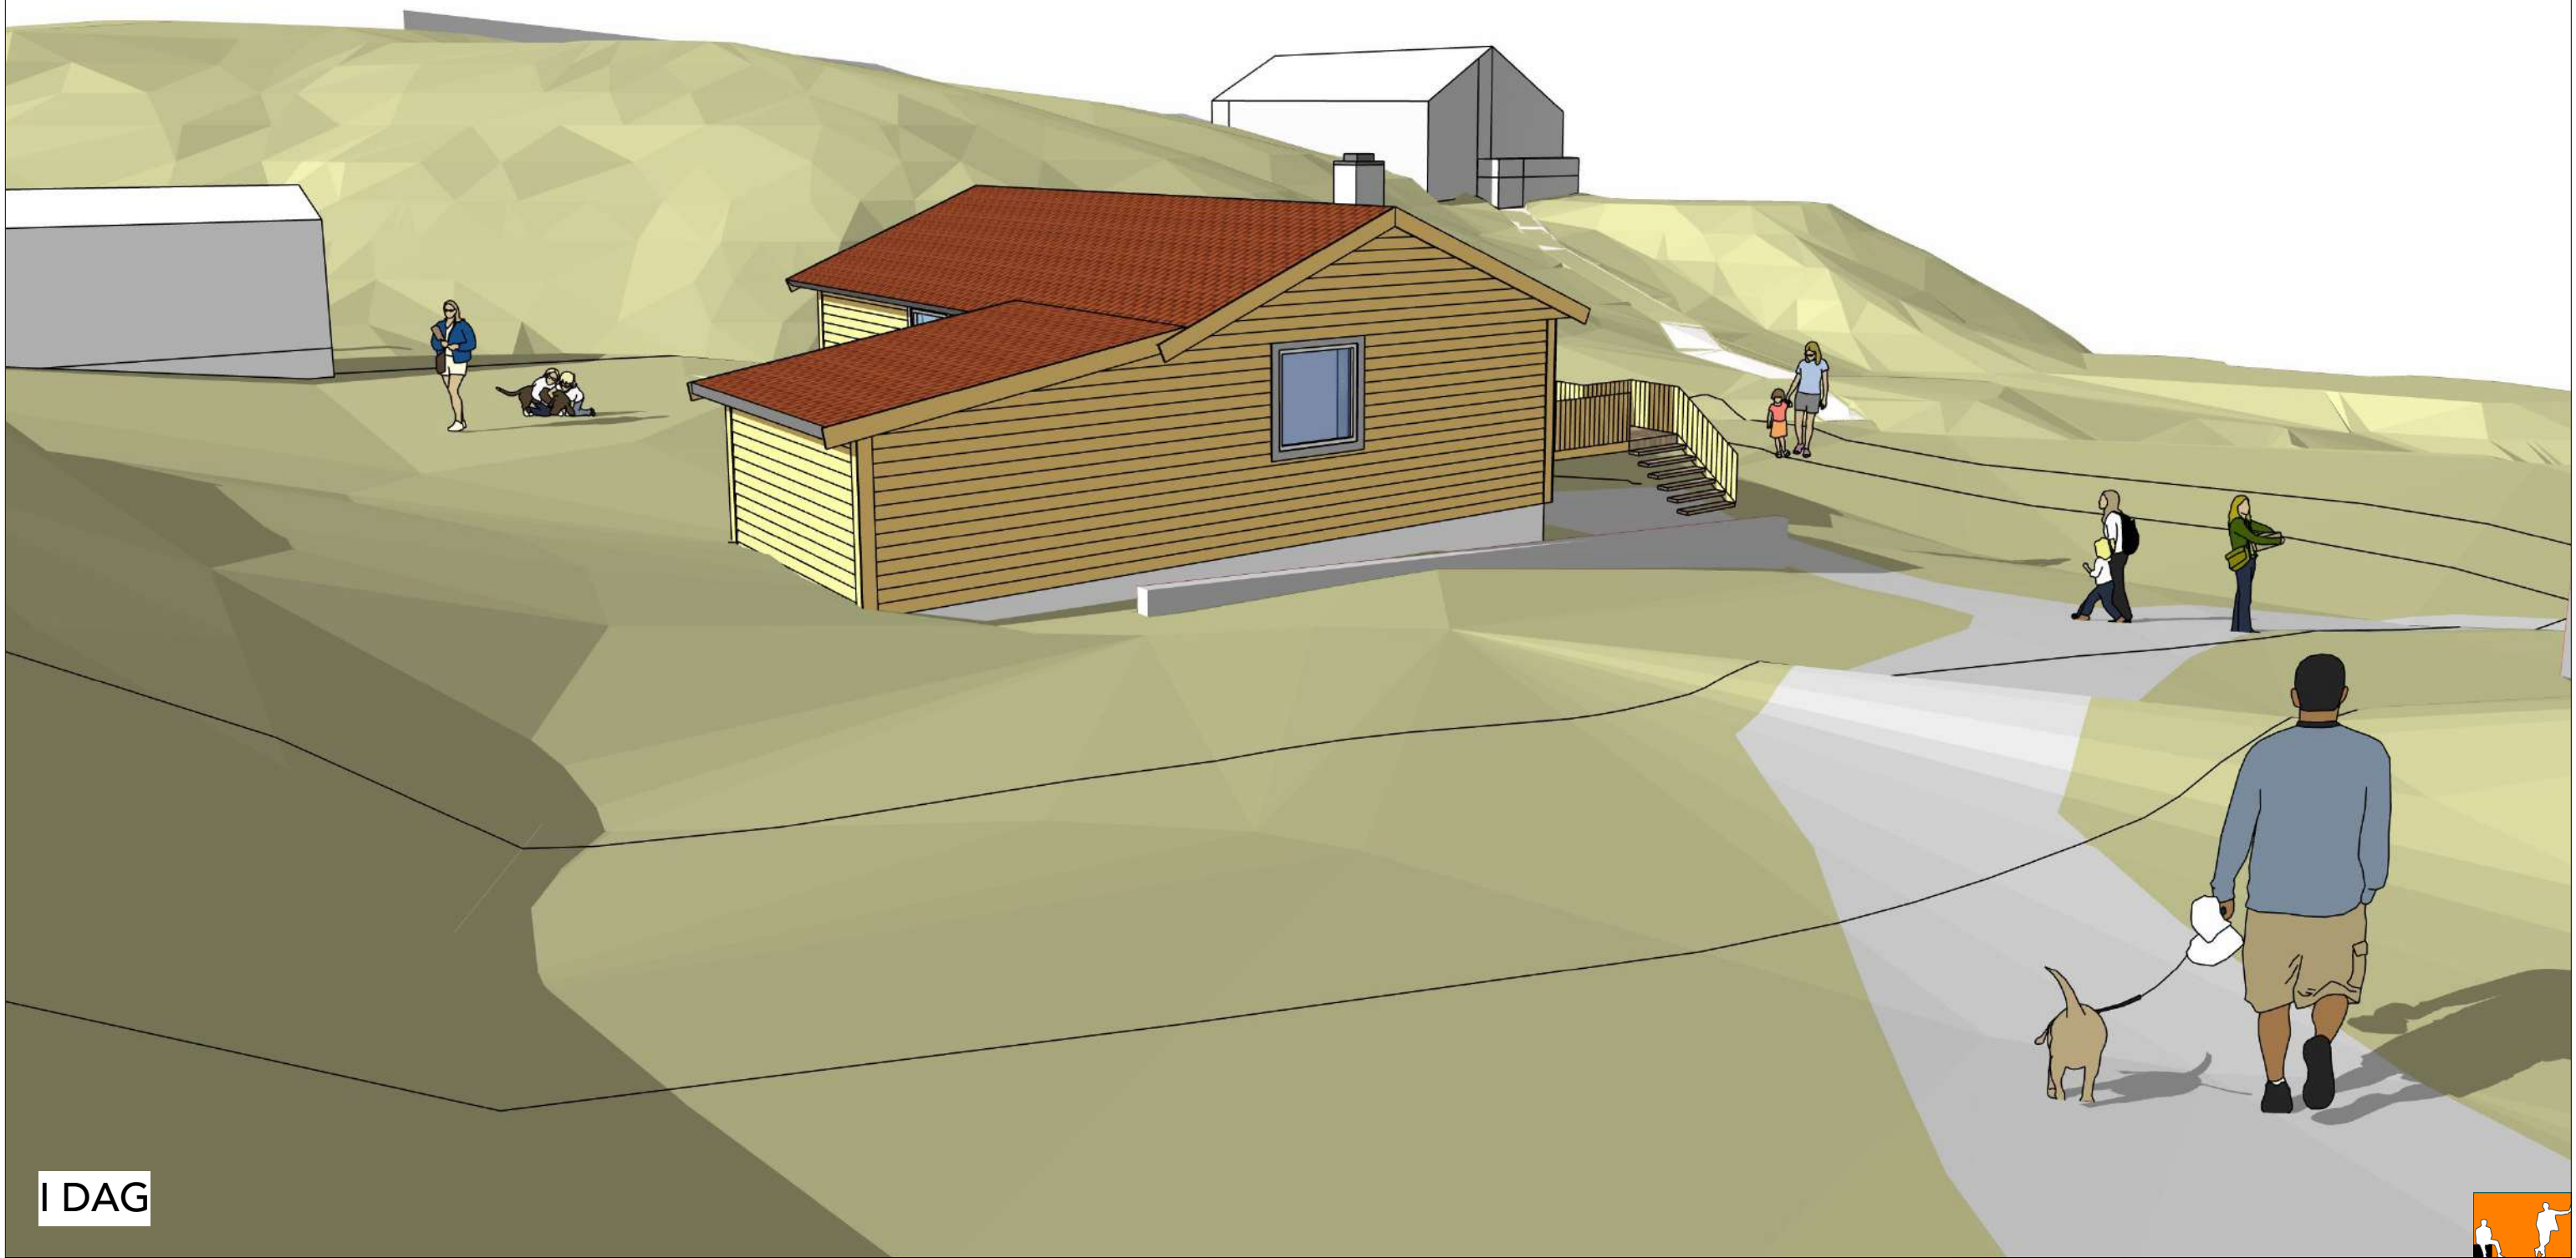

I DAG

Revatangane 93

Oppdragsgiver: Oppdragsgiver

Tiltakshaver: Tiltakshaver
Adresse: Revatangane 93

Gbr. Nr.: 81/31

Tegning: Perspektiv 2 I dag

Tegn.nr: SP 50.003


Målestokk: Ingen

16.03.2021

LundLaastad arkitekter as

Strandgaten 201
5004 Bergen
lundlaastad.no



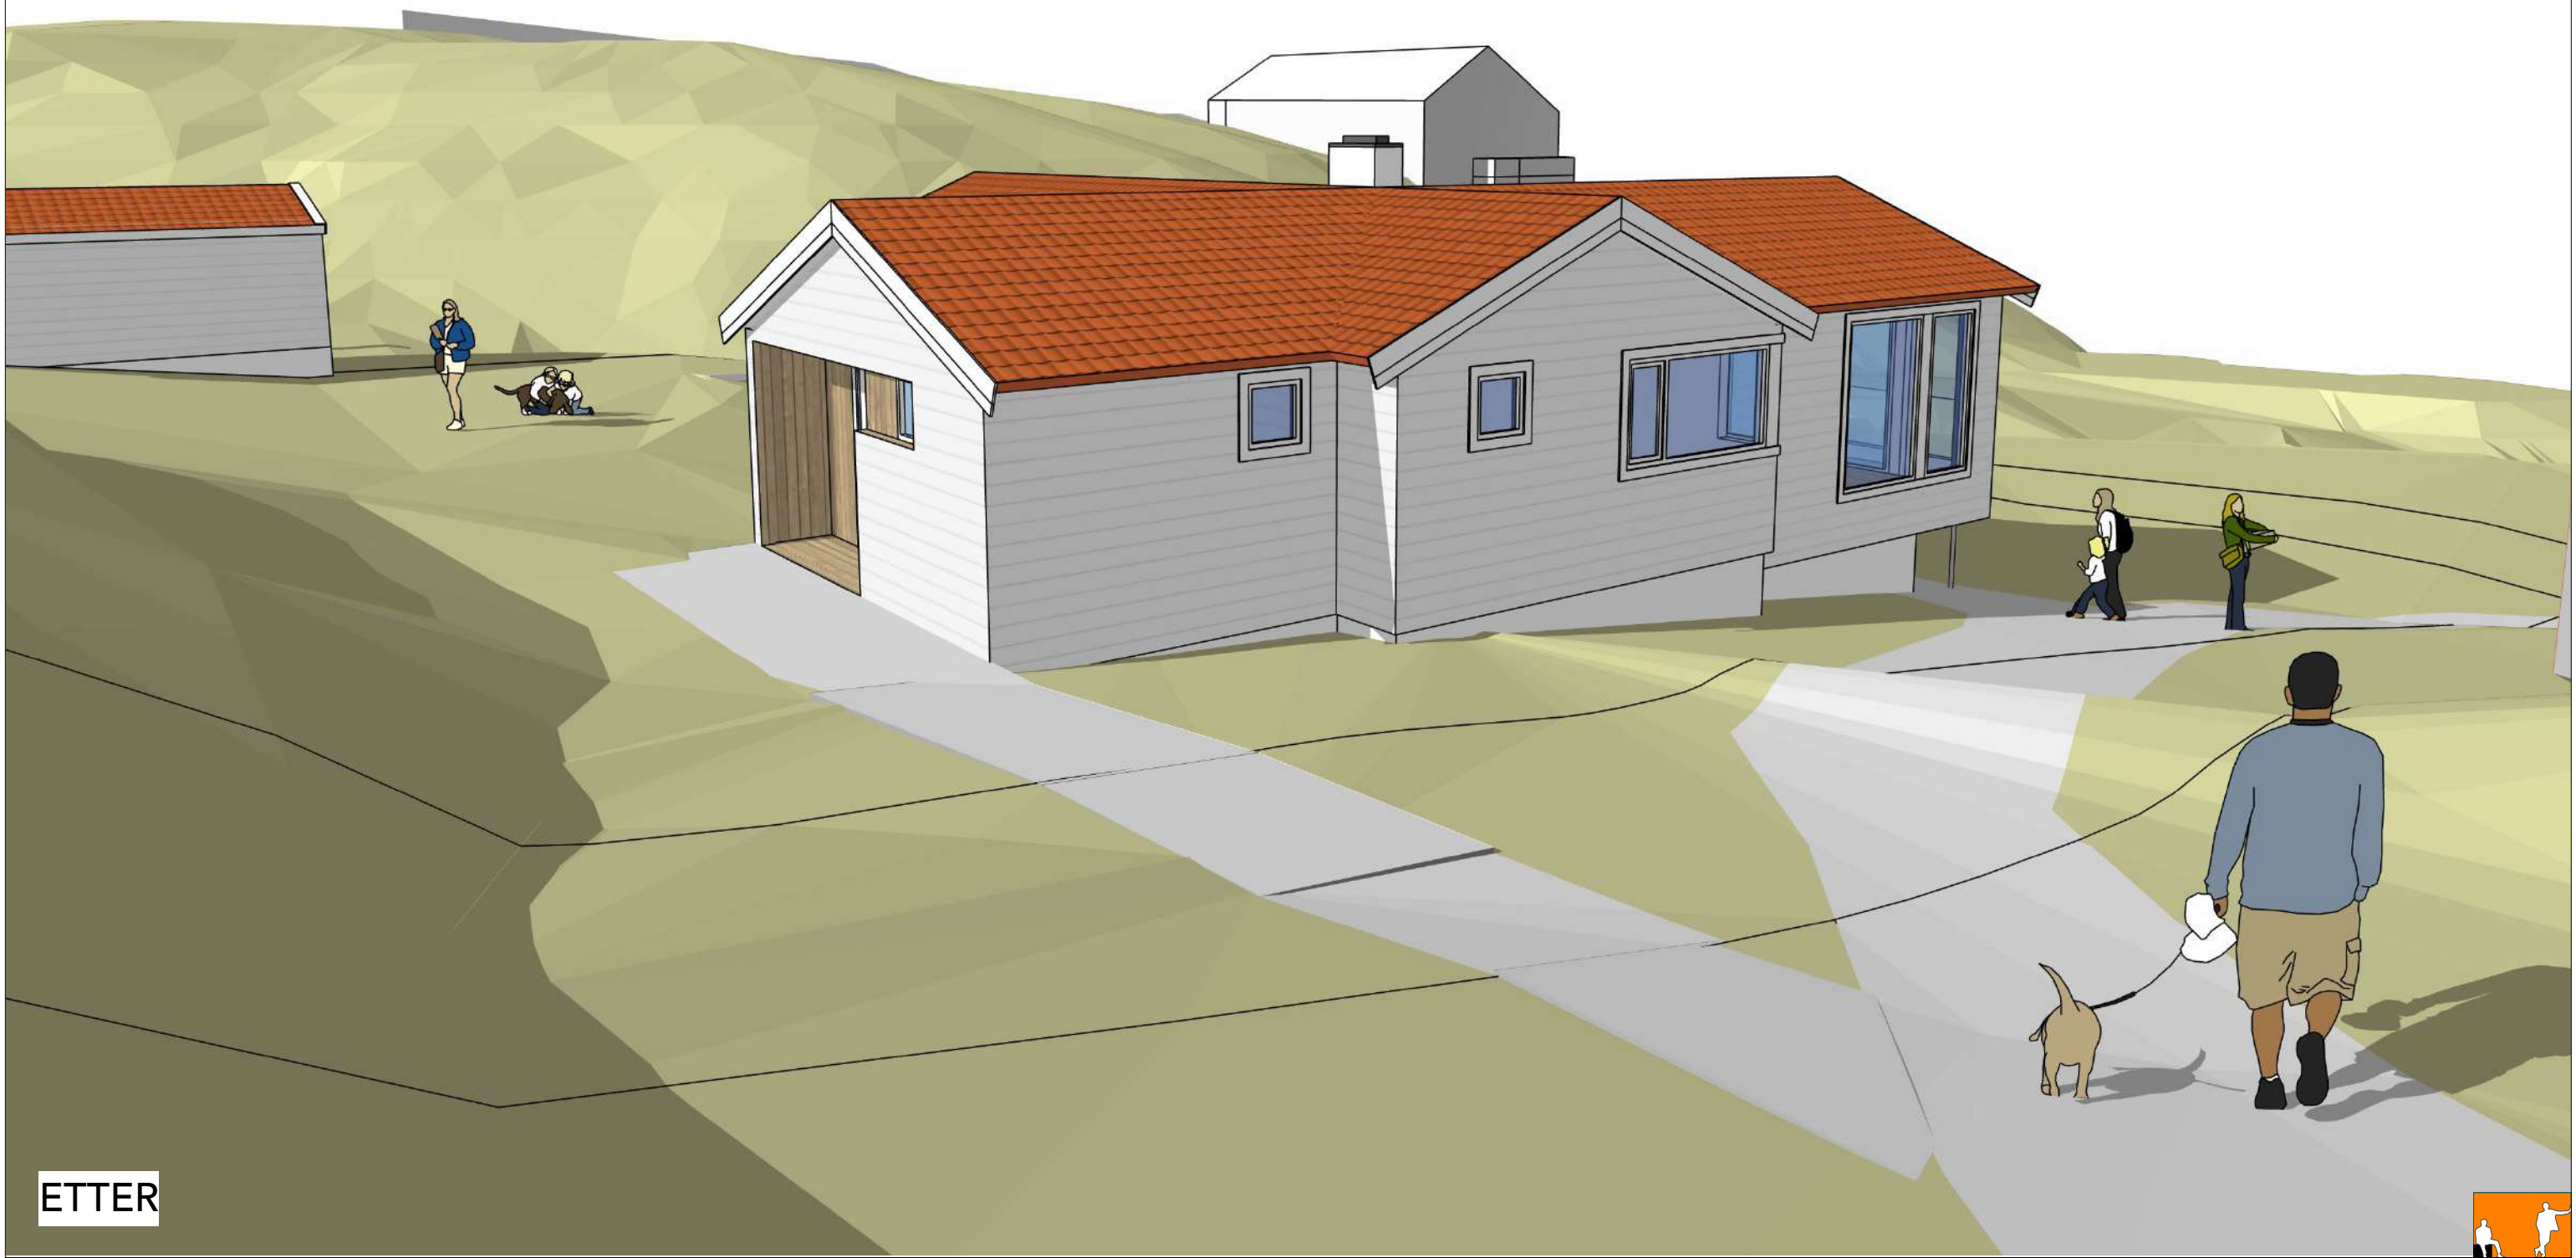

ETTER




I DAG



I DAG



ETTER

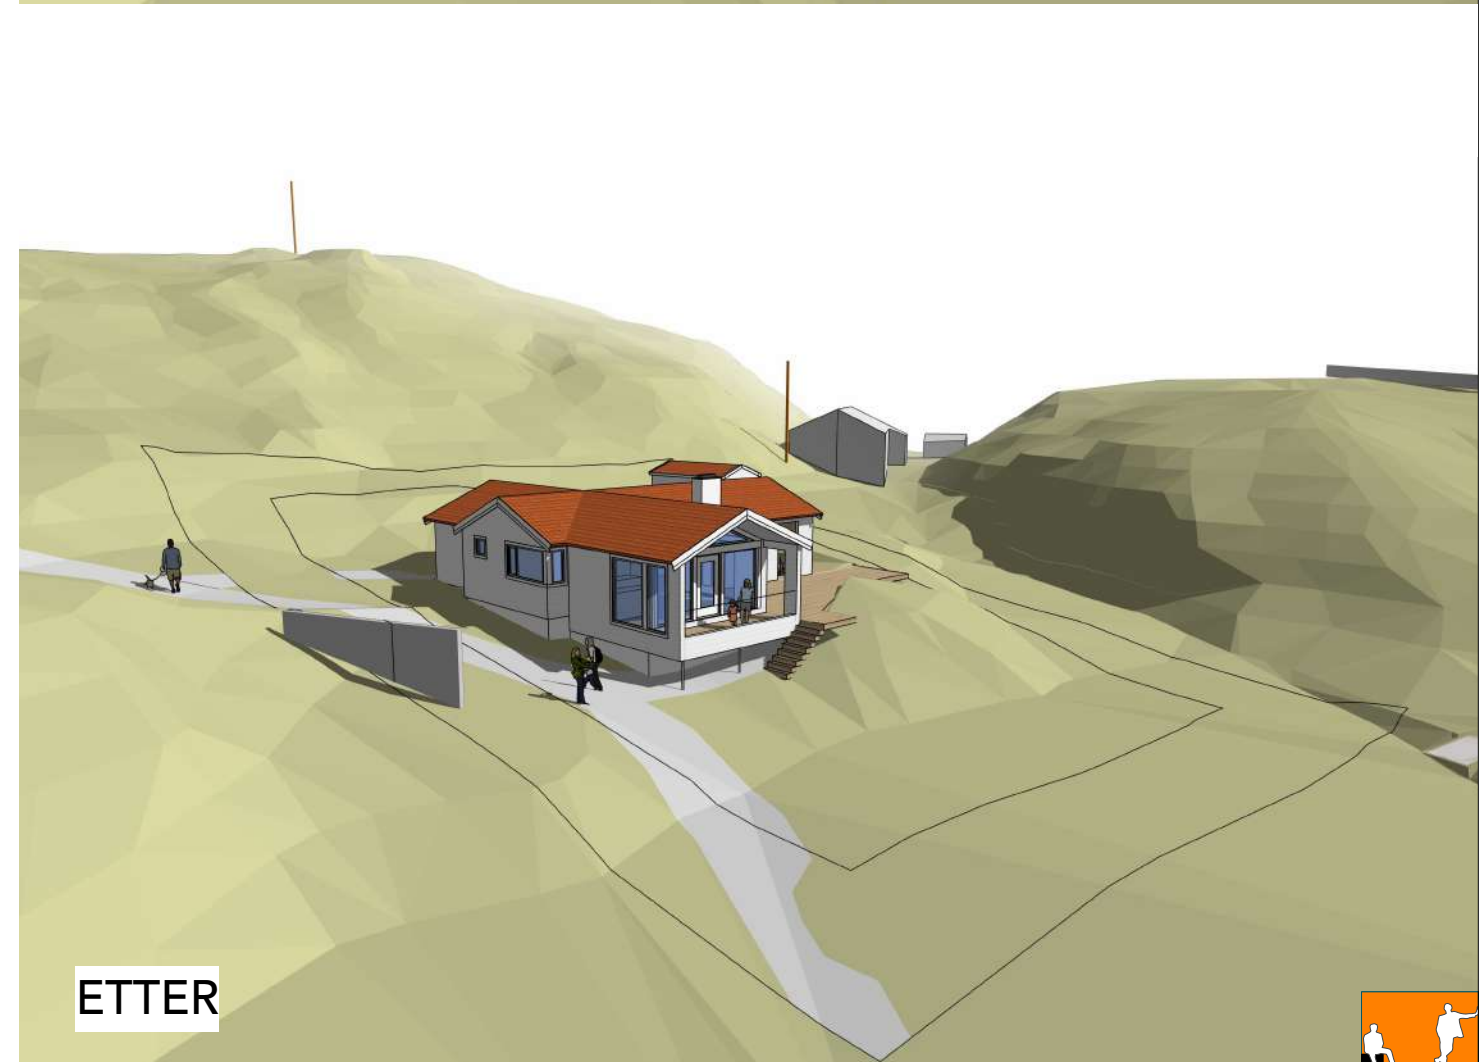

ETTER

Revatangane 93

Oppdragsgiver: Oppdragsgiver

Tiltakshaver: Tiltakshaver
Adresse: Revatangane 93

Gbr. Nr.: 81/31

Tegning: Perspektiver 3 I dag/etter

Tegn.nr: SP 50.005

Målestokk: Ingen

16.03.2021

LundLaastad arkitekter as





I DAG



I DAG



ETTER



ETTER