

**For matrikkeleining:**

Kommune: 4631 - ALVER
Gardsnummer: 424
Bruksnummer: 128

Utskriftsdato/klokkeslett: 13.10.2022 kl. 13:54

Produsert av: Morten Mangerøy Helland

Attestert av: Alver kommune

Orientering om matrikkelbrev

Matrikkelbrevet er heimla i «Lov om eigedomsregistrering» (matrikkellova) av 17. juni 2005. Etter definisjonen i matrikkellova § 3 d) er matrikkelbrevet ei attestert utskrift av matrikkelen som viser alle registrerte opplysningar om ei matrikkeleining ved oppgjeven dato.

Om heilskap og nøyaktigheit i matrikkelbrevet

Matrikkelen vart etablert ved konvertering av data frå tidlegare register. Det kan variere kor gode slike data er med omsyn til heilskap og nøyaktigheit. I enkelte tilfelle kan grensepunkt og grenselinjer mangle heilt eller delvis, eller vere feil registrerte. Det kan også vere feil og manglar ved registrert bygnings- og adresseinformasjon. Heilskap og kartfestingsnøyaktigheit er oftast betre innanfor enn utanfor tettbygde strøk. Ver merksam på at oppgjeve areal for mange matrikkeleiningar og bygg er usikre.

For utfyllande informasjon: www.kartverket.no/matrikkelbrev

Matrikkeleining

Matrikkeleiningstype: Grunneigedom
Bruksnamn: NYMARK
Etableringsdato: 19.03.1968
Skyld: 0,01
Er tinglyst: Ja
Har festegrunnar: Nei
Er seksjonert: Nei

Det er ikkje registrert bygg på matrikkeleininga.

Arealrapport

Tekst	Areal	Kommentar
Utrekna areal for 424 / 128	1 620,2 m2	Ukjend grenseforløp

Eigarforhold

Tinglyste eigarforhold

Rolle	Status	Føds.d./org.nr	Namn	Brukseinin	Adresse	Andel
Heimelshavar		281063	MARØY MARIA MAGDALENA G		ROSSNESVEGEN 151 5937 BØVÅGEN	1 / 1

Oversikt over teigar

(EUREF89 UTM Sone 32)

Løpenr	Type	Hovudteig	Nord	Aust	Høgde	Areal	Merknader
1	Teig	Ja	6736541	277882		1 620,2 m2	Hjelpelinje vegkant

Forretningar der matrikkeleininga er involvert

Forretning	Forretningsdokumentdato	Status	Tinglysing	Endra dato	Matrikkelføring
Forretningstype	Kommunal saksreferanse				Signatur Dato
Årsak til feilretting	Nettadresse (URL)				
	Annan referanse				
Arealoverføring	30.08.2022	Tinglyst		06.10.2022	hellmort 28.09.2022
Oppmålingsforretning/arealoverføring	22/3626				
		Rolle	Matrikkeleining		Arealendring
		Avgjevar	4631 - 424/128		-335,2
		Mottakar	4631 - 424/40		335,1
		Berørt	4631 - 424/103		0
		Berørt	4631 - 424/256		0
		Berørt	4631 - 424/285		0

Forretning Forretningstype Årsak til feilretting	Forretningsdokumentdato Kommunal saksreferanse Nettadresse (URL) Annan referanse	Status	Tinglysing	Endra dato	Matrikkelføring Signatur Dato
Landmålarnummer 000201	Namn MORTEN MANGERØY HELLAND				
Omnummerering v/kommuneendring Omnummerering	01.01.2020	Tinglyst		01.01.2020	smatmynd 01.01.2020
		Omnummerert til:	4631 - 424/128		
		Omnummerert frå:	1260 - 24/128		
Opprett ny grunneigedom ved frådelling Kart- og delingsforretning	16.12.2005				
		Rolle	Matrikkeleining	Arealendring	
		Avgjevar	1260 - 24/128	-933,3	
		Mottakar	1260 - 24/285	933,3	
Skylddeling Skylddeling	19.03.1968				
		Rolle	Matrikkeleining	Arealendring	
		Avgjevar	1260 - 24/17	0	
		Mottakar	1260 - 24/128	0	

Forretningar der matrikkeleininga er berørt

Forretning Forretningstype Årsak til feilretting	Forretningsdokumentdato Kommunal saksreferanse Nettadresse (URL) Annan referanse	Status	Tinglysing	Endra dato	Matrikkelføring Signatur Dato
Kvalitetsheving for eksisterande matrikkeleining Oppmålingsforretning	30.08.2022 22/3626				hellmort 28.09.2022
		Rolle	Matrikkeleining	Arealendring	
		Berørt	4631 - 424/40	0	
		Berørt	4631 - 424/103	0	
		Berørt	4631 - 424/128	0	
		Berørt	4631 - 424/256	0	
		Berørt	4631 - 424/285	0	

Landmålarnummer 000201 **Namn** MORTEN MANGERØY HELLAND

Oversiktskart for 424 / 128

Målestokk 1:1 000
EUREF89 UTM Sone 32

6736600

6736550

6736500

N

40m

277750

277800

277850


277900

277950

424 / 128

Teig 1 (Hovudteig) 424 / 128

Målestokk 1:500
EUREF89 UTM Sone 32

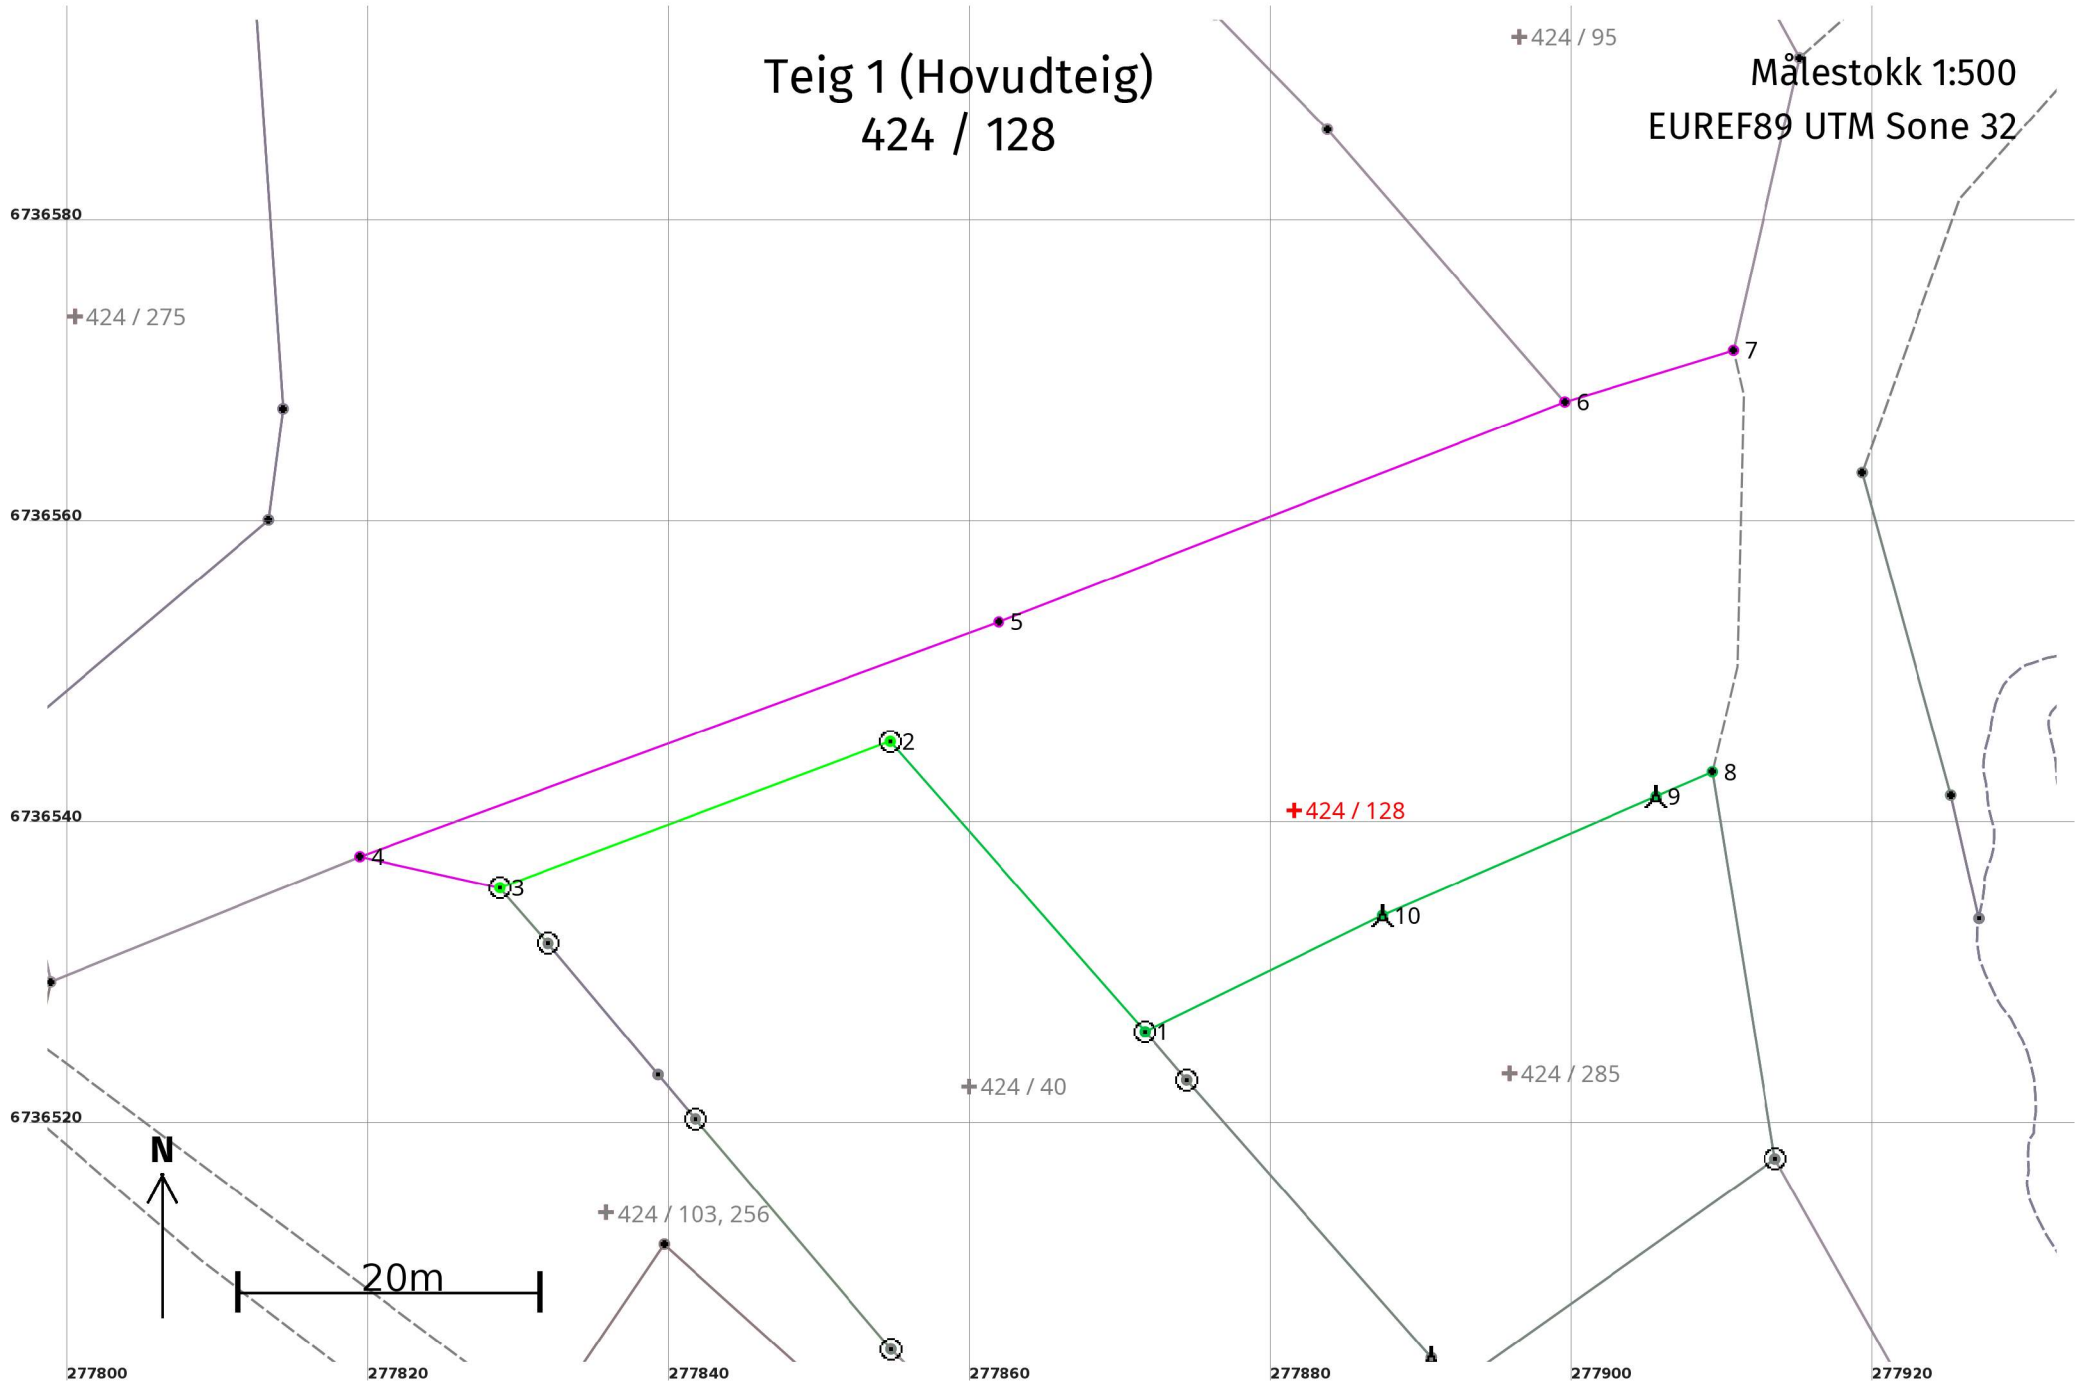

Areal og koordinatar

Areal: 1 620,2

Arealmerknad: Hjelpelinje vegkant

Representasjonspunkt:

Koordinatsystem: EUREF89 UTM Sone 32

Nord: 6736541

Aust: 277882

Grensepunkt / Grenselinje

Ytre avgrensing

Løpenr	Nord	Aust	Grensemerke nedsett i / Lengde (m)	Grensepunkttype / Linjeinformasjon	Målemetode	Nøyaktigheit (SD i cm)	Radius
1	6736526,52	277871,62	Jord 25,62	Offentleg godkjent grensemerke	11 Terrengmålt: Totalstasjon	14	
2	6736545,78	277854,72	Fjell 27,70	Offentleg godkjent grensemerke	96 GNSS: Fasemåling (Real time kinematic)	1	
3	6736536,07	277828,77	Jord 9,53	Offentleg godkjent grensemerke	96 GNSS: Fasemåling (Real time kinematic)	10	
4	6736538,14	277819,47	45,21	Gjerdestolpe	55 Digitalisert på dig.bord frå strek-kart: Papirkopi	200	
5	6736553,71	277861,91	40,33	Gjerdestolpe	55 Digitalisert på dig.bord frå strek-kart: Papirkopi	200	
6	6736568,33	277899,50	11,71	Annan detalj	55 Digitalisert på dig.bord frå strek-kart: Papirkopi	200	
7	6736571,75	277910,70	28,27	Annan detalj Hjelpelinje vegkant	55 Digitalisert på dig.bord frå strek-kart: Papirkopi	200 500	
8	6736543,76	277909,30	4,06	Umerkt	11 Terrengmålt: Totalstasjon	14	
9	6736542,14	277905,58	19,83	Fjell Bolt	11 Terrengmålt: Totalstasjon	14	
10	6736534,23	277887,40	17,56	Fjell Bolt	11 Terrengmålt: Totalstasjon	14	