




E1

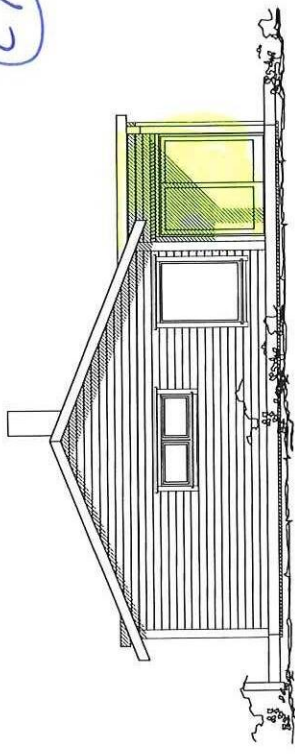

NORD VEST

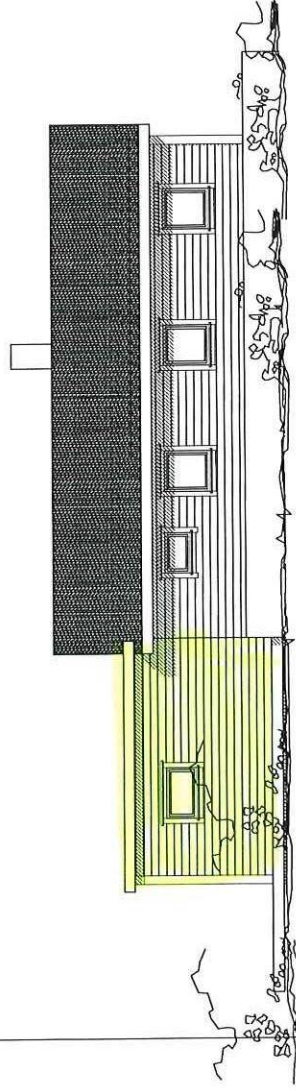


NORD AUST

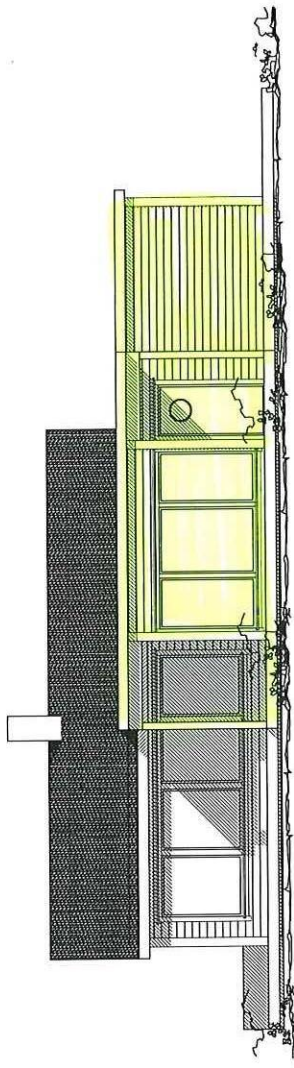

SØR VEST



TILBYGG

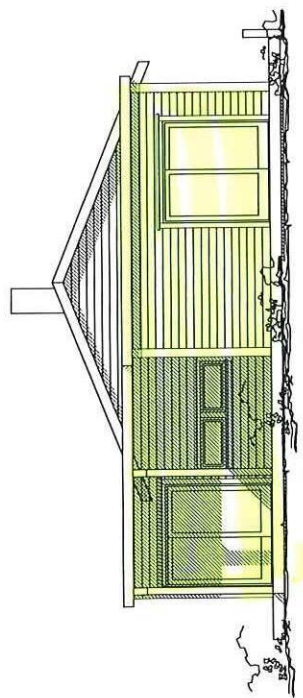

SØR AUST

02	Justert prosjektløsning	JR	05.09.2022
01	Justert prosjektløsning	JR	20.11.2021
REV.	ANT.	SIGN.	DATE



Sveinung og Lill Krestin Ryland

Hammaren, Langeneset
Lindås

G.Nr. 60
B.Nr. 25




Dato	Konstr./Tegner	Godkjent	Målestokk	Fasader
			1 : 100	
Erstatning for:				Erstattet av:
Fritidsbustad - Tilbygg				Fritidsbustad - Tilbygg
Henvising:				Fritidsbustad - Tilbygg




Beregning:

1

E2

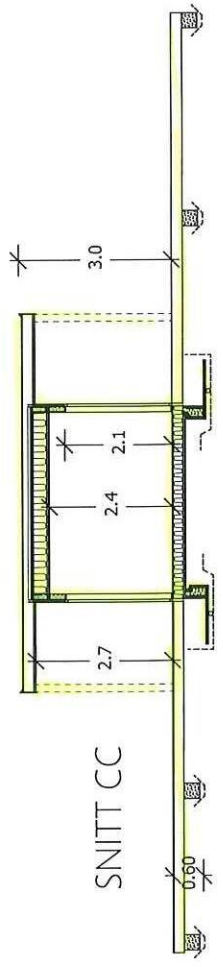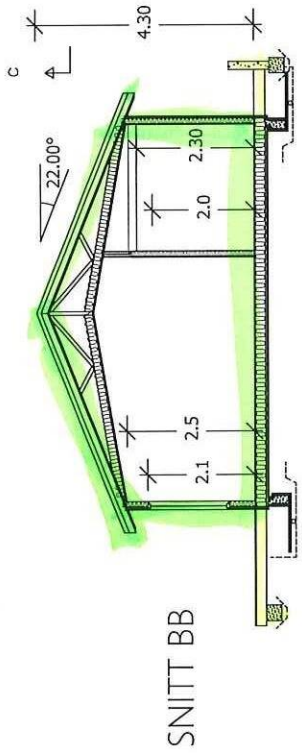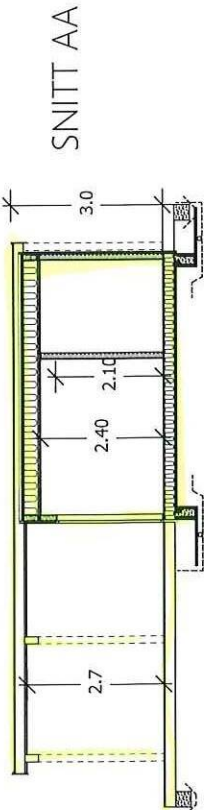

Terrasse 16.2 m²

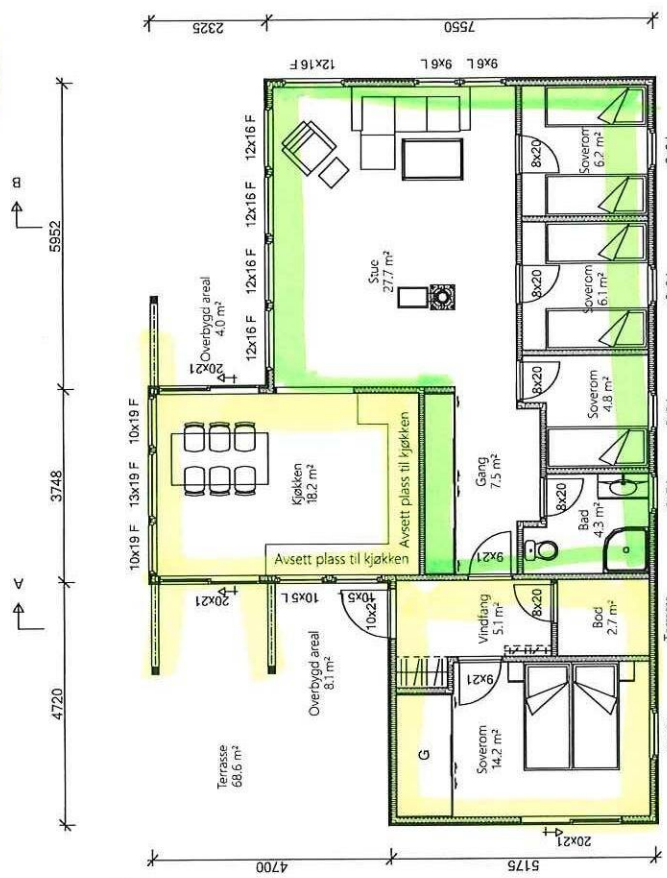

TILBYGG

EKSIST. BYGG

02	Justert prosjektløsning	JR	05.09.2022
01	Justert prosjektløsning	JR	20.11.2021
REV. ANT.	REVIDERINGEN/GJELDER	SIGN.	DATE

Sveining og Lill Krestin Ryland
Hammaren, Langeneset
Lindås


Dato	23.03.2020	Konstr./Tegner	Goodkjent	G.Nr.	60	B.Nr.	25
Målestokk				1 : 100			
Erstatning for:				Erstattet av:			







Fritidsbustad - Tilbygg

Beregning:

Fritidsbustad - Tilbygg

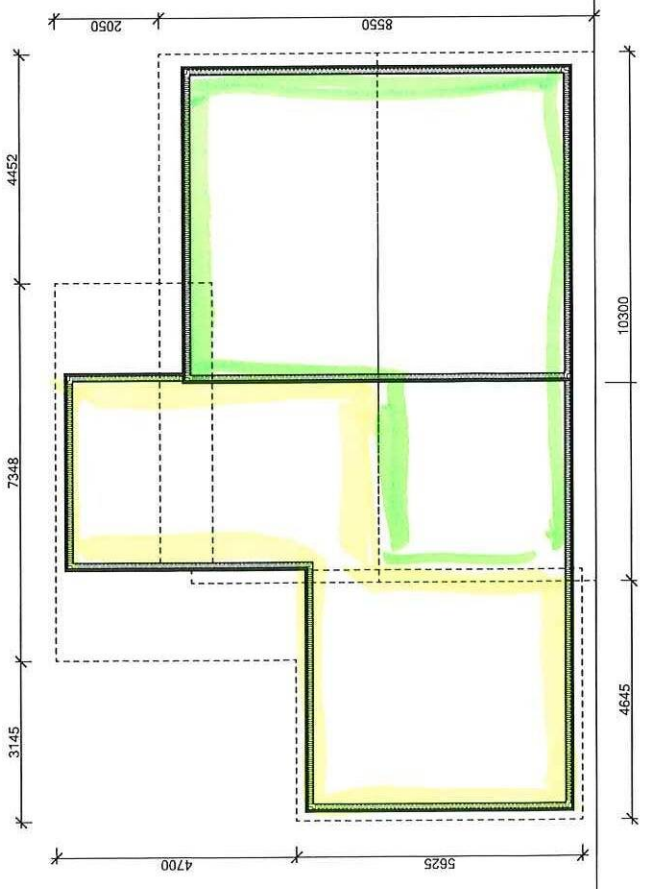

E3

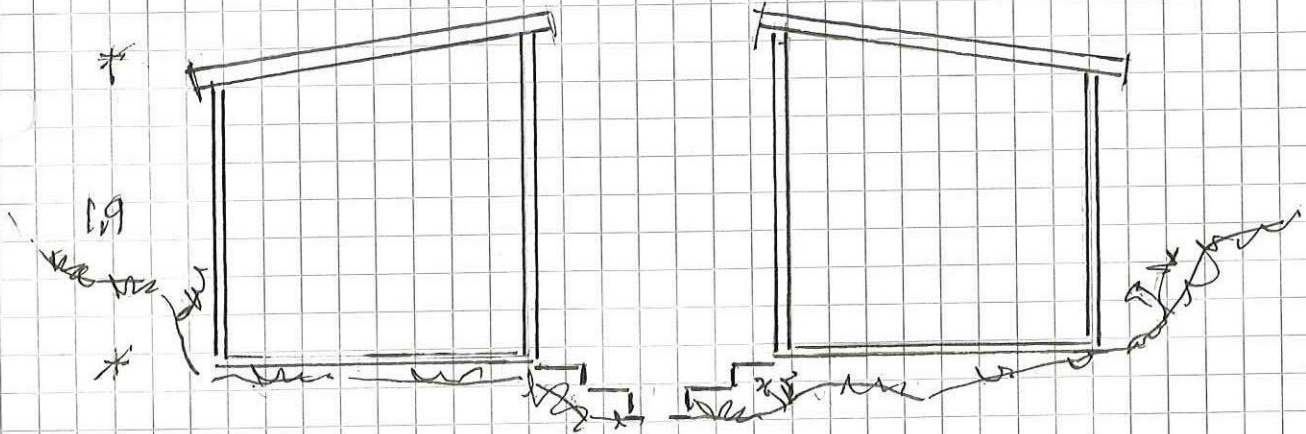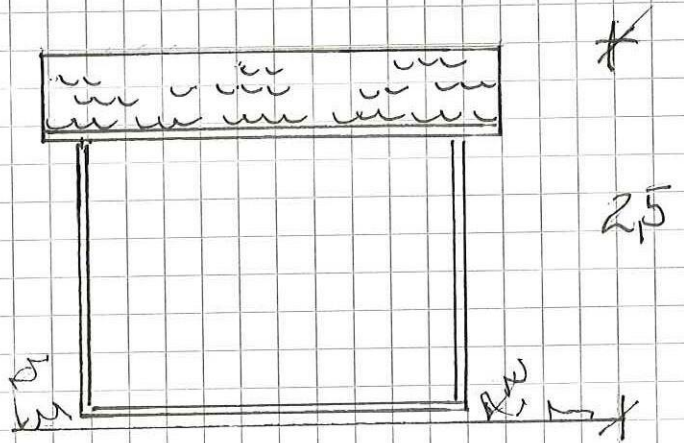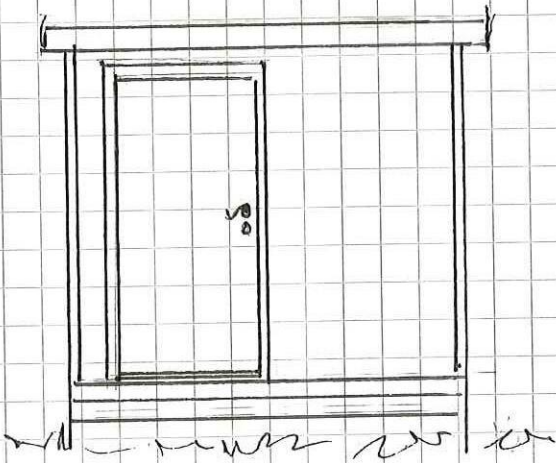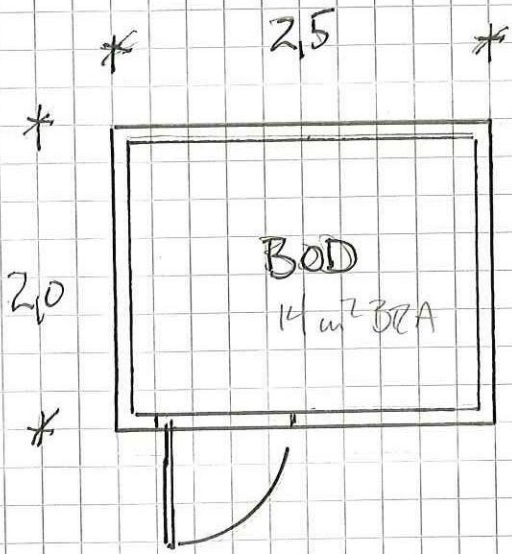

BOD 60/25

M 1°50

10/4/10-22

TAULE
ING. TAULE AS
Tel. 56 35 85 55 - Mob. 908 66 010