

DP

Vei nr.1 vei + framlegg grøfter for vstr/suløp/strøm/tele.

Bnr.2 6a - Spk PÅMELDINGE 19/10-22
Vei nr.2. utvidelse/omlegging av eks.vei fra hovedvei og inn til første buss + fortaur, uten grøfter. SA/2

Vei nr.3 vei + framlegg grøfter for vstr/suløp/strøm/tele.

Grøft 4. Grøft for framlegg av vstr/suløp.

H. SANDVIK A/S
Entreprenør


TEIKNFORKLARING

- Avlupsledning eksisterande
- - - - Avlupsledning ny
- Slamavskiller
- Vannkummer
- - - - Ny vassledning


Illustrasjon for VA-plan: 1 av

RADØY KOMMUNE. Gnr.84, bnr.4 m.fl.
OMRÅDEPLAN BUSTADOMRÅDE HAUKELAND SØNDRE.
Nasjonal arealplan-ID 1260_2016000600

Kartmålestokk: 1:1000 ved arkformat A1 Ekvidistans: 1m	Forslagsstiller: Makani vi/Frida Namtvedt	Utarbeidd av: Drenas VVS AS	Radøy kommunes saksnummer	16/6379
0 25m 50m	Siste revisjonsdato	28.03.2018		

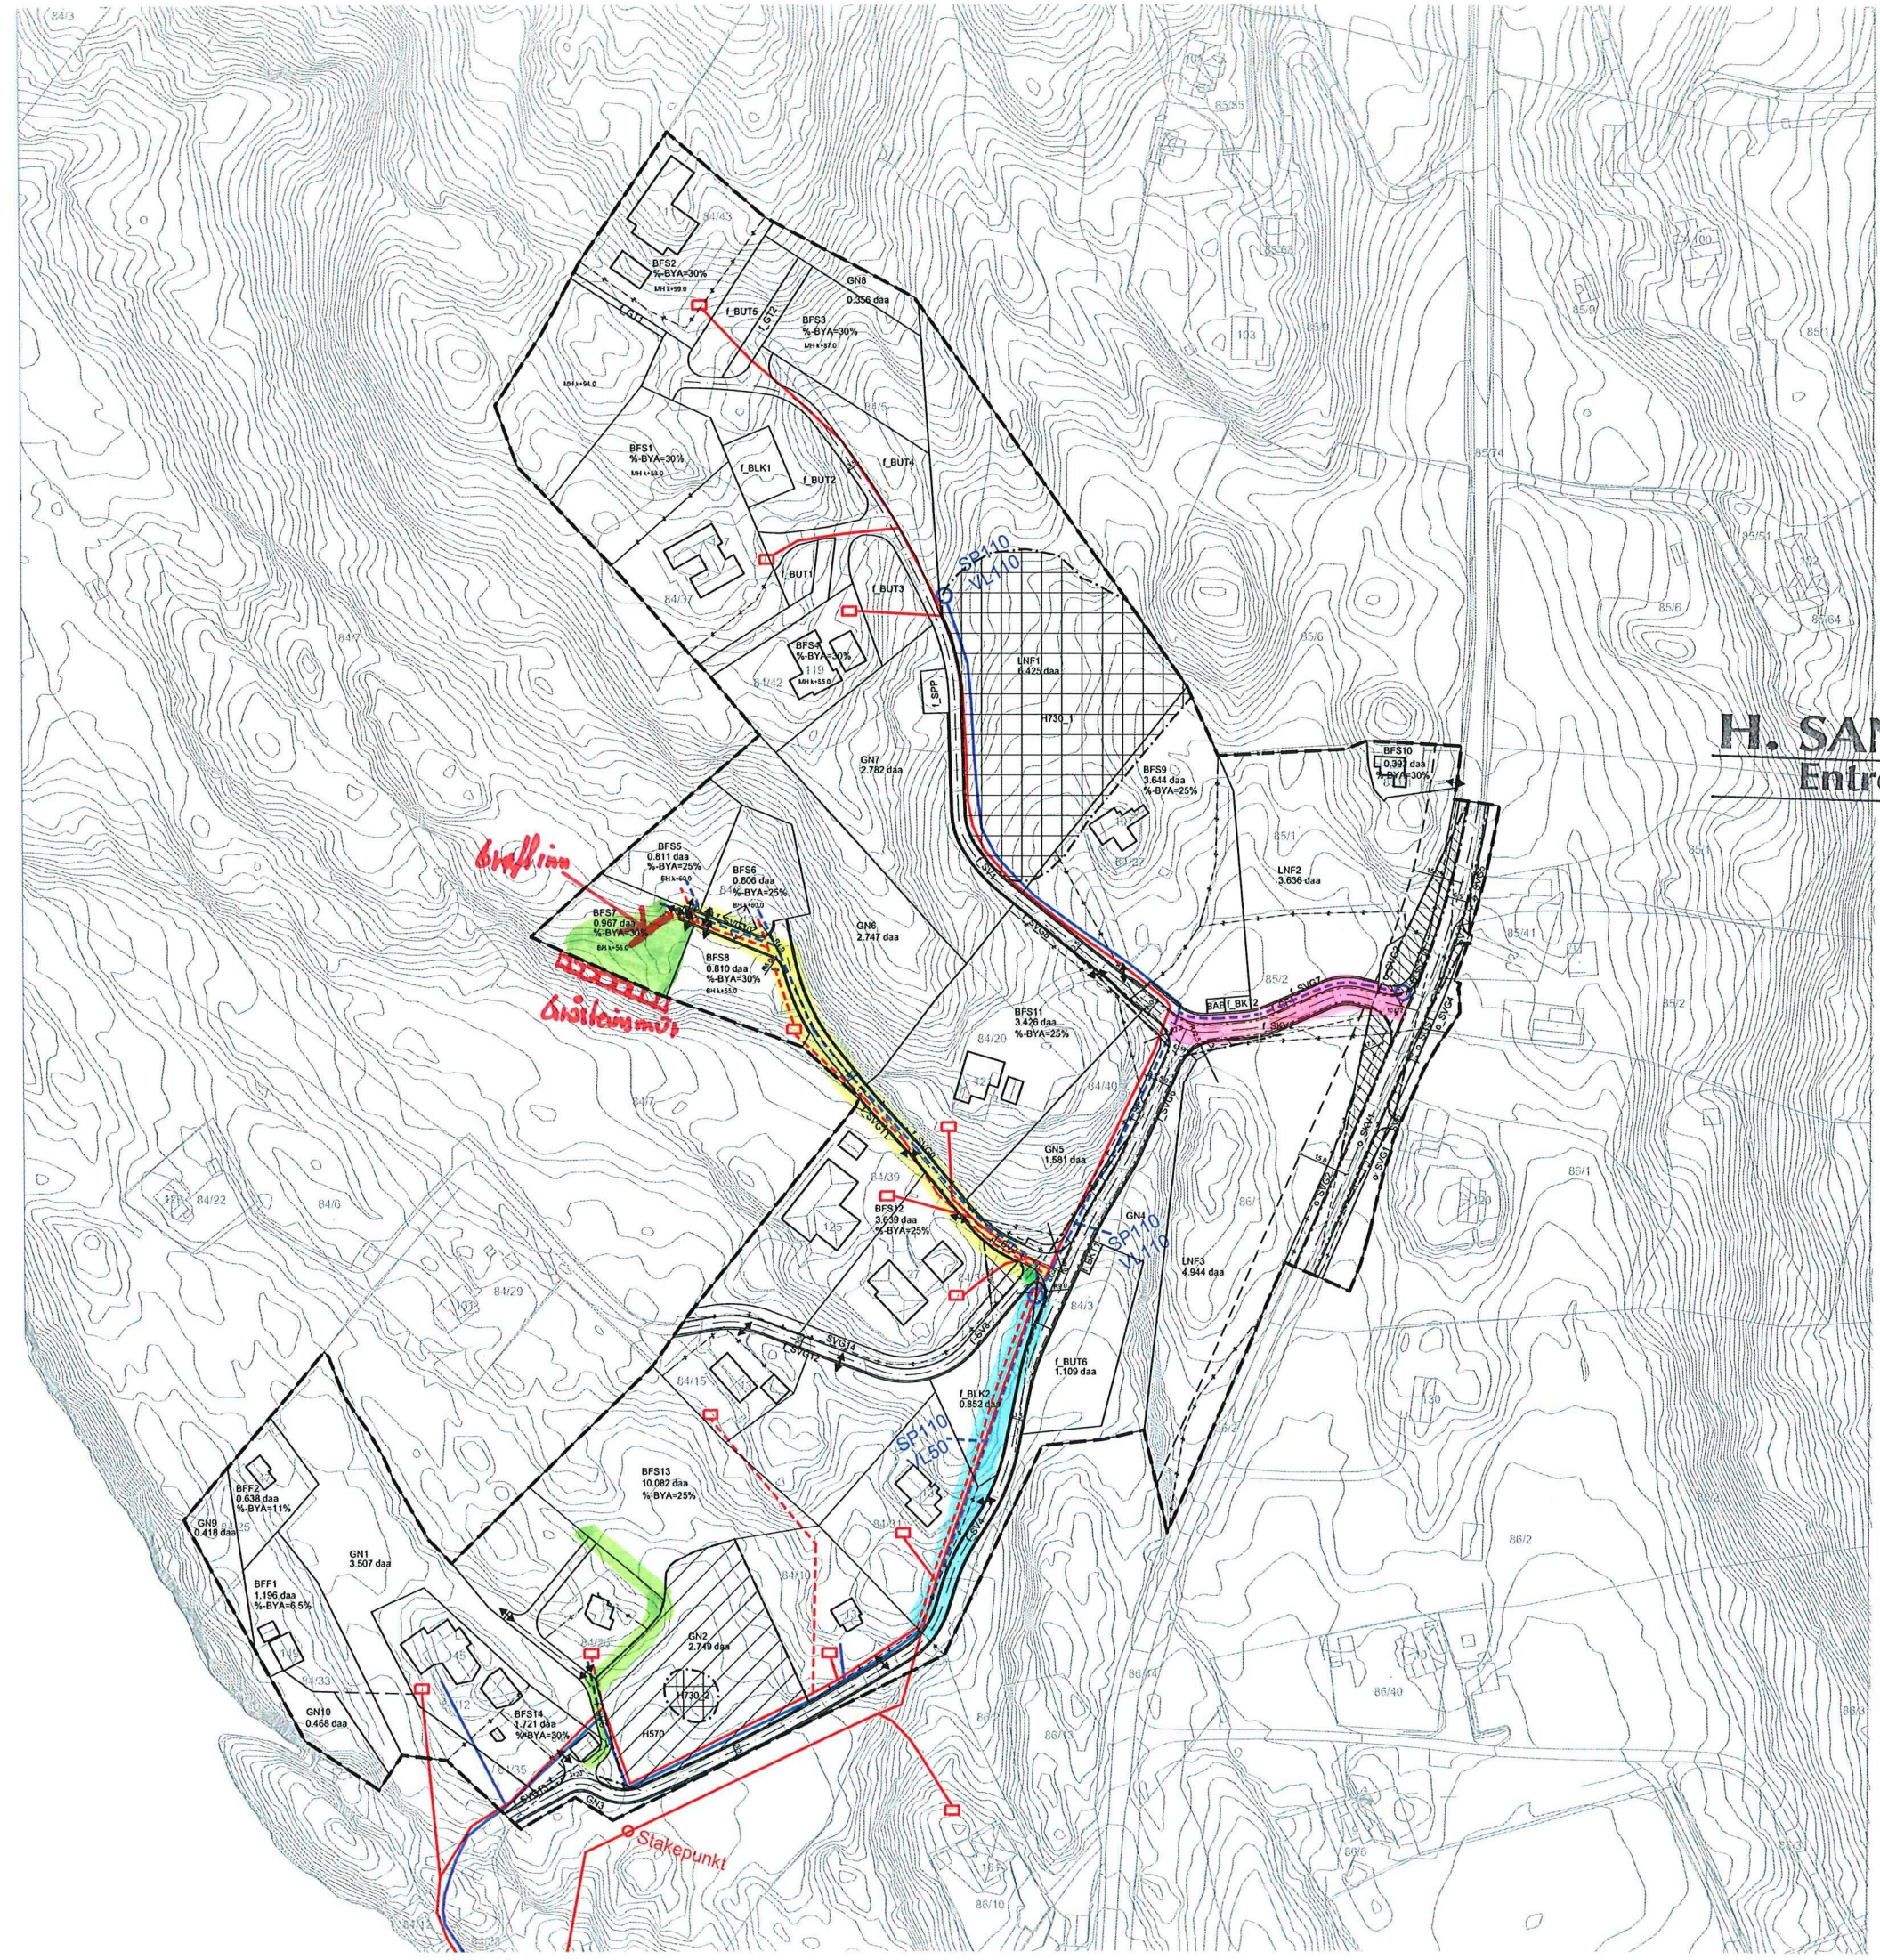

12

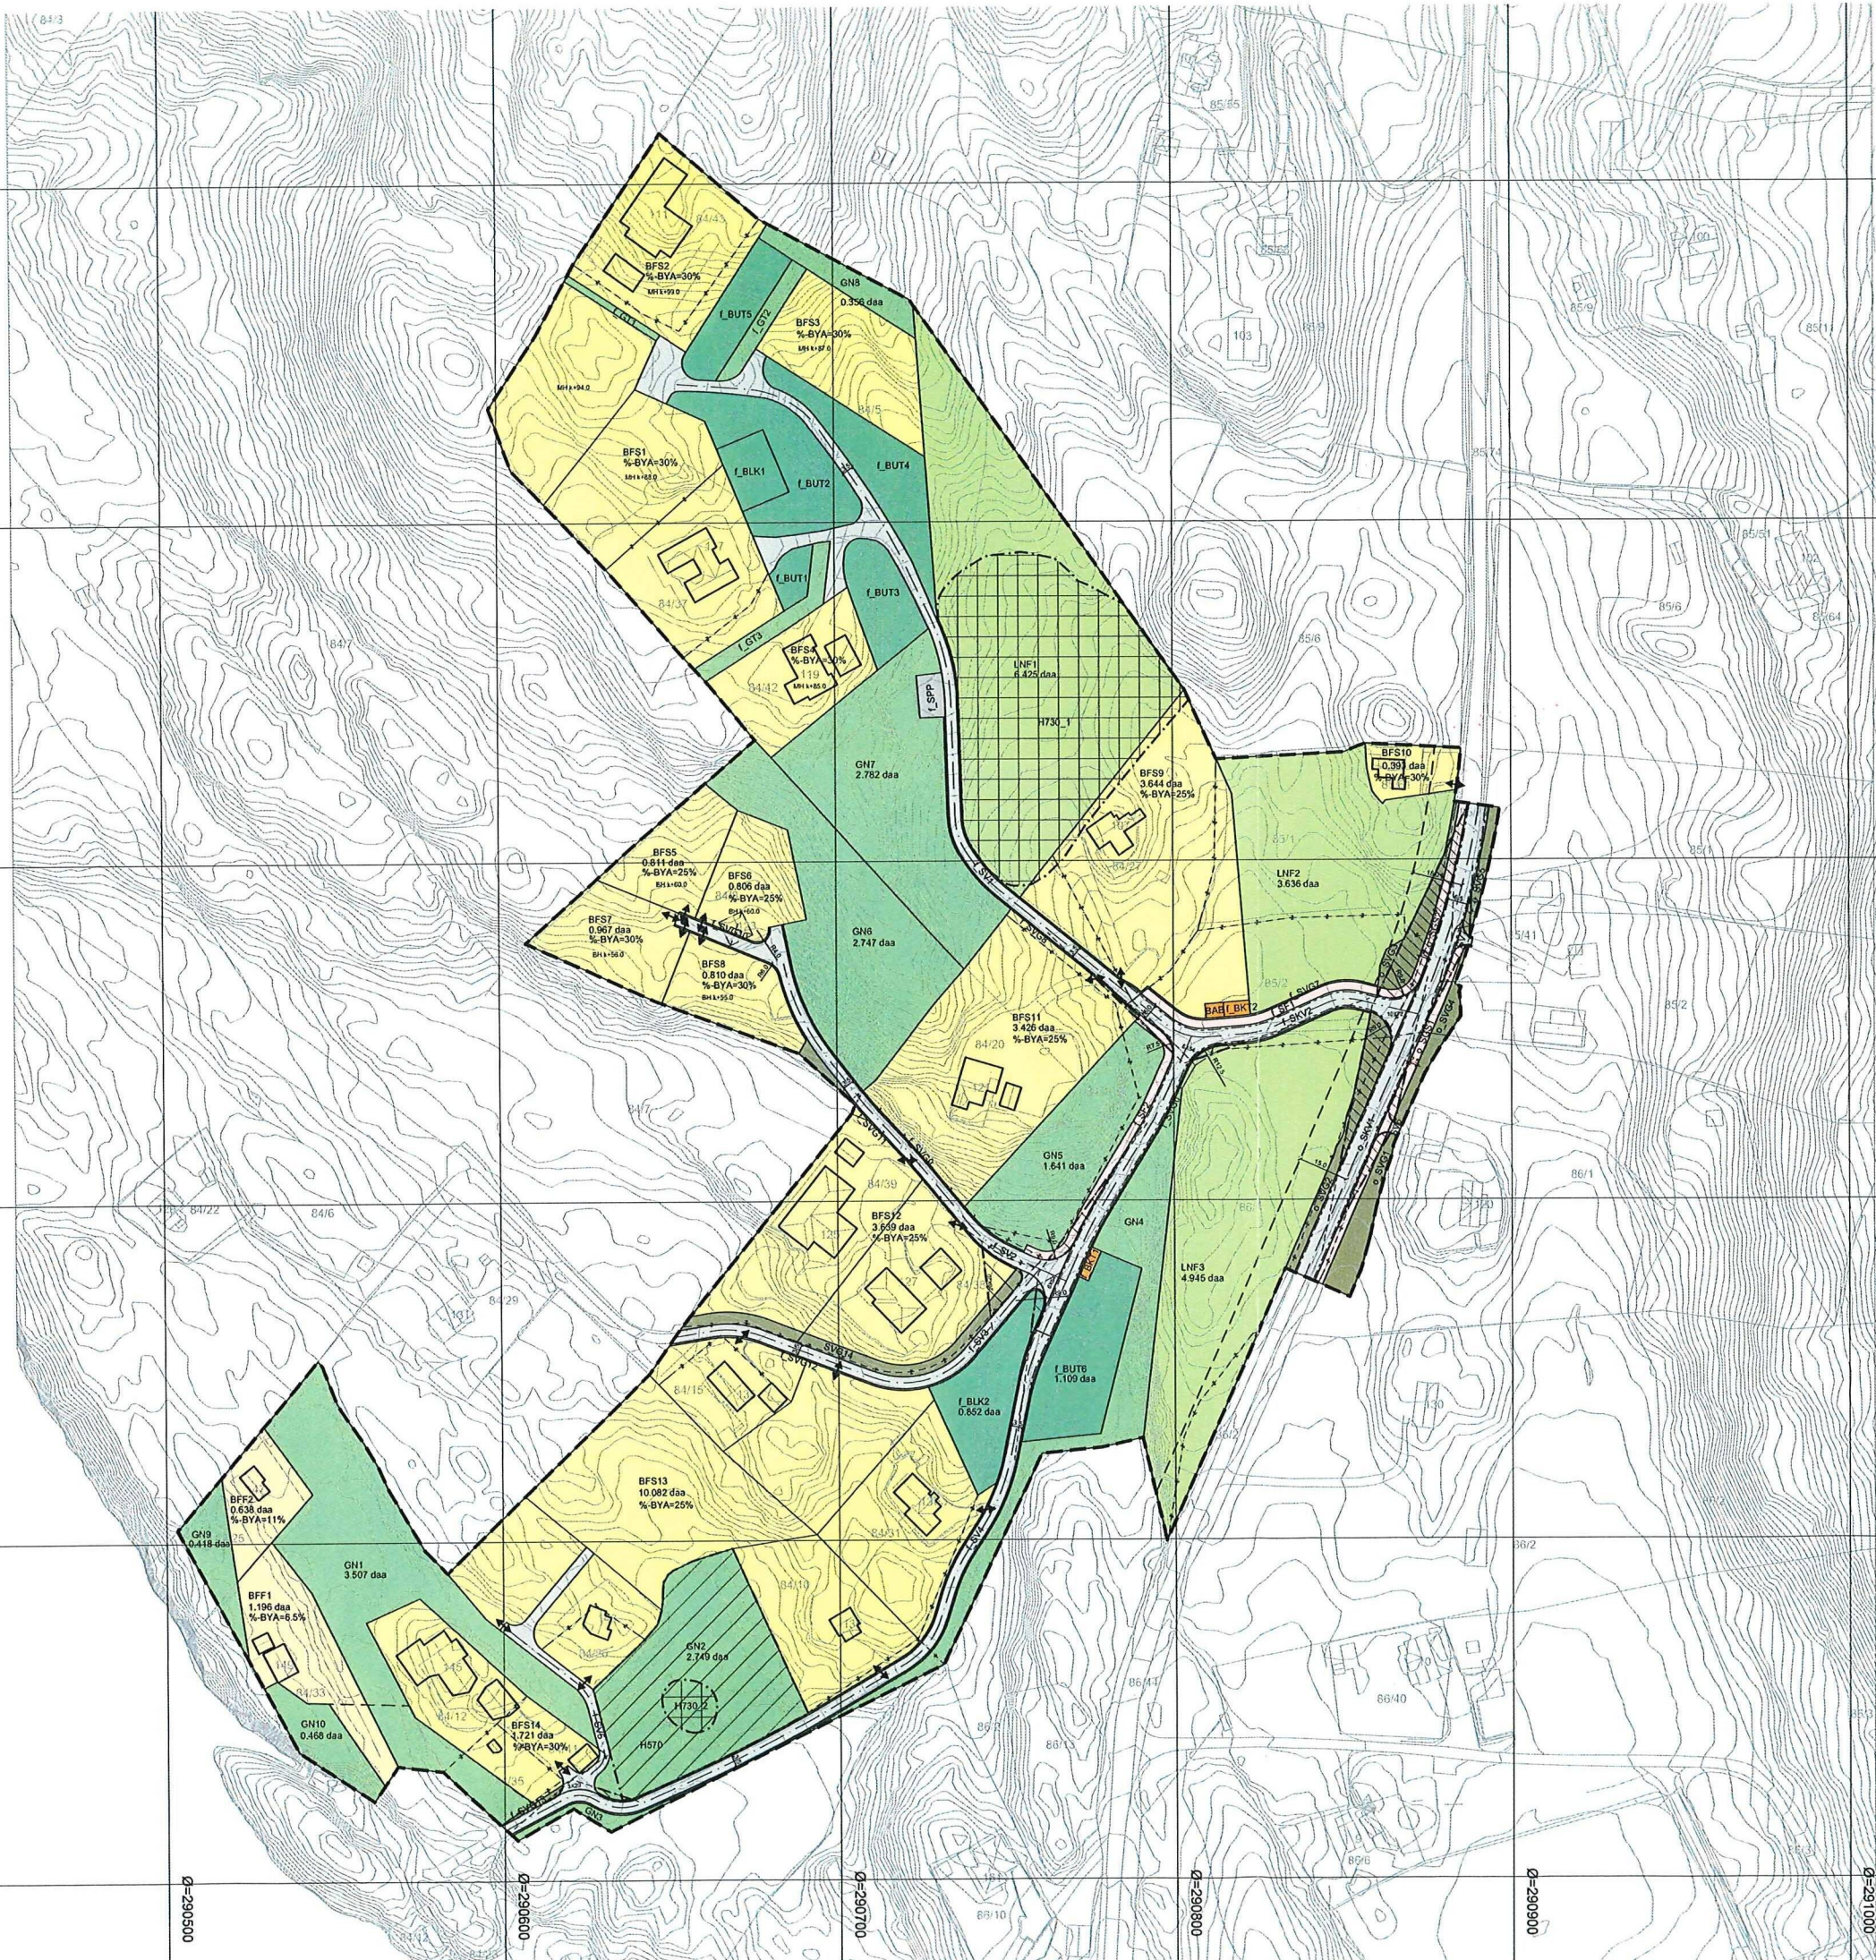

N=6723800
N=6723700
N=6723600
N=6723500
N=6723400
N=6723300

TEIKNFORKLARING

AREALFØREMÅL (PBL §12-5)		JURIDISKE TEKSTAR, LINE- OG PUNKTSYMBOL (JF. REGULERINGSBESTEMMELSENE)	
BYGG OG ANLEGG (PBL §12-5 nr. 1)		Planen si avgrensning	
BFS Bustader - fritliggende (1111)		Føremålgrense (RøFøremålGrense)	
BFF Fritidsbusetnad-fritliggende (1121)		Sikringsgrense (RøSikringGrense)	
BAB Andre typar bygningar og anlegg (1500)		Regulert tomtgrense (1203)	
BKT Andre kommunaltekniske anlegg (1560)		Eigedomsgrense som skal opphevast (1204)	
BUT Uteoppkallsareal (1600)		Byggegrense (1211)	
BLK Leikeplass (1610)		Bygg som er med i planen (1214)	
		Bygg som forutsettes fjernet (1215)	
SAMFERDSELSANLEGG OG TEKNISK INFRASTRUKTUR (PBL §12-5 nr. 2)		Regulert senterline (1221)	
SV Veg (2010)		Frisikline (1222)	
SKV Køyrevog (2011)		Regulert kant køyrebane (1223)	
SF Fortau (2012)		Måle og avstandslinje (1259)	
SGS Gang-/sykkelveg (2015)		Offentleg arealføremål	
SVG Annan veggrunn - grøntareal (2019)		Felles arealføremål	
SPP Parkeringsplassar (2022)		MH k+m+d Maks mønehøgd i kote	
GRØNTSTRUKTUR (PBL §12-5 nr. 3)		BH k+m+d Maks byggehøgd i meter	
GN Naturområde - grønnstruktur (3020)		k+m+d Kotehøgd	
GT Turveg (3031)		%-BYA=@% Prosent bebygd areal	
LANDBRUKS-, NATUR- OG FRILUFTSFORMÅL OG REINDRIFT (PBL §12-5 nr. 5)		ILLUSTRASJONAR	
LNF LNF-areal (5100)		Avkryrsel	
OMSYNSSONE (PBL §12-6 JF §11-8)		BASISKART	
SIKRINGS-, STØY- OG FARESONER (PBL §11-8 a)		Eigedomsgrense	
FRISIKT (1140)		Geodetisk grunnlag: UTM32_Euref 89	
SONE MED ANGITTE SÆRLEGE OMSYSSONE (PBL §11-8 c)		Geodetisk høydegrunnlag: NN2000	
BEVARING KULTURMILJØ (570)		Siste utkastdato basiskart: 06.06.16	
BANDLEGGINGSONE (PBL §11-8 d)		Kjelder for basiskart: Infoland	
BANDLEGGING ETTER LOV OM KULTURMINNE (730)		Ekvidistans: 1m	
		Kartmålestokk: 1:1000 ved arkformat A2	
		0 25 50m	

Områdeplan med tilhørende føresegner for:

RADØY KOMMUNE, Gnr. 84 bnr. 8 m.fl.
OMRÅDEPLAN BUSTADOMRÅDE HAUKELAND SØNDRE
Nasjonal arealplanID 1260_2016000600

Saksgang	Dato	Plankart datert	Føresegner datert
Planoppstart kunnngjørt	28.06.16		
Beslutning, offentlig ettersyn	22.11.17	03.11.17	09.11.17
Offentleg ettersyn, frå - til	dd.mm.åå - dd.mm.åå	28.11.17	28.11.17
Komiteen si innstilling	dd.mm.åå	dd.mm.åå	dd.mm.åå
Kommunestyrets vedtak	dd.mm.åå	dd.mm.åå	dd.mm.åå
Planvedtak kunnngjørt	dd.mm.åå	dd.mm.åå	dd.mm.åå

Utarbeidd av: **Ard arealplan**
Ard arealplan as
Nygårdsgaten 114
5008 Bergen

Forslagsstiller: **Makani v/Frida Namtvedt**

Radøy kommune sitt saksnummer: 16/6379
Siste revisjonsdato plankart: 28.03.18

Del vert stadiesta på plankartet er i samsvar med kommunestyret sitt vedtak: Rådmann