

Alver kommune / Miljø og Tilsyn
V/Saksbehandler Per Sveinar Morsund

Postboks 4, 5906 Frekhaug Frekhaug, 14.10.2022



Sak. 21/3446 – 22/42837

Vedr. tilleggs opplysninger angående BRA på eiendommen Gbnr. 353/26 Bratshaug

Viser til vedlagt tegning over BRA på eiendommen.

Søkt om frittstående Hagestue/ hobbyrom med mål: lengde 4,91m bredde 4,35m = BRA 21,35 m²

Søkt om tilbygg, tilknyttet hytten lengde 4,57m bredde 3,13m = BRA 14,30 m²

Tidligere bygge masse hytte = BRA 57m²

Mat bod, noe skråtak lengde 2,94m bredde 1,10m = BRA 3,23 m²

Bod oppbevaring av hagemøbler lengde 3,51m bredde 2,90m = BRA 10,17 m²

Samlet BRA = 106,05m²

Arial som har høyde under 1,90 m og skal ikke taes med i beregning total BRA

Snekkerbod lengde 3,70m bredde 2,7m = BRA 10,00
m² Høyde 1,85m

Vedbod lengde 3,61m bredde 2,4m = BRA 8,7
m² høyde 1,85m skrått tak heller ned

Jeg håper dette dokument, Dere etterlyser i forbindelse med saken, er i orden.

Dersom Dere har flere spørsmål håper jeg kan få en audiens på Deres kontor eller Dere kan ta turen til Bratshaug

(Jeg stiller med kjøring) (Som ordtaket sier, man kan bli frustrert av mindre)

Mvh

Roy William Ottemo


Holsbergstien 6, 5918 Frekhaug

Mob 90980102

Vedlegg 1

Roy W. Ottemo

BRAVSTANG
Gbnr. 353/26

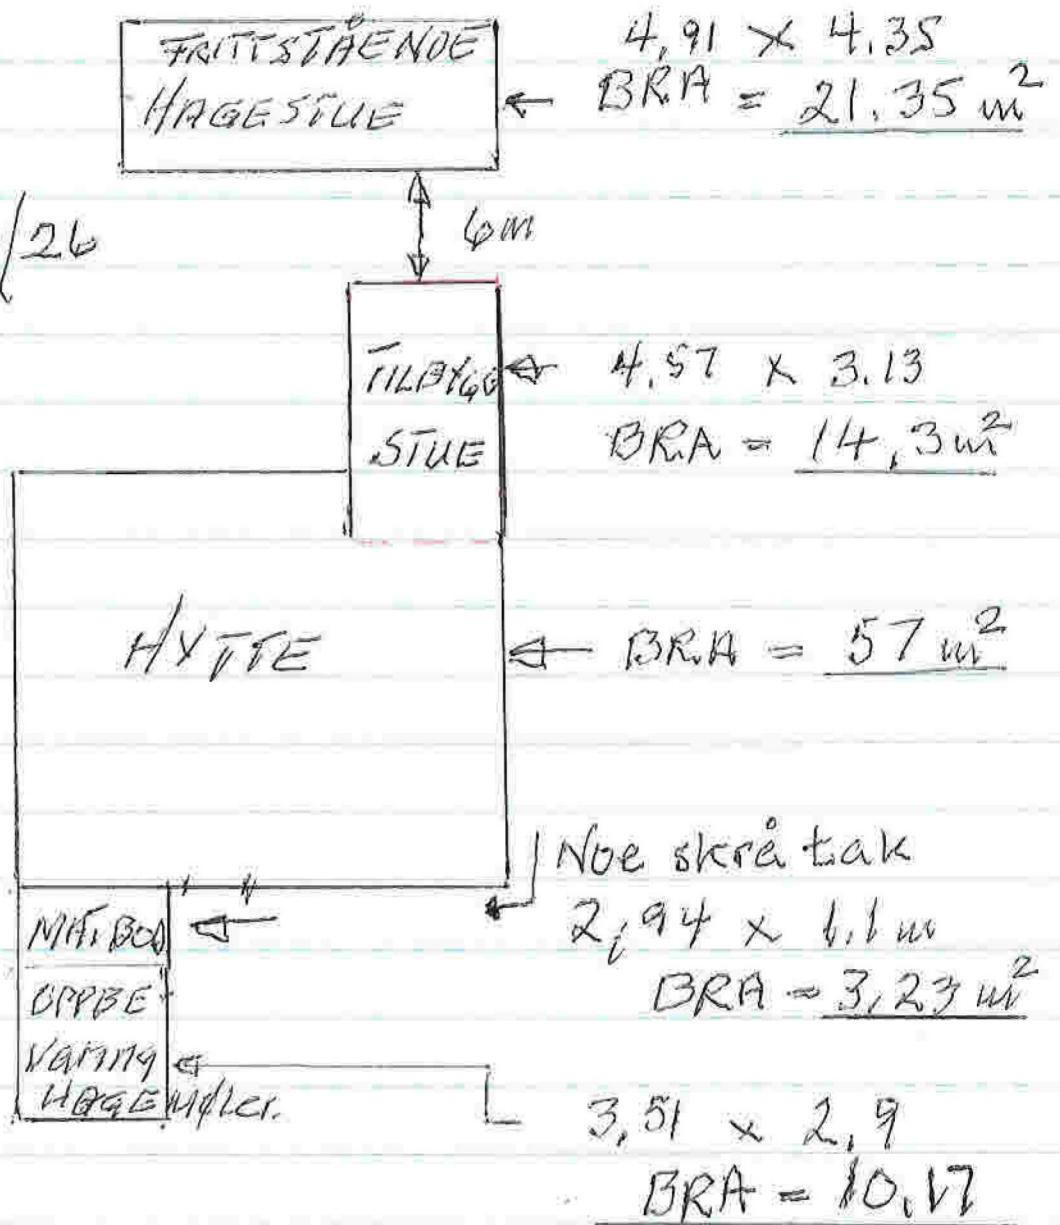

Samlet BRA = $106,05 \text{ m}^2$

Brukt laser avstands måler

Snekkerbod $3,7 \times 2,7$
IKKE MED I BRA BRA 10 m^2
Høyde under $1,85 \text{ m}$
 $1,9 \text{ m}$

Vedbod $3,61 \times 2,4$
BRA = $8,7 \text{ m}^2$
Høyde $1,85 \text{ m}$

