



Fasade Nord-Vest

1:100

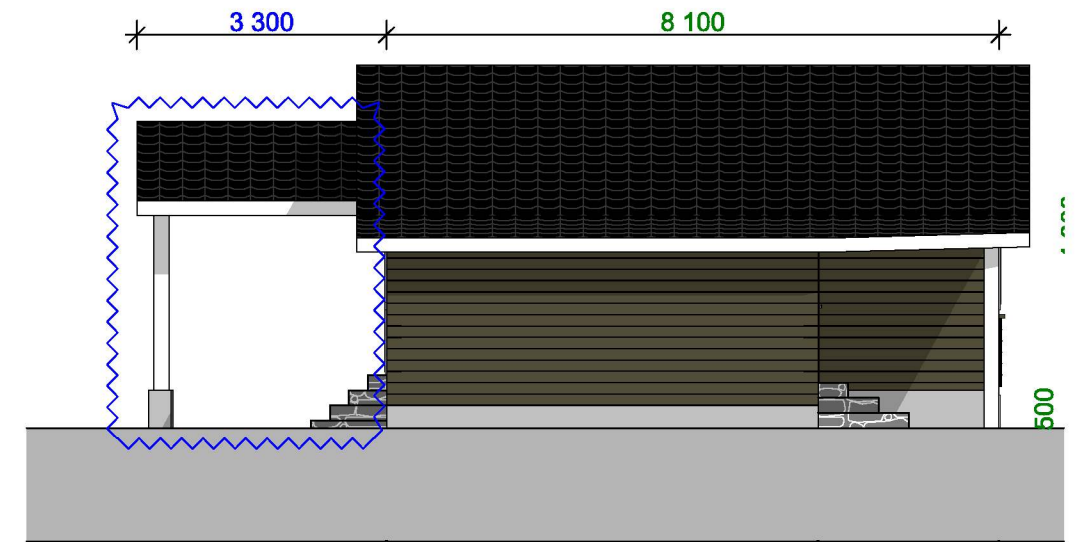


Fasade Nord-øst

1:100

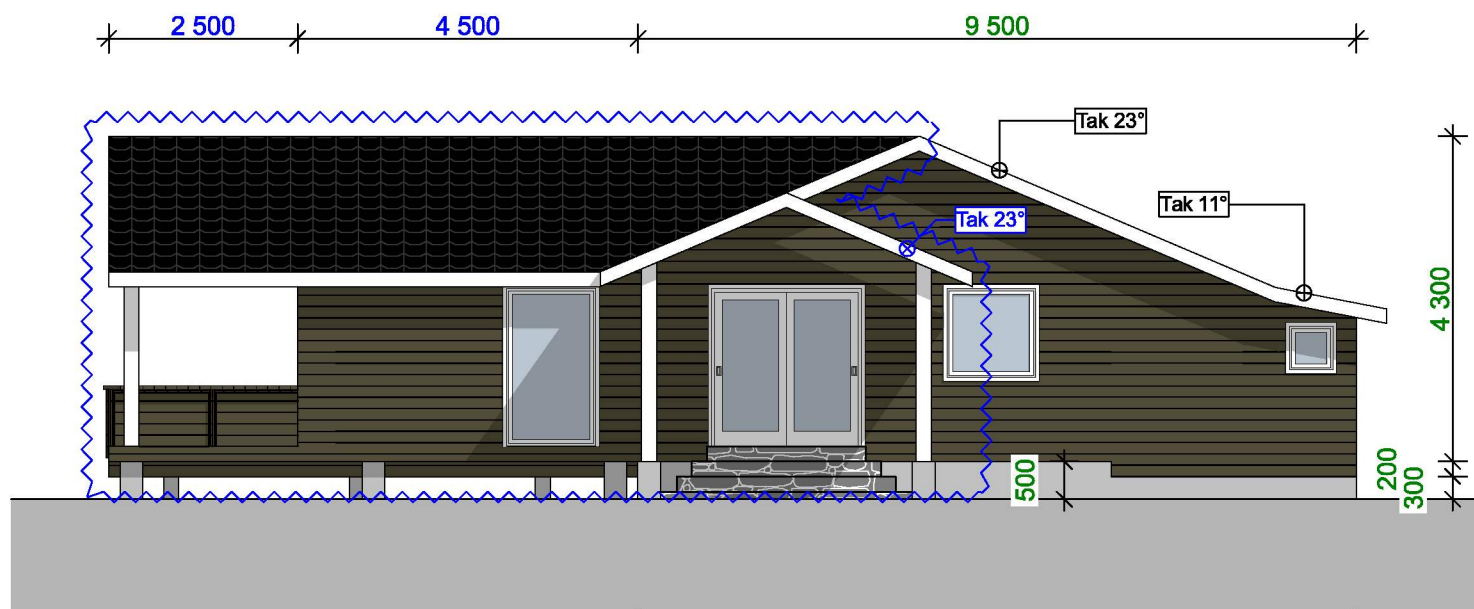



Fasade Sør-Øst

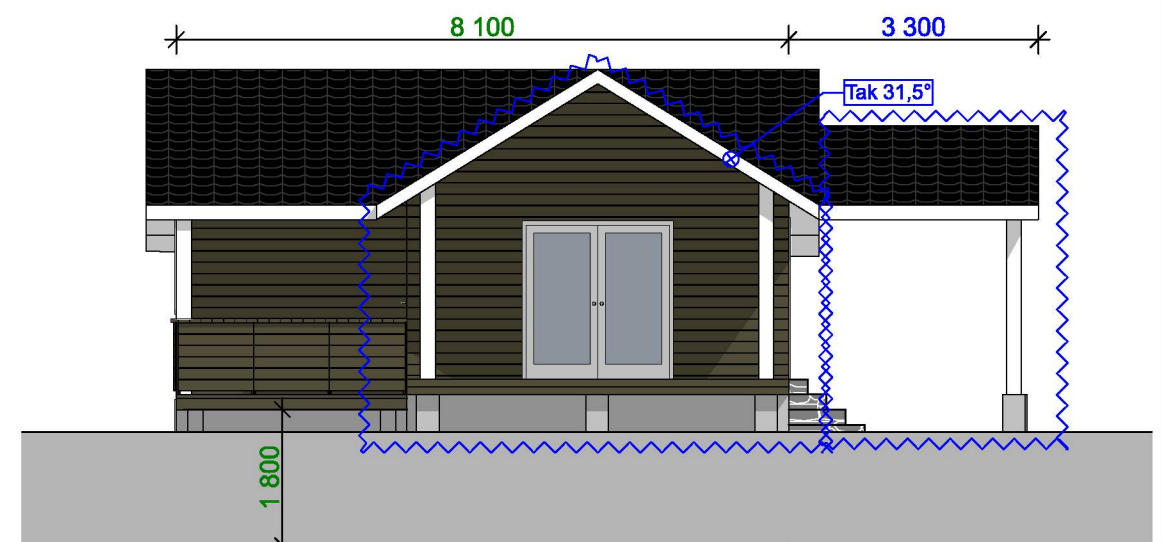1:100



Fasade Sør-Vest

1:100

Prosjektnr: P625_2022	Tiltak/prosjekt: Tilbygg til fritidsbolig + frittstående annek				Først utkast 04.05.2022 KA	Eksisterende fritidsbolig arbeid.						
Tegningsnr.: A20-01					Revisjonsdato#1 09.06.2022 KS	Kontroll av eksisterende fritidsbolig + tilbygg						
Type tegning: Fasade Hytte	Tiltakshaver: Ruben Fureli				Revisjonsdato#2 12.08.2022 KA							
Fase: BYGGEMELDINGSTEGNING	Tiltaksadresse: Rosslandsvegen 332, 5918 Frekhaug				Revisjonsdato#3 23.08.2022 KS							
Format A3 Liggende - 420/297	Knr: 4631 Alver	Gnr: 322	Bnr: 106	Snr: #Snr	Revisjonsdato#4 00.00.2020							
Målestokk: 1:100	Kontroll prosjekt Signatur:		Kontroll utførende Signatur:		Revisjonsdato#5 00.00.2020							
Oppstartdato (signert tilbud): 18.03.2022						Stedlig kontroll måling må utføres, noen avvik mellom tegning og faktiske mål kan forekomme. Tegninger levert av AdvisorWest er opphavsrettslig beskyttet og kan ikke kopieres uten skriftlig samtykke.						
 <p>ADVISOR WEST BYGGESØKNADER & TEGNETJENESTER</p> <p>AdvisorWest Org nr: 913 300 610 MVA Storebotn 57A, 5309 Kleppstø Tlf: +47 40 58 38 38, post@advisorwest.no www.advisorwest.no</p>						 <p>ArchiCAD -> PLA ArchiCAD -> DWG ArchiCAD -> IFC ArchiCAD -> PDF ArchiCAD -> SOSI Byggemeldingstegninger Arbeidstegninger Situasjonspalner (inkludert VA-løsninger og avkjørsel) Terrengprofiler 3D visualiseringer</p>		AREAL	EKS BRA	NYTT BRA	EKS BYA	NYTT BYA
								LOFT	m ²	m ²		
								3.ETASJE	m ²	m ²		
								2.ETASJE	m ²	m ²		
								1.ETASJE	59,5m ²	64,2m ²		
KJELLER	m ²	m ²										
TOTAL	59,5m ²	64,2m ²	78,6m ²	87,5m ²								