


Nord 1:100

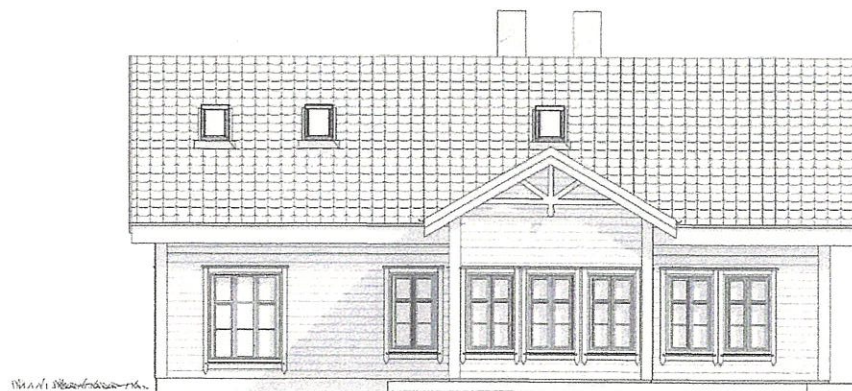

Vest 1:100



Sør 1:100



Øst 1:100




UTARBEIDET AV:	REKNES BYGGJEVÅRER LL	Utarbejdet:	15/11
TILTALESNER:	GRETHE OG KARSTEIN RØD	KOMPLAN:	Aver
BYGGEPASS:	Stranda 565		



TEKNIKNHOLD:	FASADER	MALESTOKK:	1:100
PROSJEKT:	HYTTE	PROSJEKT NR.:	
ARKITEKT:	L.Pozuczek	DATE:	01.06.2022
		TEGN:	REV: C
			TEGNAR:

© Denne tegning må ikke kopieres eller benyttes ved foretagender som rettighetshaver ikke medvirker i.

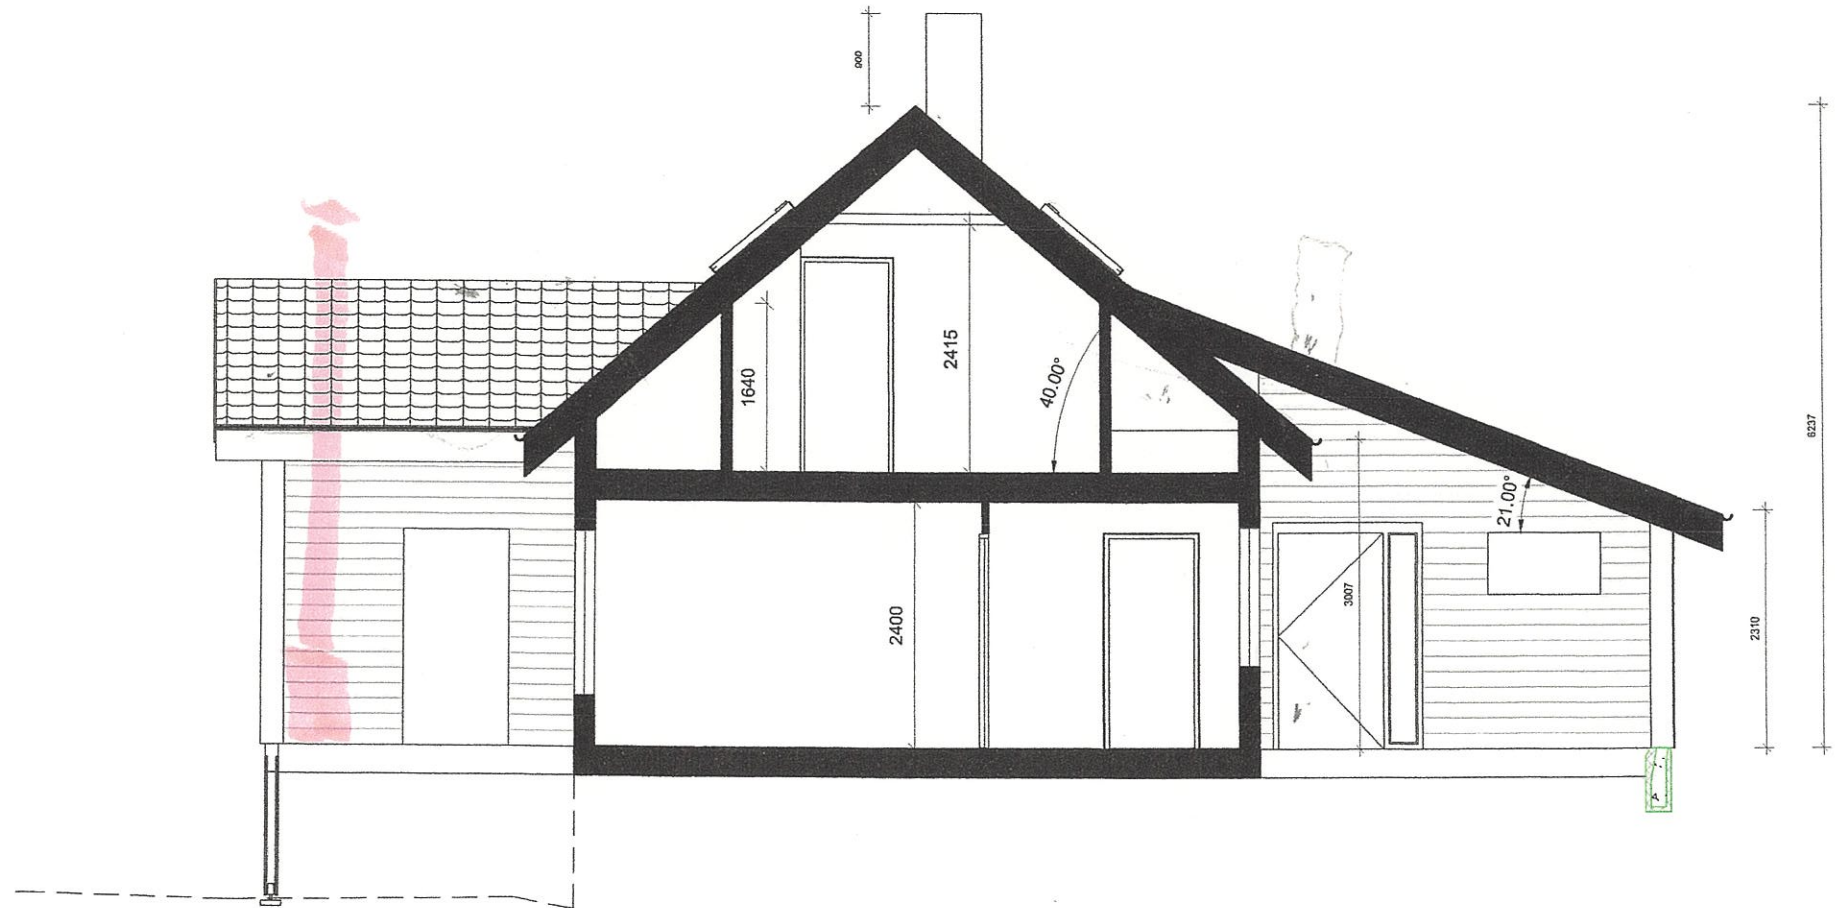


REKNES BYGGJEVÅRER L.L.
 Selvåg, 5986 Hesteland - avd. Isdalste, 5914 Isdalste
 Tlf: 56 76 60 60 - fax: 56 76 60 61
 FRA GRUNNMUR TIL FERDIG HUS

UTARBEIDET AV:	REKNES BYGGJEVÅRER LL		
TILTAKSHAVER:	GRETHE OG KARSTEIN RØD	G.nr/B.nr:	15/11
BYGGEPLASS:	Stranda 565	KOMMUNE:	Alver



TEGN, INNHOLD:	Sritt			MÅLESTOKK:	1 : 50
PROSJEKT:	HYTTE			PROSJEKT NR.:	
ARKITEKT:	I.Porzucek	DATO:	01-06-2022	TEGN:	REV: C
				TEGN.NR.:	