


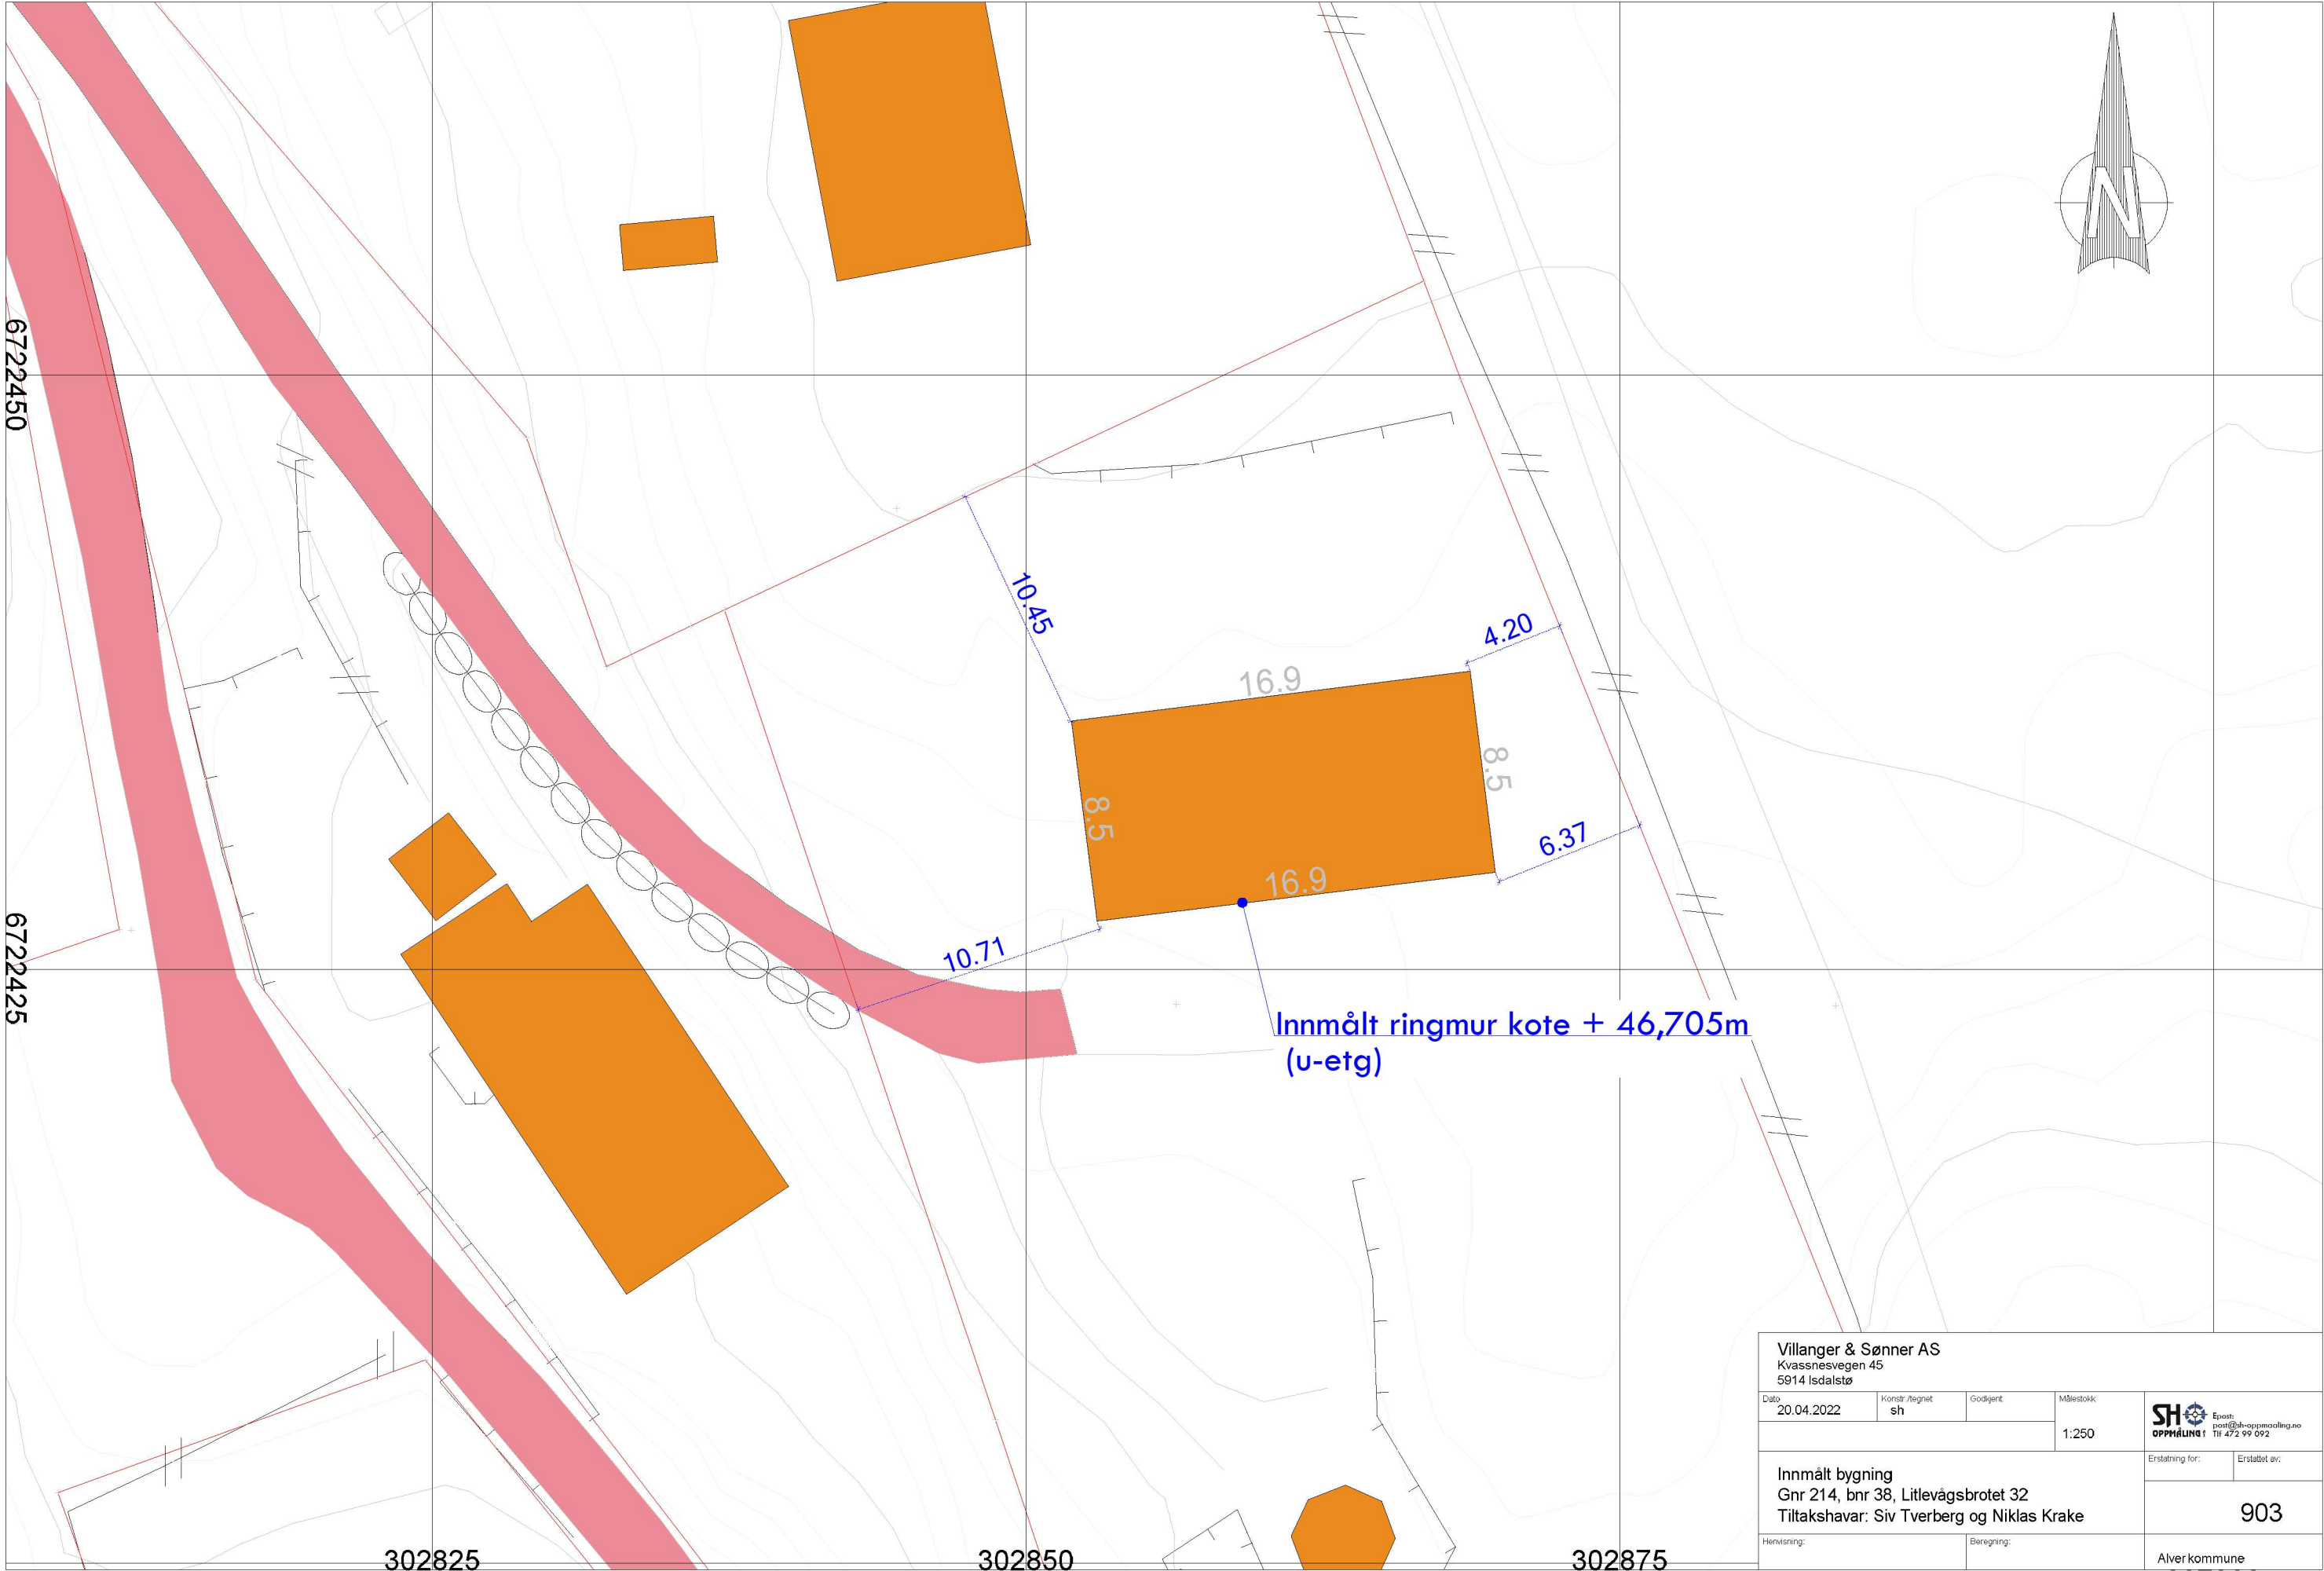

Villanger & Sønner AS Kvassnesvegen 45 5914 Isdalstø				
Dato 20.04.2022	Konstr./egnet sh	Godkjent	Målestokk 1:250	 Epost: post@sh-oppmaling.no Tlf 472 99 092
Innmålt bygning Gnr 214, bnr 38, Litlevågsbrotet 32 Tiltakshavar: Siv Tverberg og Niklas Krake			Erstatning for:	
Henvisning:			Beregning:	Erstatet av: 903
Alver kommune				