



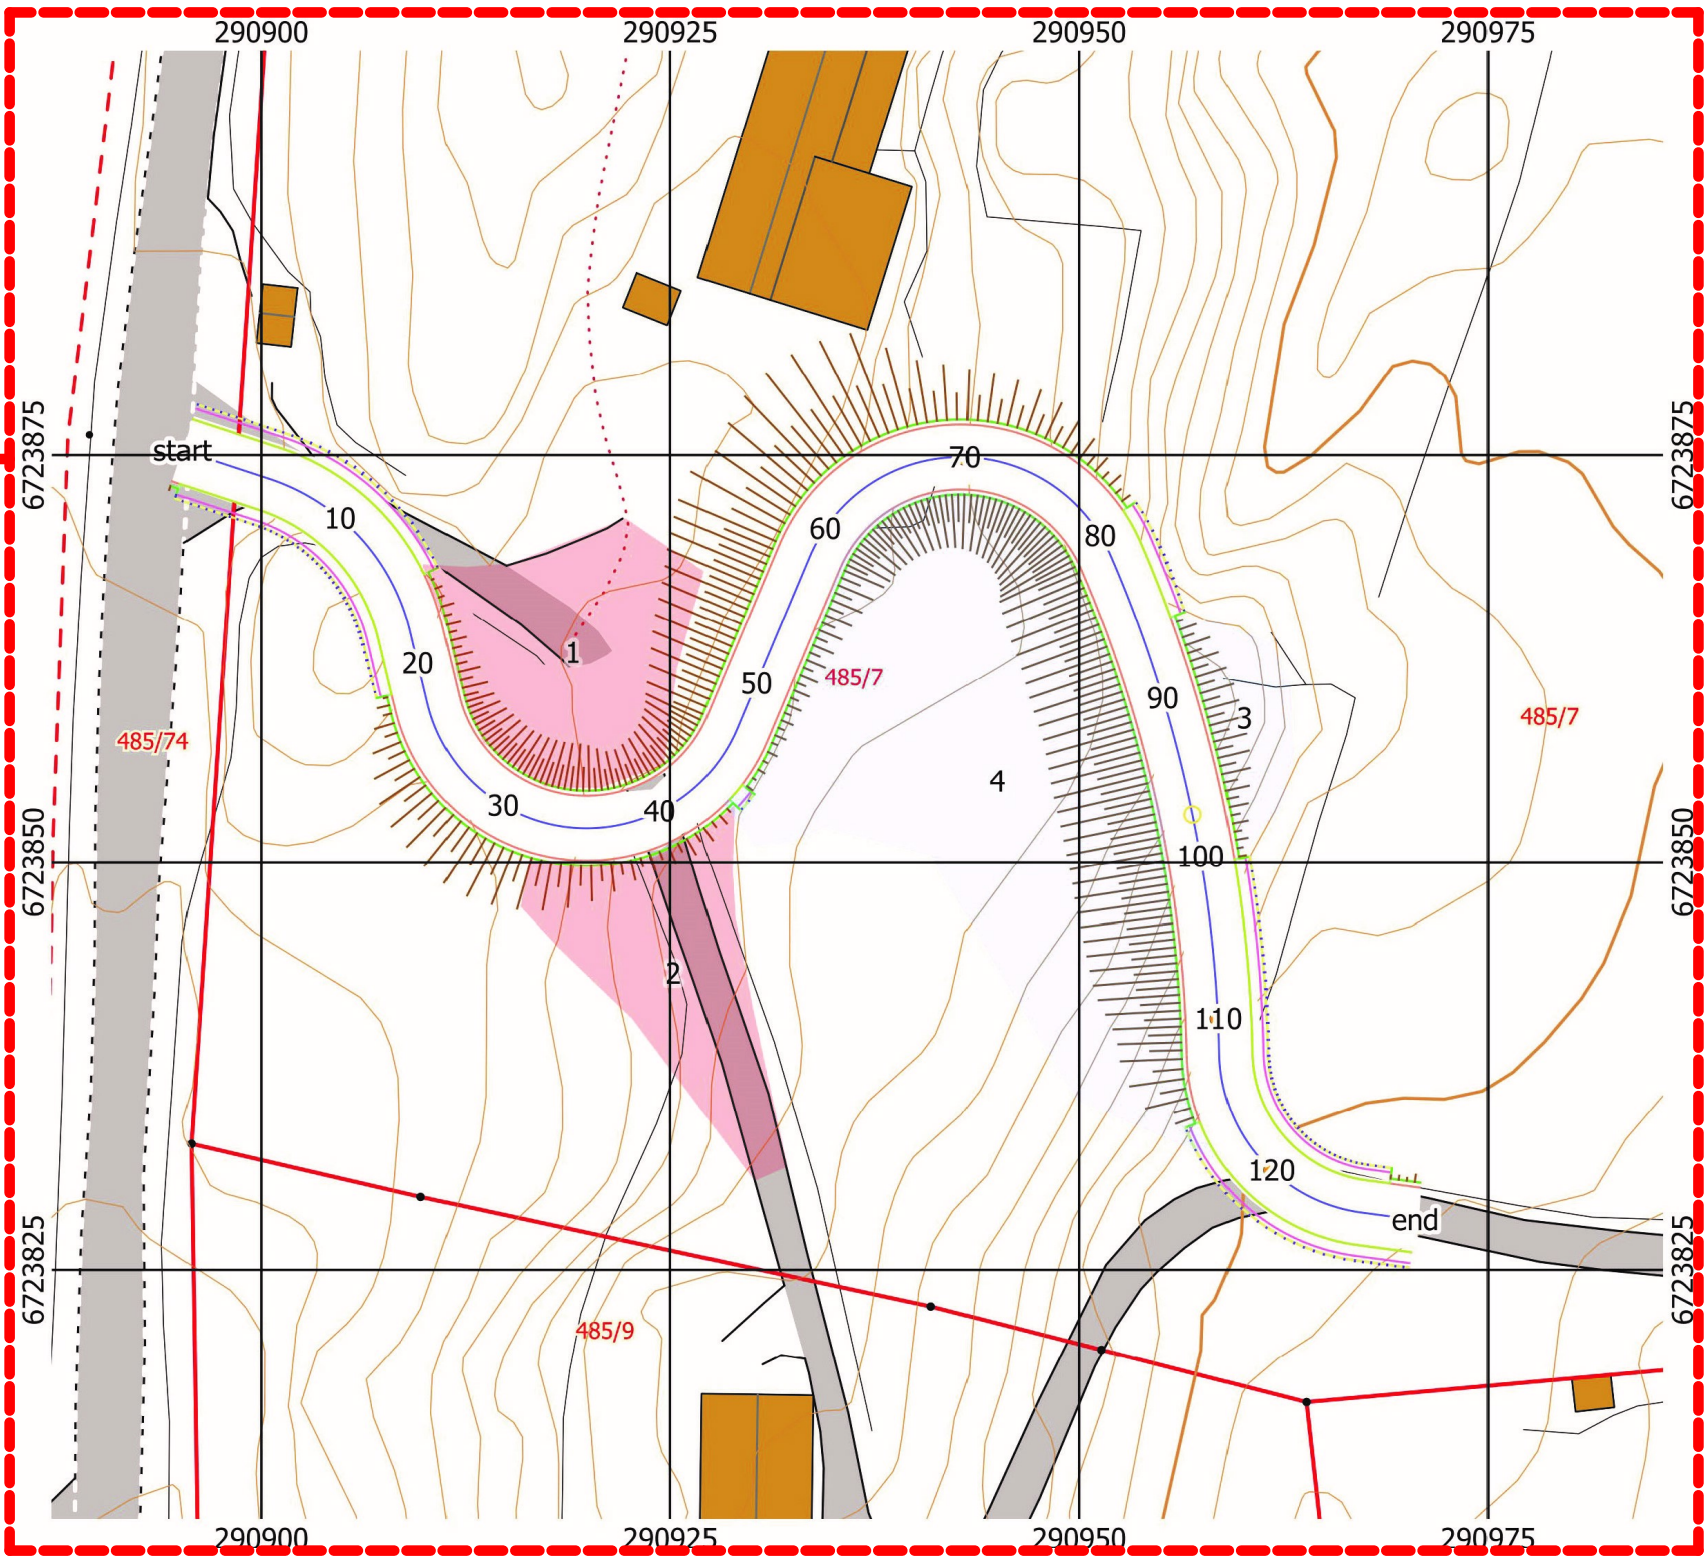


NY VEGTRASÉ FOR NEDRE DEL AV FELLES TILKOMSTVEG

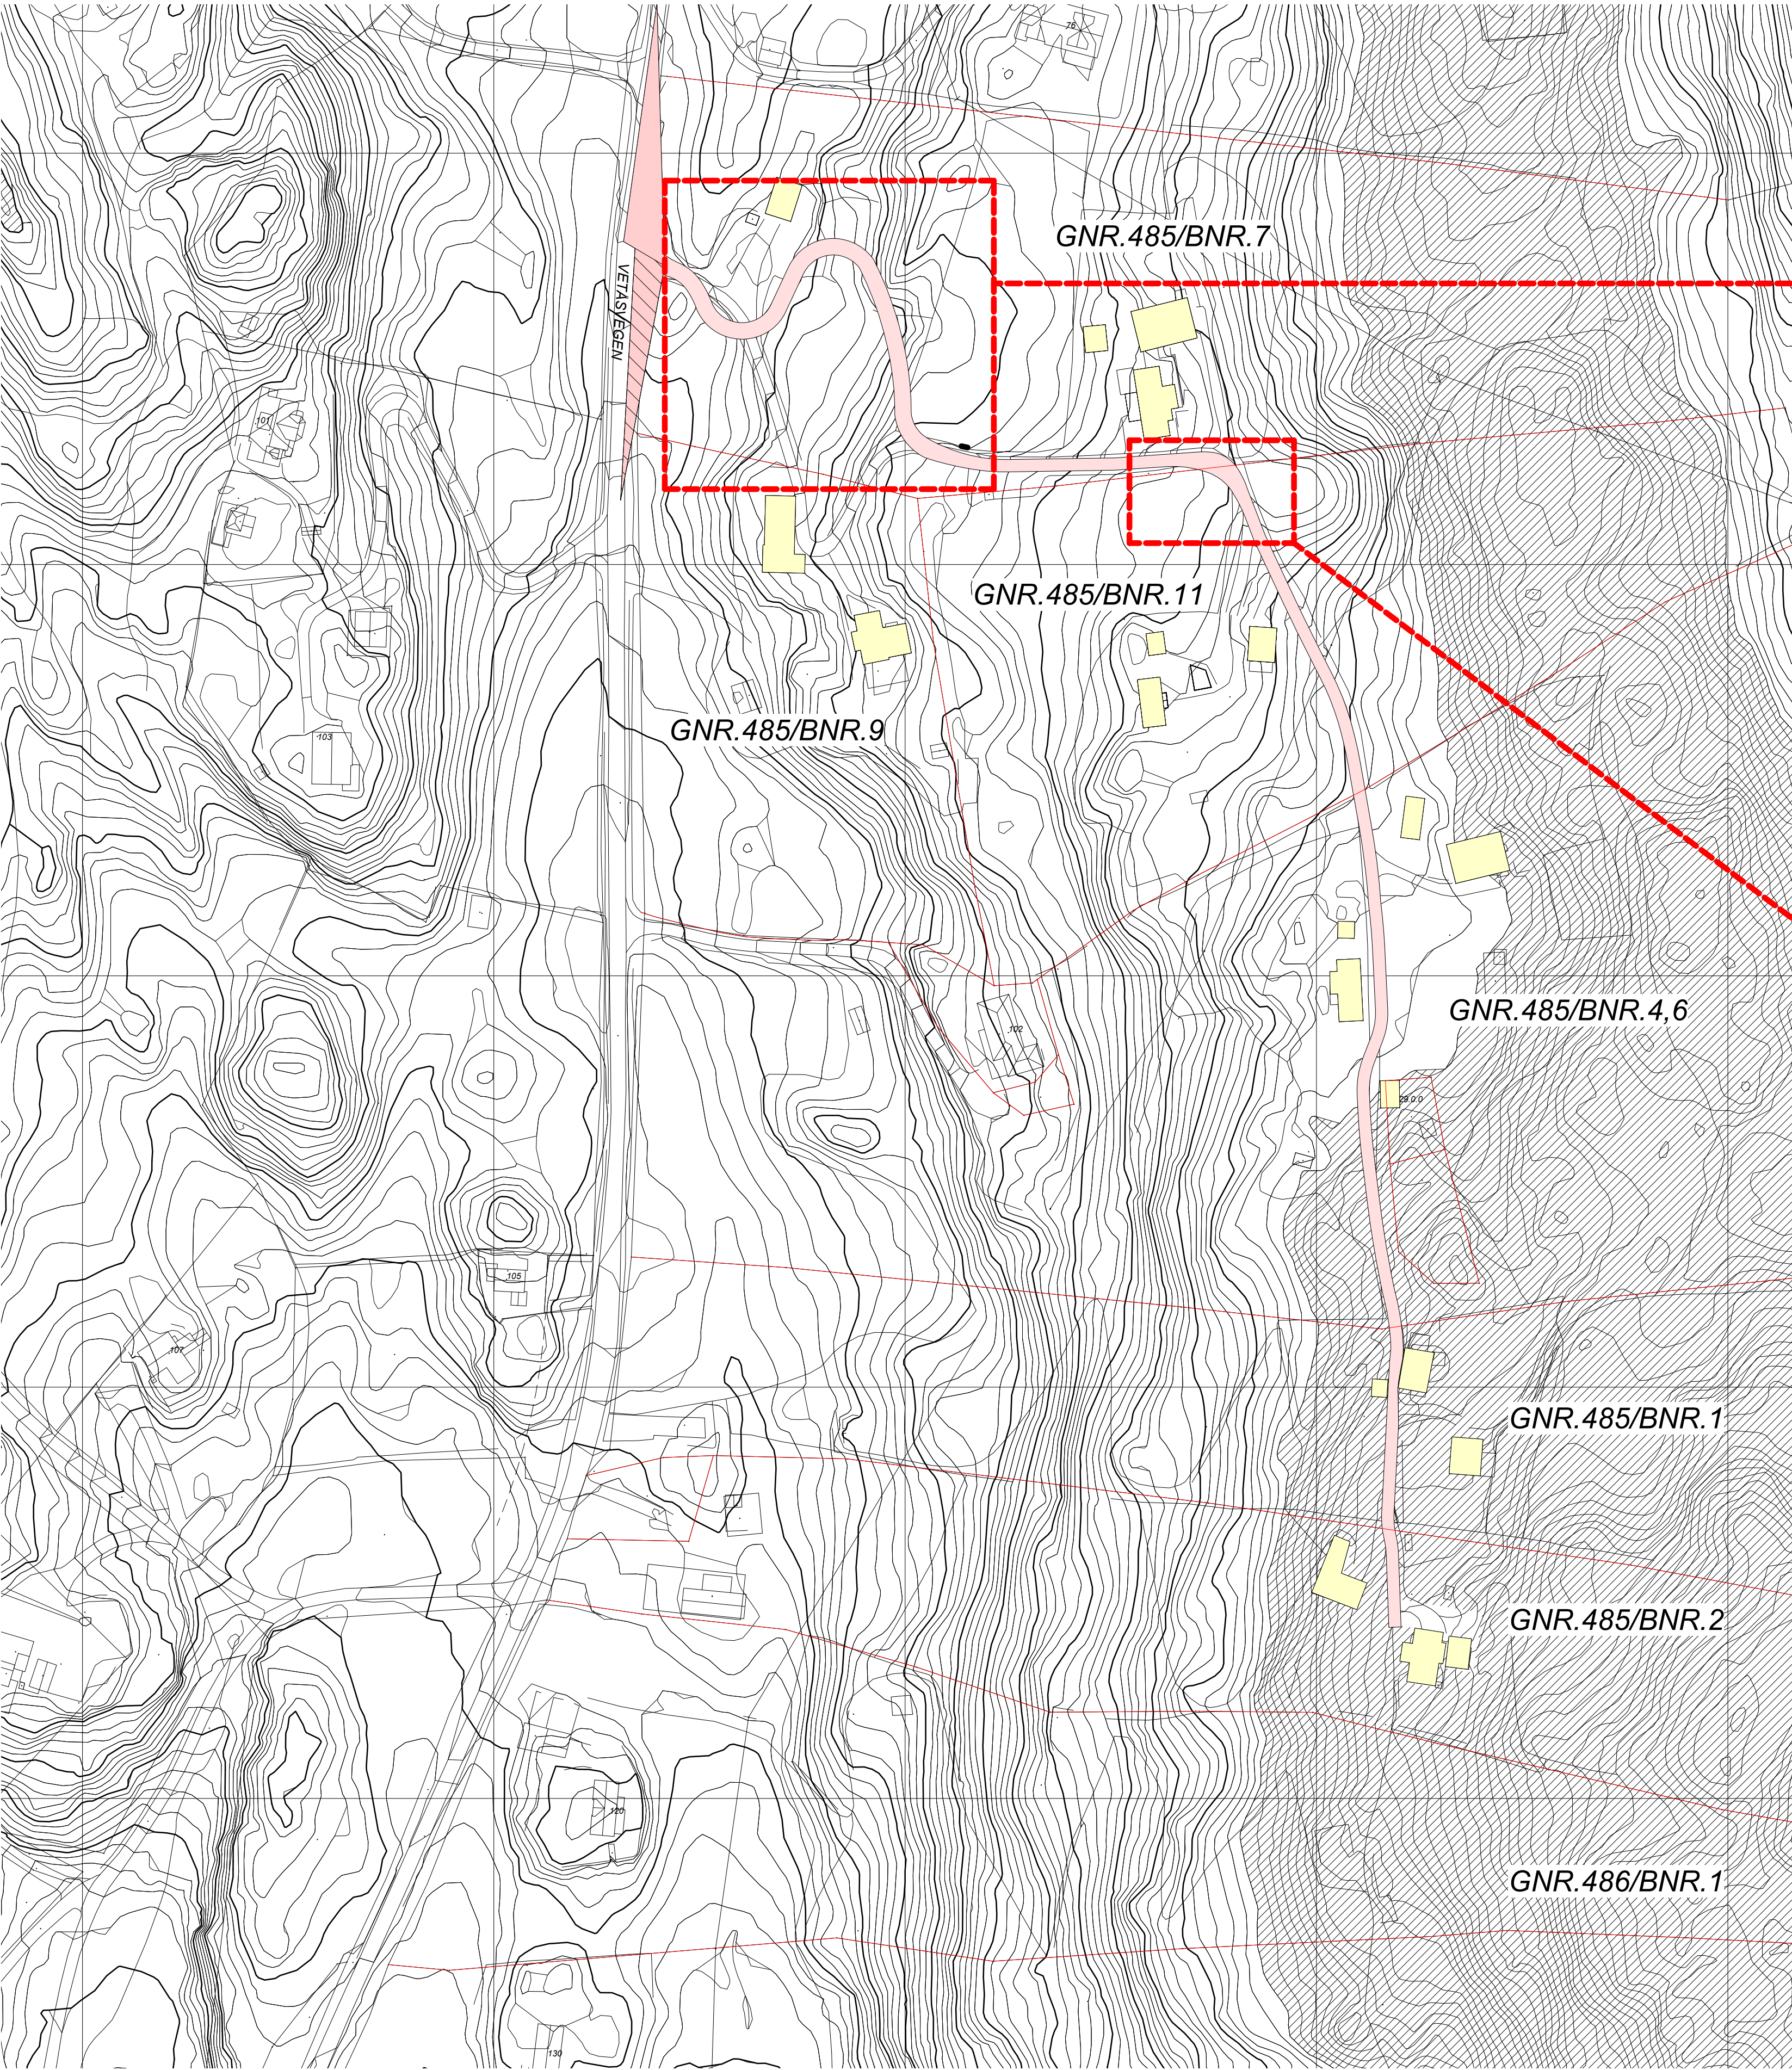


UTVIDELSE AV SVING FOR BEDRE RADIUS


Vegprofil 60 er endret fra
løsning med forstøtningsmur,
til skråning.

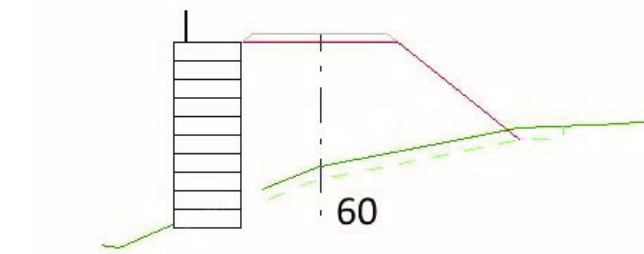

Vegprofil 60 - forstøtningsmur (tidl. versjon)

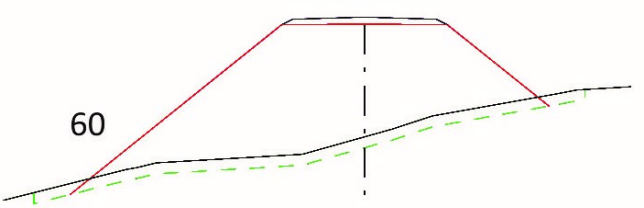

Vegprofil 60 - skråning (ny versjon)

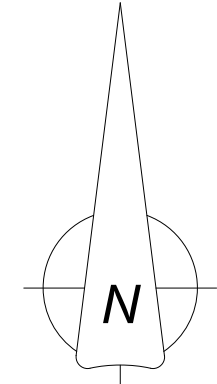

KARTUTSNIITT - MÅLESTOKK 1:1000 v/ARKSTR. A1

A		02.03.22	Supplering av informasjon på tegning		PJC	PJC
REV	DATE	BESKRIVELSE			TEGW	KONTR
18020		ARKTITEKT KONTORET BØRTEIT & CARLSEN AS				
PROJEKTNR.	18020					
TEGW AV	PJC					
KONTR AV	PJC					
ARKSTOFTELSE	A1	FELTANSVAR		Johnny Vetås		
MÅLESTOKK	1 : 1000	GNR. / BNR.		485/2 m.fl.		
DATE	26.05.2021	PROJEKTHAVN		Utbedring av tilkomstveg - Vetås		
For søknad						
TEGW. / BNR.					REVISJON	
A1-001		Situasjonsplan				A