




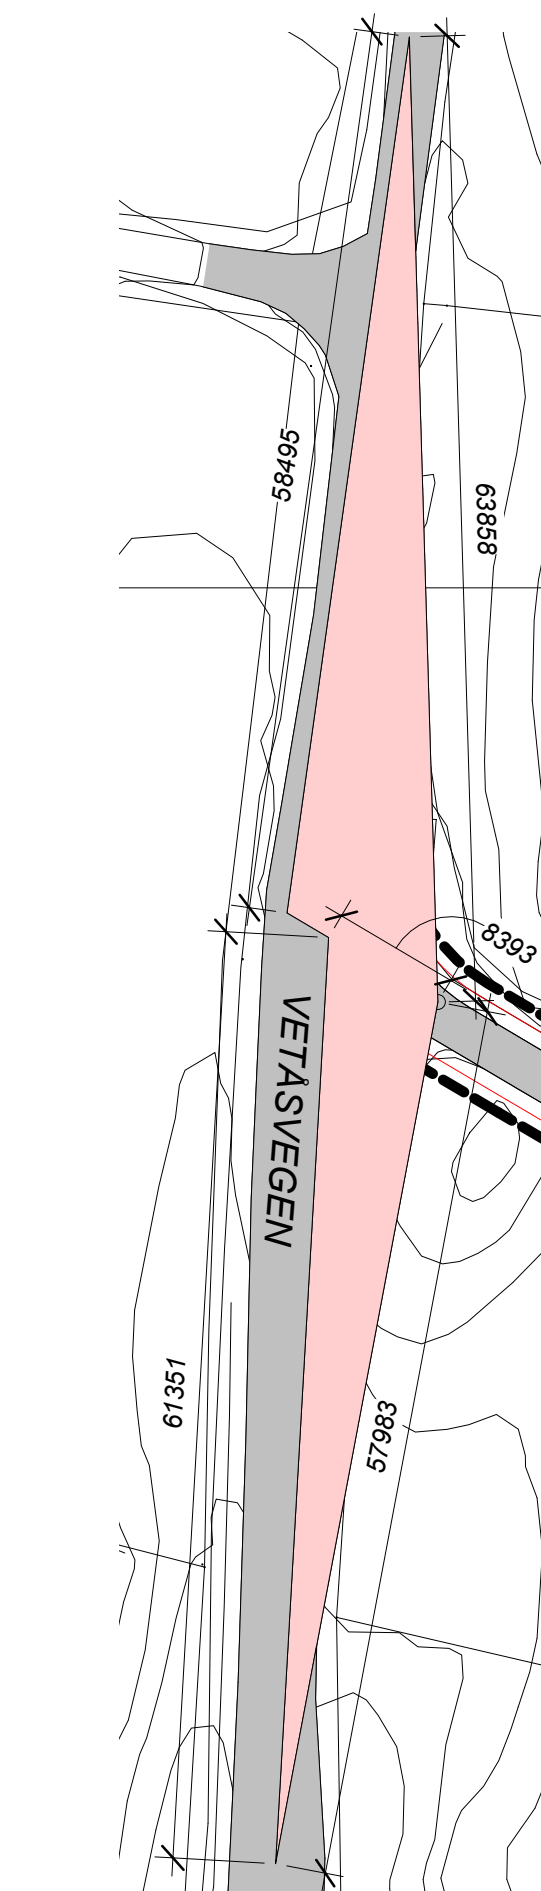


2 Siktlinjer, avkjørsel 1-500
1 : 500

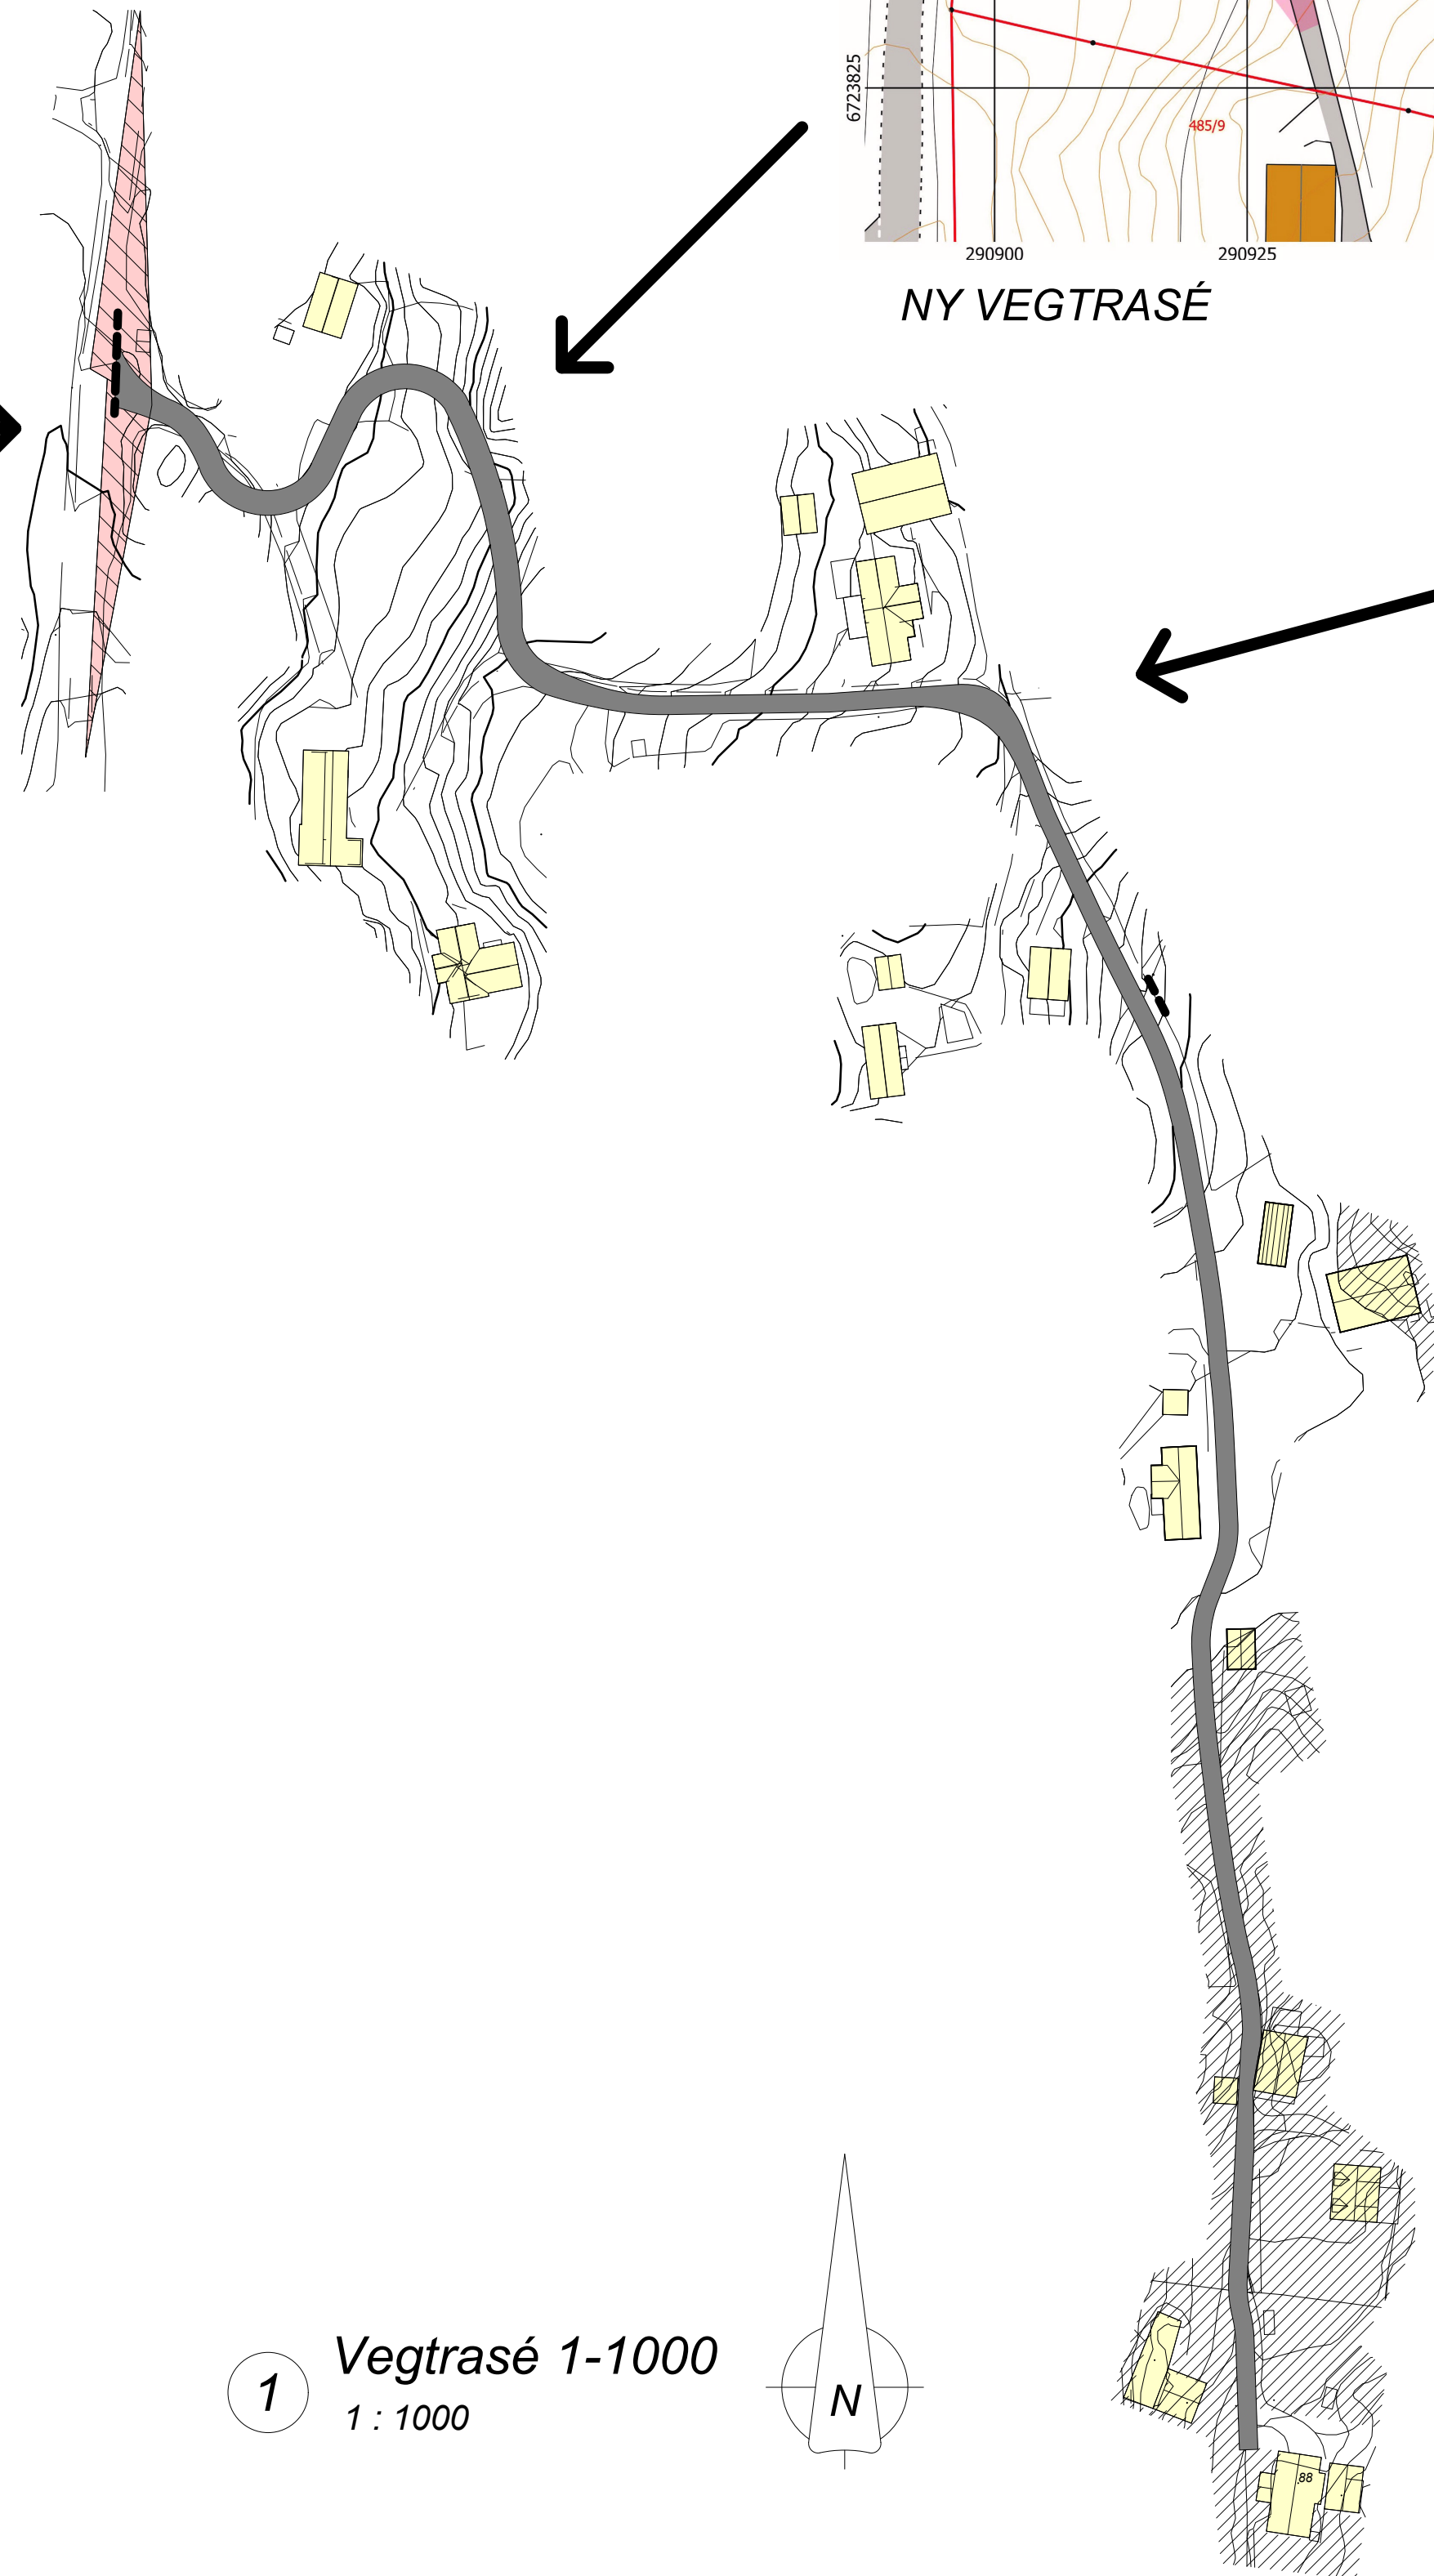

1 Vegtrasé 1-1000
1 : 1000

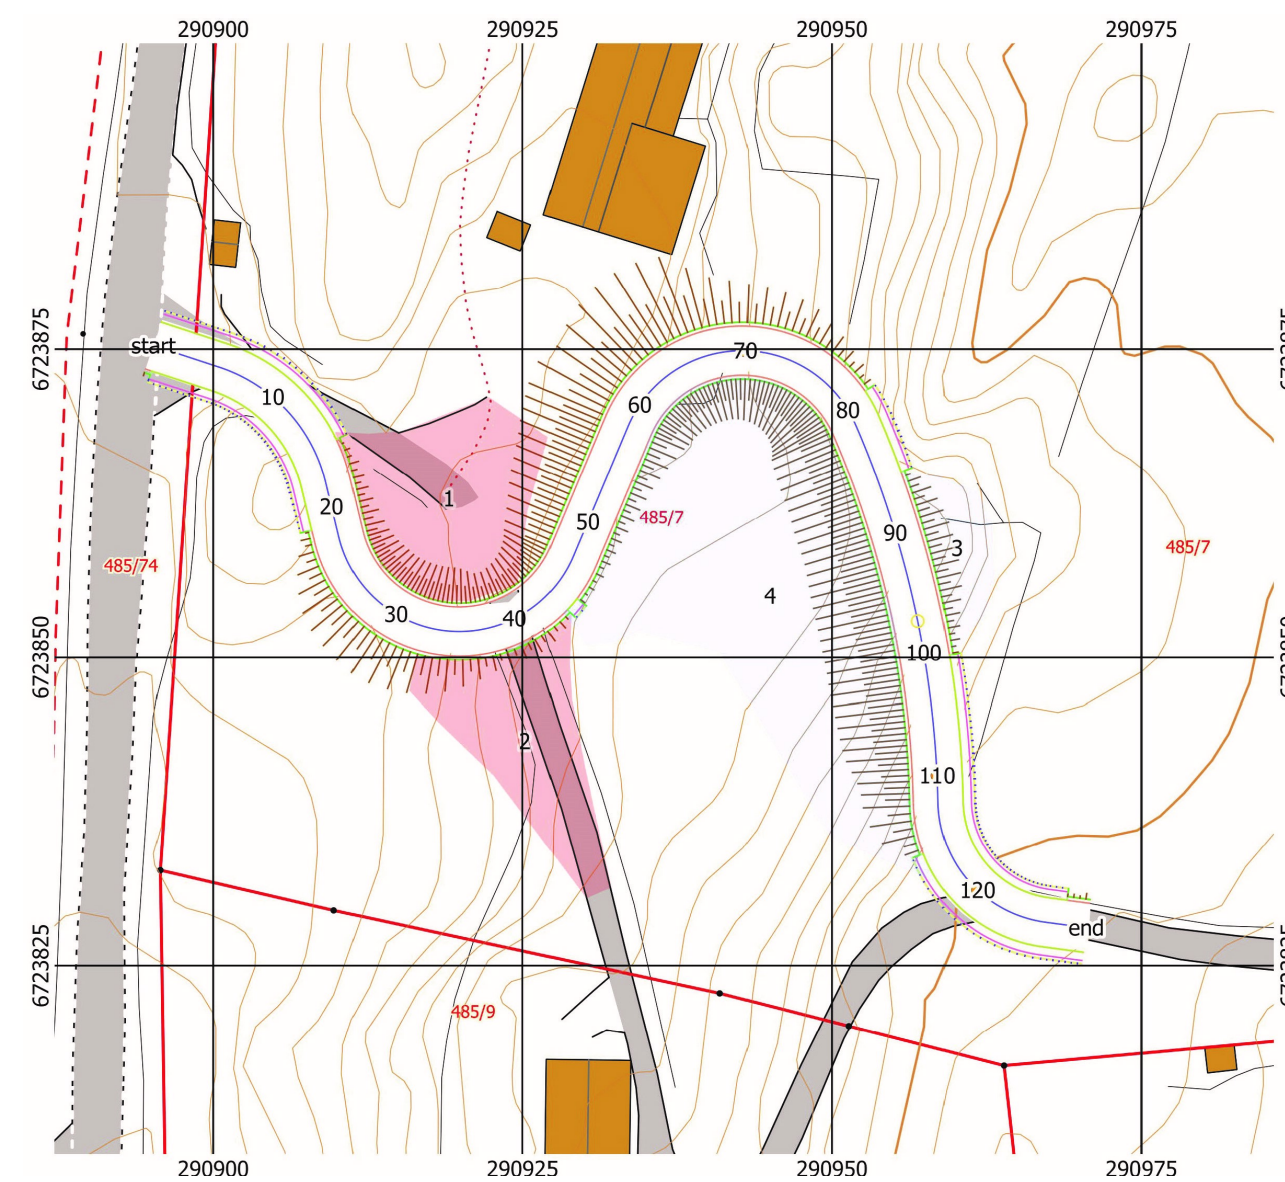

NY VEGTRASÉ

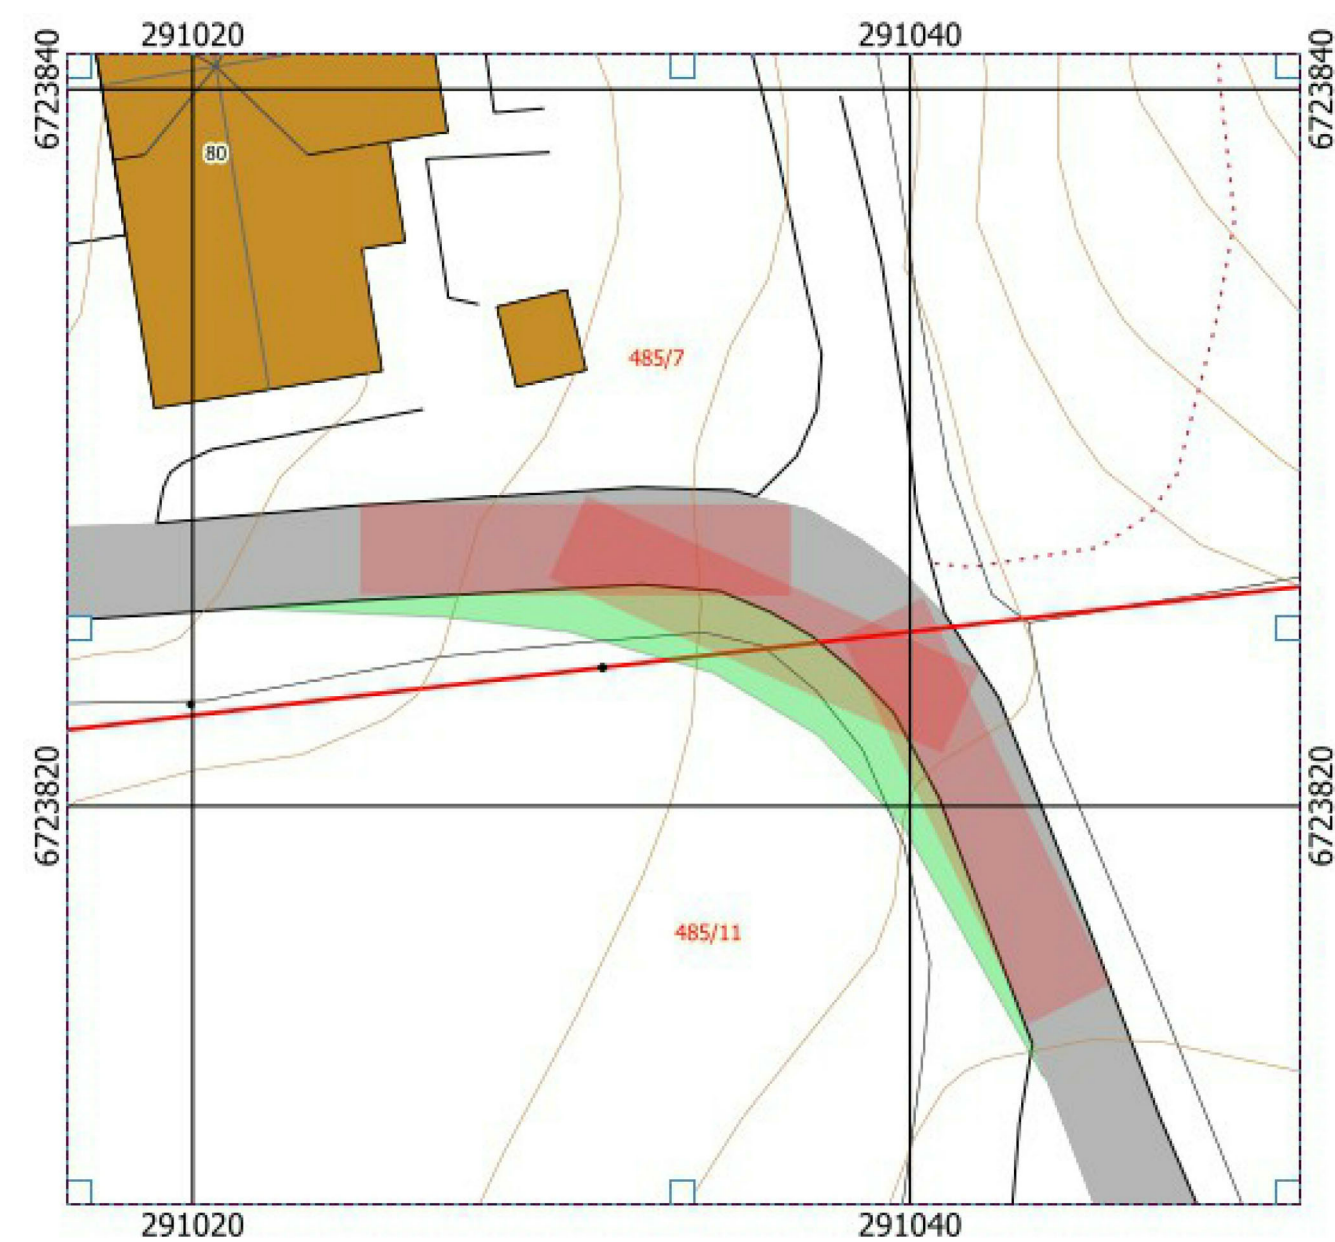

UTVIDET SVING