


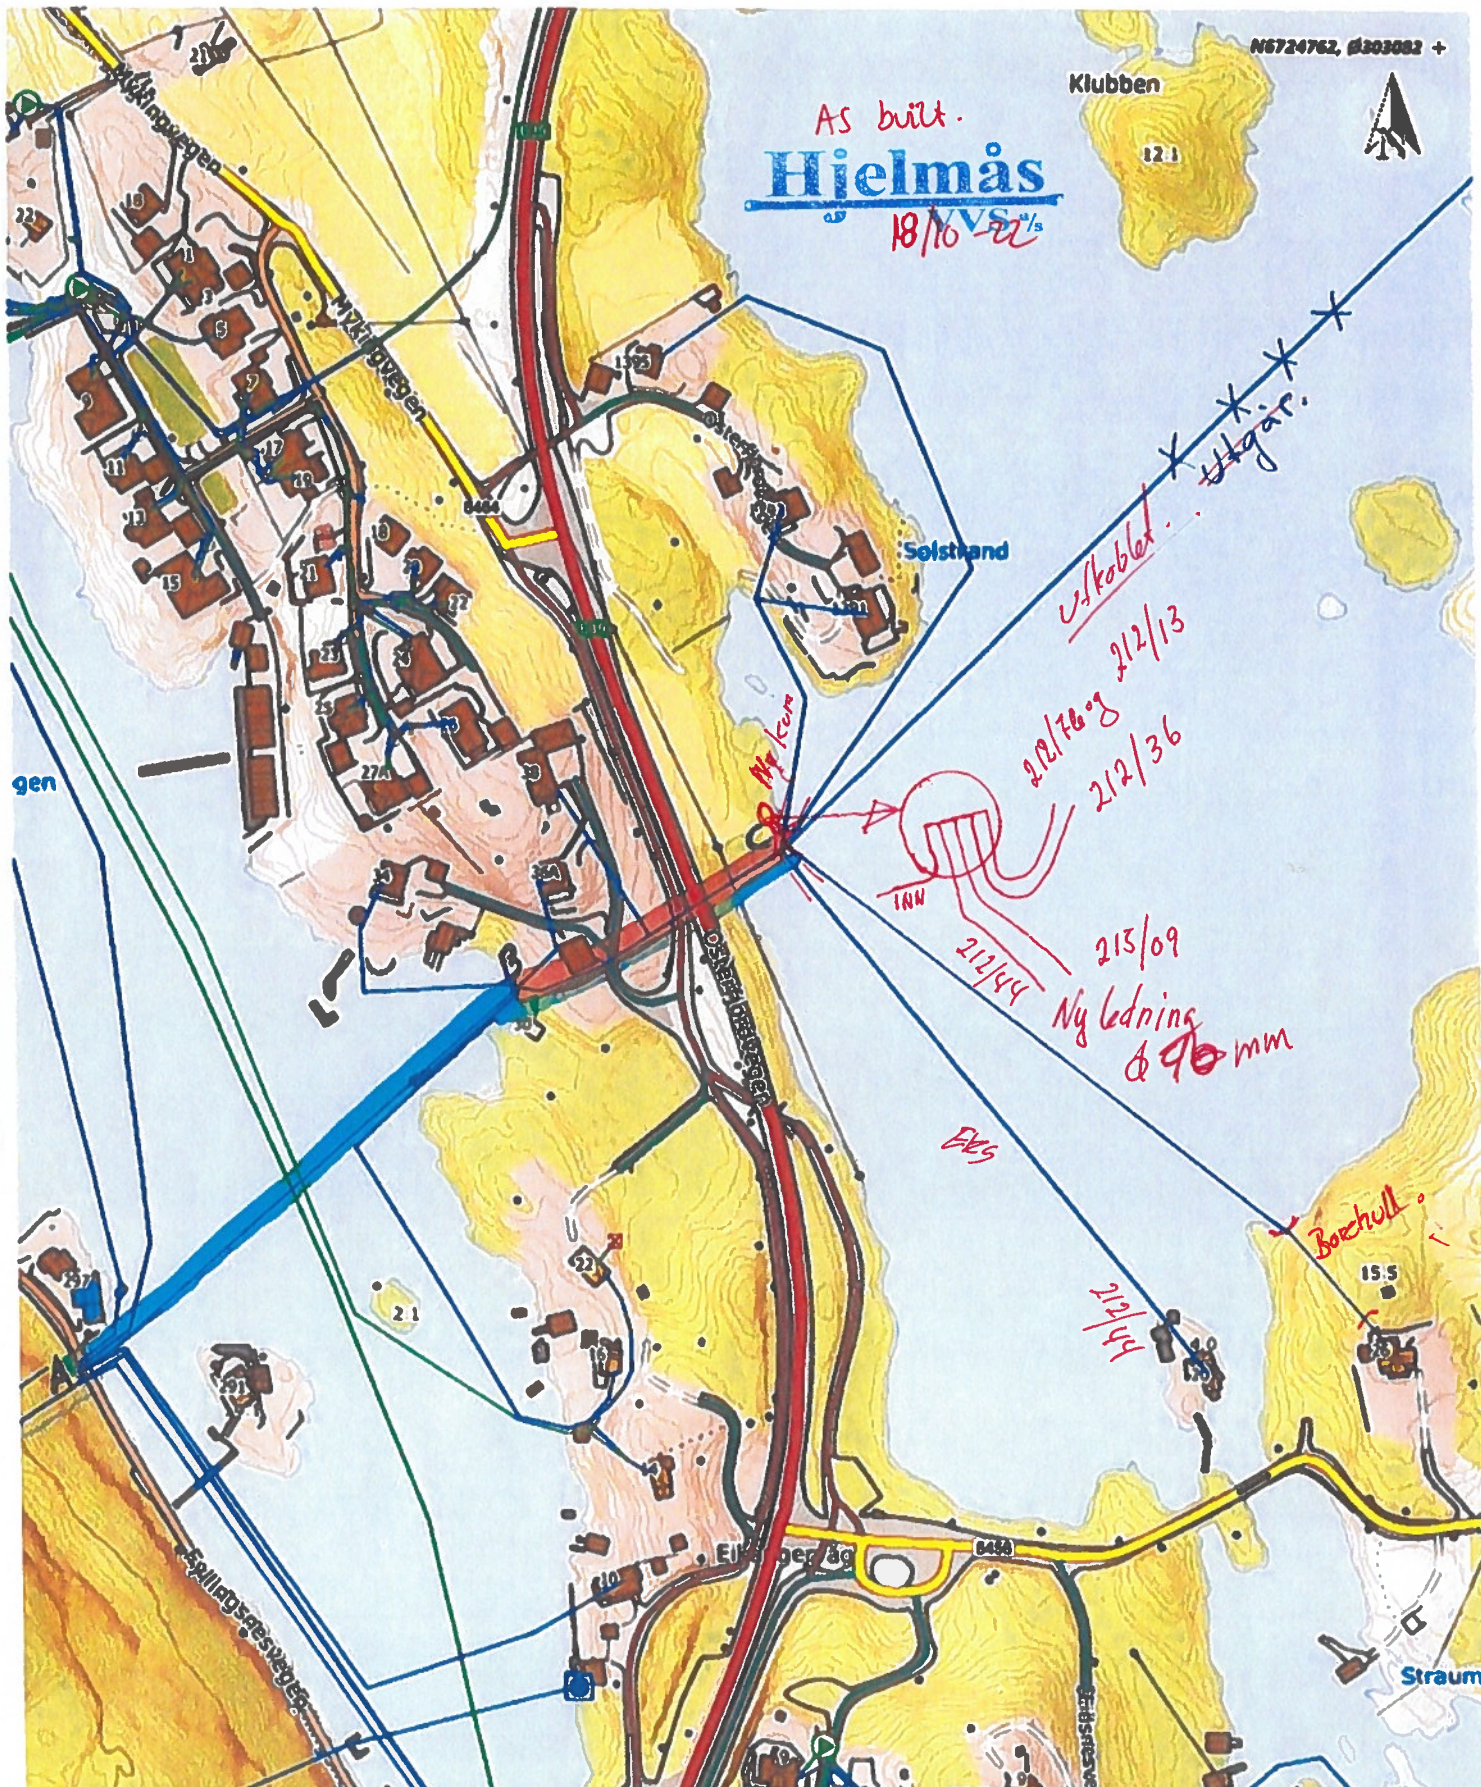

N6724762, Ø303082 +

Klubben

12.1

AS bylt.

Hielmås

18/16-22

212/13
212/36

215/09
Ný ledning
Ø 90 mm

Eks

212/12

Boerhull

15.5

Straum

Situasjonskart -

GBR 215/09 (Knr. 4631)

Gerd Eikanger Hansen

Dato: 15-07-2021

Ndigi.no

Målestokk: 1:2 500

60m

+ N6724944, Ø302582

Data fra Kartverket Norge - Digitalt Kort og Luftfoto