

Frode Sagstad

Øystein Mellingen

Frekhaug 26.10.22

Alver Kommune

Byggesak v/ Larissa Dahl og Are Frøysland Grande

Sak nr : 22/7227 og 22/81397


Viser til melding mottatt i dag 26. oktober, på byggesøknad innlevert 4. juli i år.

Vi skulle hatt tilbakemelding på saken innen 30. september ihht. Forvaltningsloven.

1. Situasjonsplan vedlagt. Avstander til nabogrenser er 9,9 og 10,2 meter. Se kart. Avstand til veg er 5,1 meter. Avstand til bygg Gnr/bnr: 323/601 er 2,2m.
2. Avkjørsel skal IKKE flyttes.
3. INGEN ekstra avkjørsel er nødvendig, vises på bilder og skisser. Rikelig med fri sikt i begge retninger - se vinkel på kart vedlagt.

Vedlagt kart med målsatte avstander.

Med hilsen




Frode Sagstad

23/601



Øystein/Kathe Mellingen

23/600

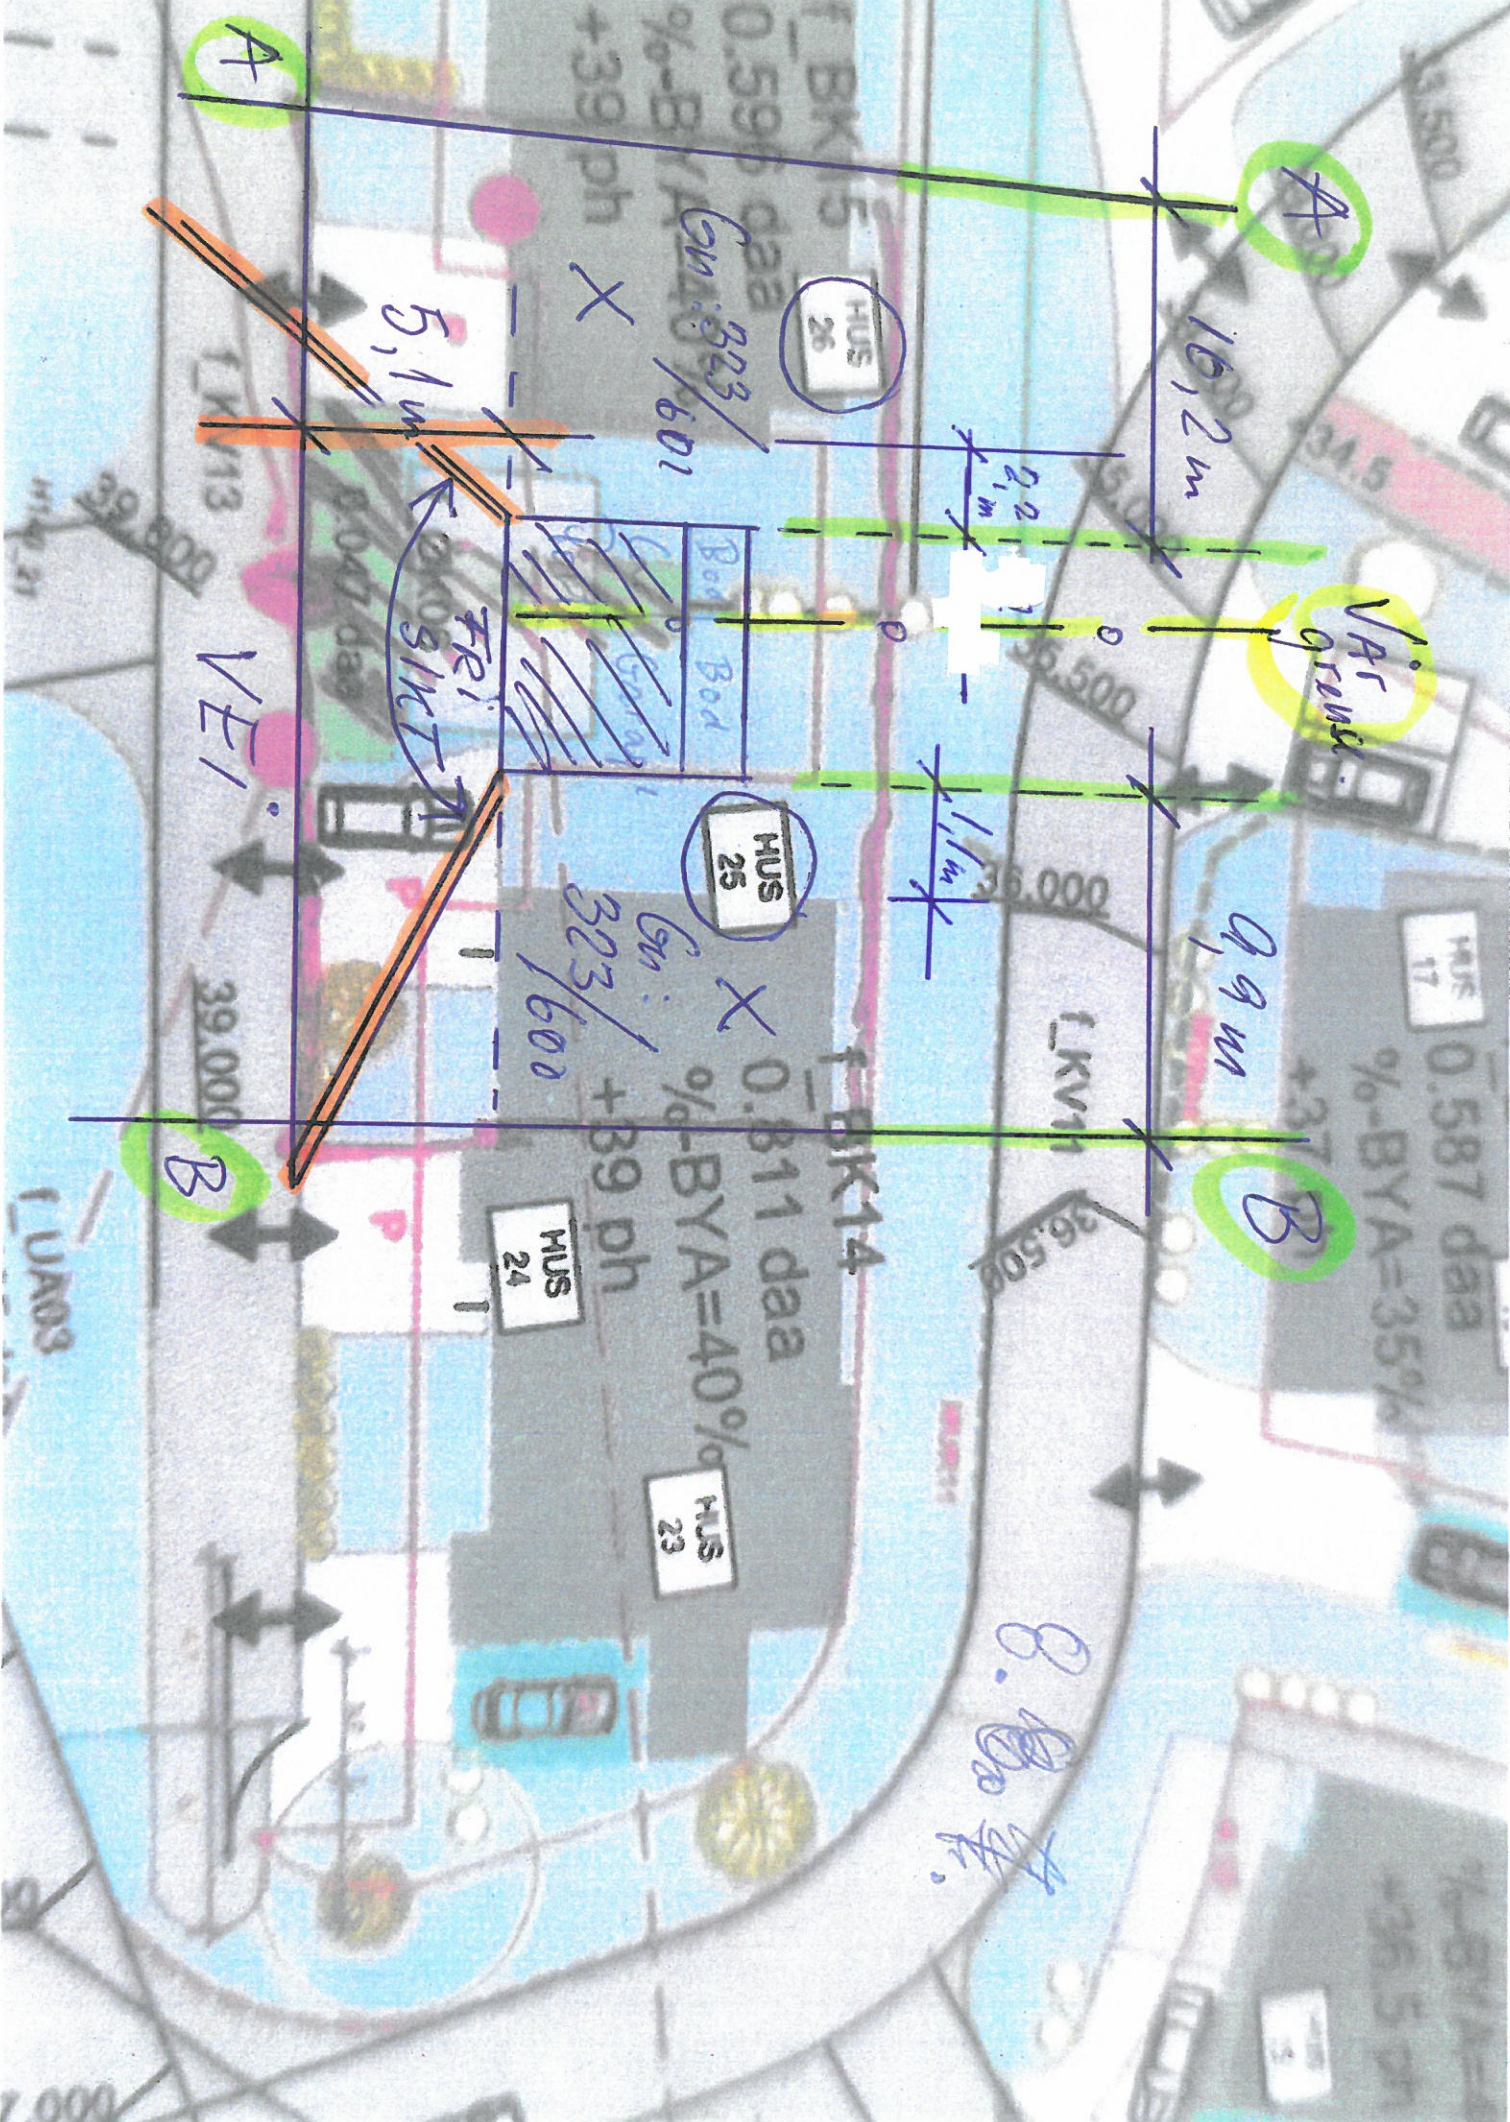

A

A

B

B

Gm: 323/601

Gm: 323/600

HUS 25

HUS 24

HUS 23

HUS 26

16,2m

9,9m

5,1m

2,2m

1,1m

VEI

FR

VAT

0.811 daa

+39 ph

X

X

B. B.