


Frå: Larissa Dahl
Send: fredag 28. oktober 2022 14:49
Til: Beathe Nilsen
Emne: Sak 21/6465 gbnr 420/38,39 vedk. ferdigattest bustad

Hei! Det er forskyvning på bustad 0,9 m i forhold til gitt løyve. Det krever endringsløyve. kvifor innmålt plasseringa er 84-90 cm lenger mot nordaust enn det som viser på situasjonskart for godkjent endring av plassering? Kanskje kartet ikkje har vore oppdatert likevel?

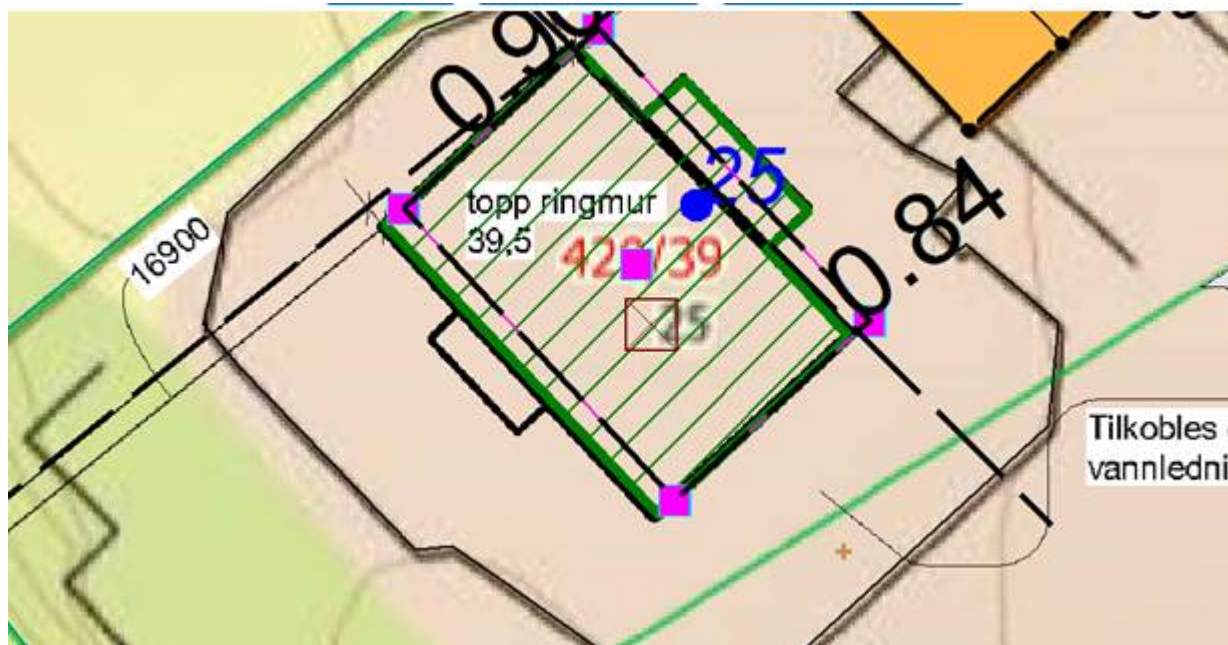

Mvh Dahl