

# Kartvedlegg til protokoll for oppmålingsforretning

Alver Kommune



Eigedom  
417/124

Saks nr  
20225923

Oppdragnr

Rekvirent  
Nordberg Ellen Marie L


Forretningsdato  
13/10/2022

Landmålar  
Kjell Rune Standal

Målestokk 1:300



Beskriving/avtalar:

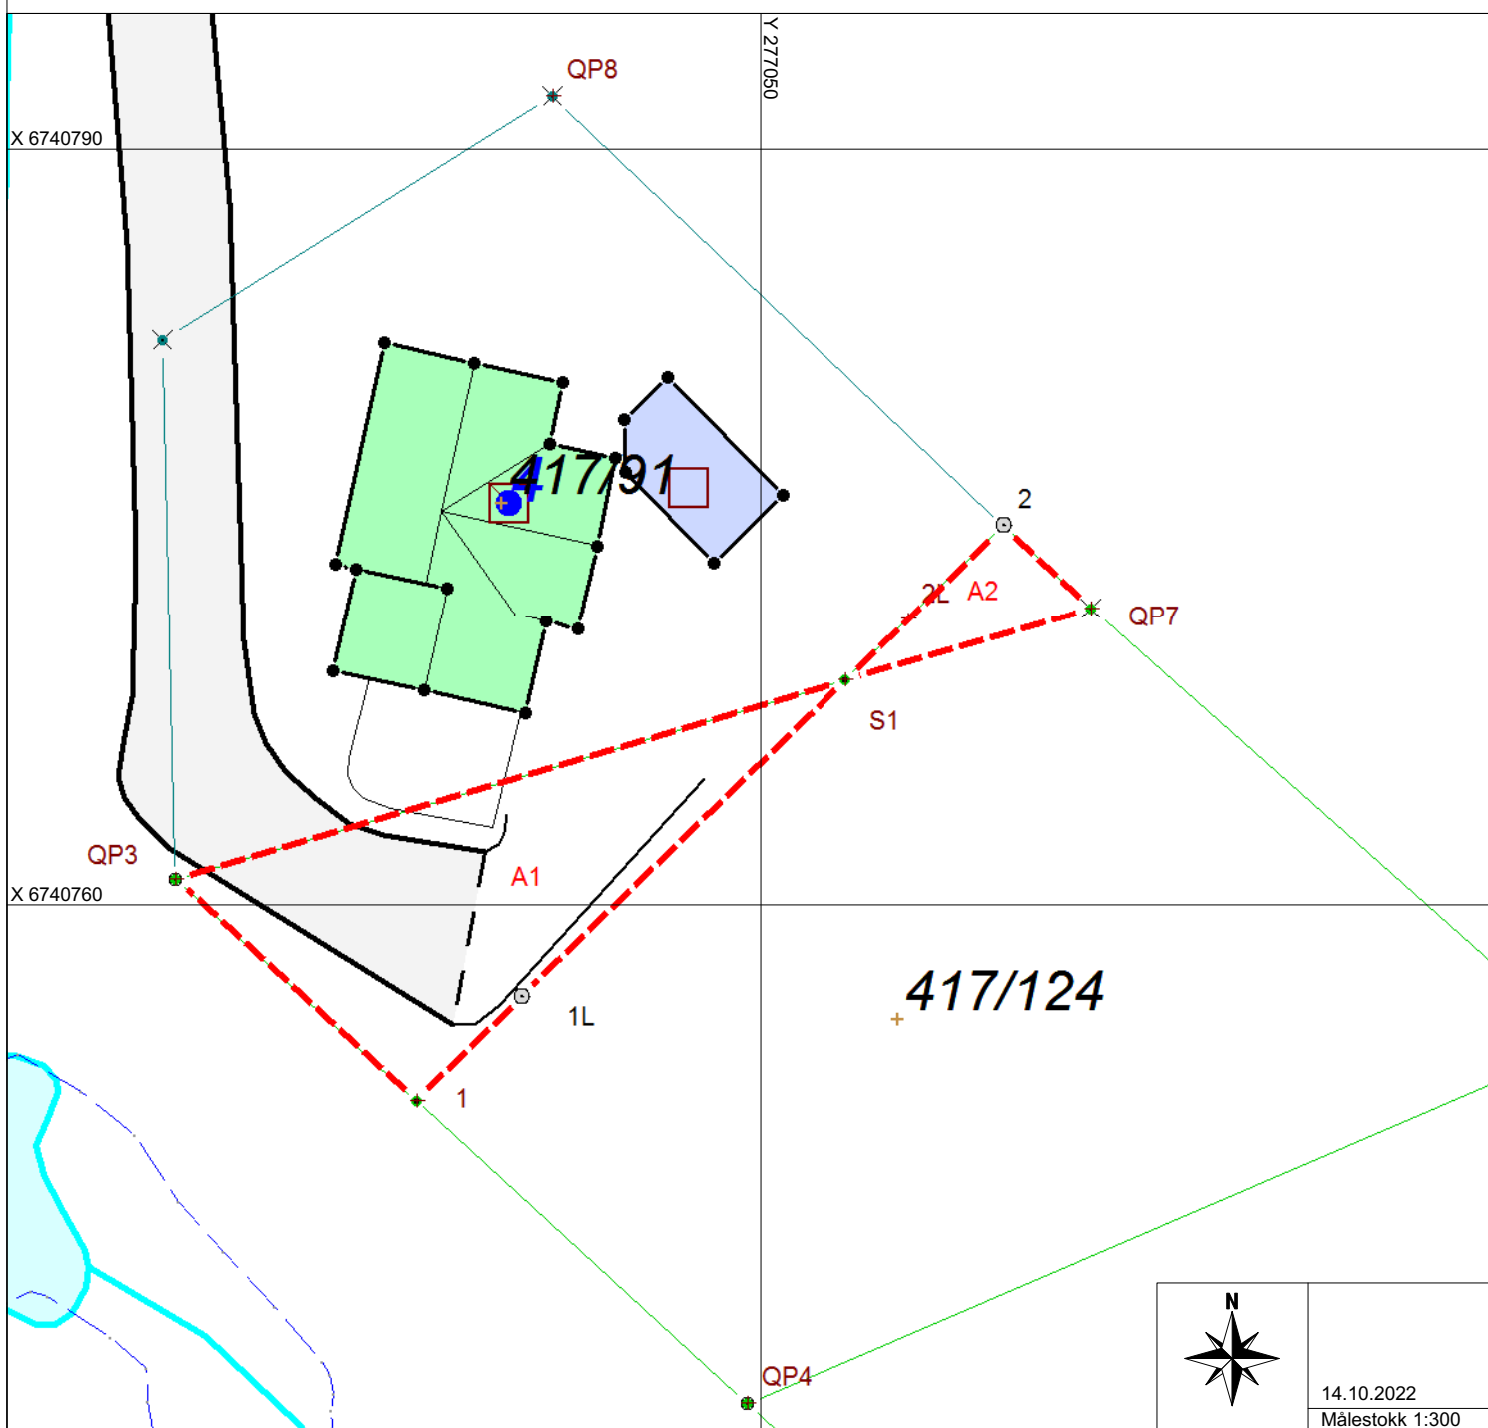

14.10.2022  
Målestokk 1:300