

Kari Rougne
Vulkan 32
0178 Oslo

Referanser:
Dykkar:
Vår: 22/7356 - 22/82779


Saksbehandlar:
Kjartan Medaas
kjartan.medaas@alver.kommune.no

Dato:
31.10.2022

Orientering om retting av grenser i matrikkelen - gbnr 355/32 Skjelanger

Me viser til motteke krav om retting av grenser i matrikkelkartet. Rettinga er no utført.

I kartutsnitta under viser eigedomen før og etter retting.

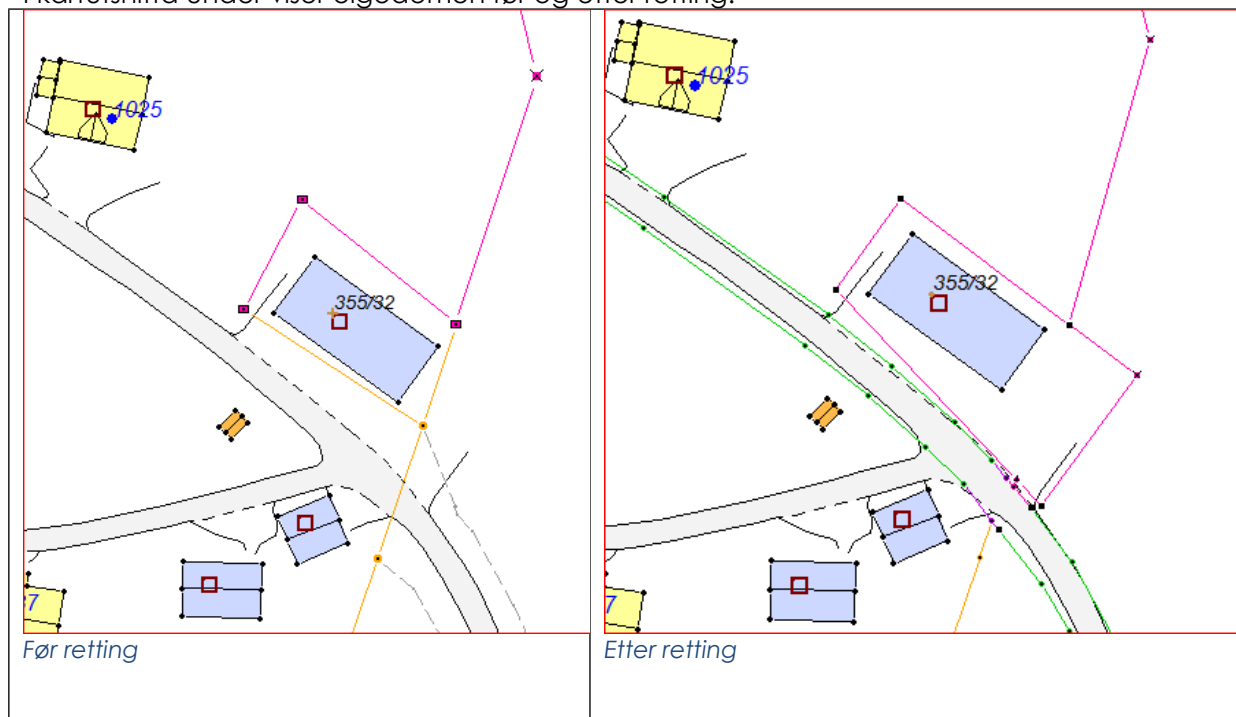

Som grunnlag for rettinga er brukt skyldskifte for gbnr 355/32 og 33. Desse eigedomane vart slått saman til ein eigedom i 2010. Før rettinga var også grense mot vegen lagt inn etter jordskiftesak.

