


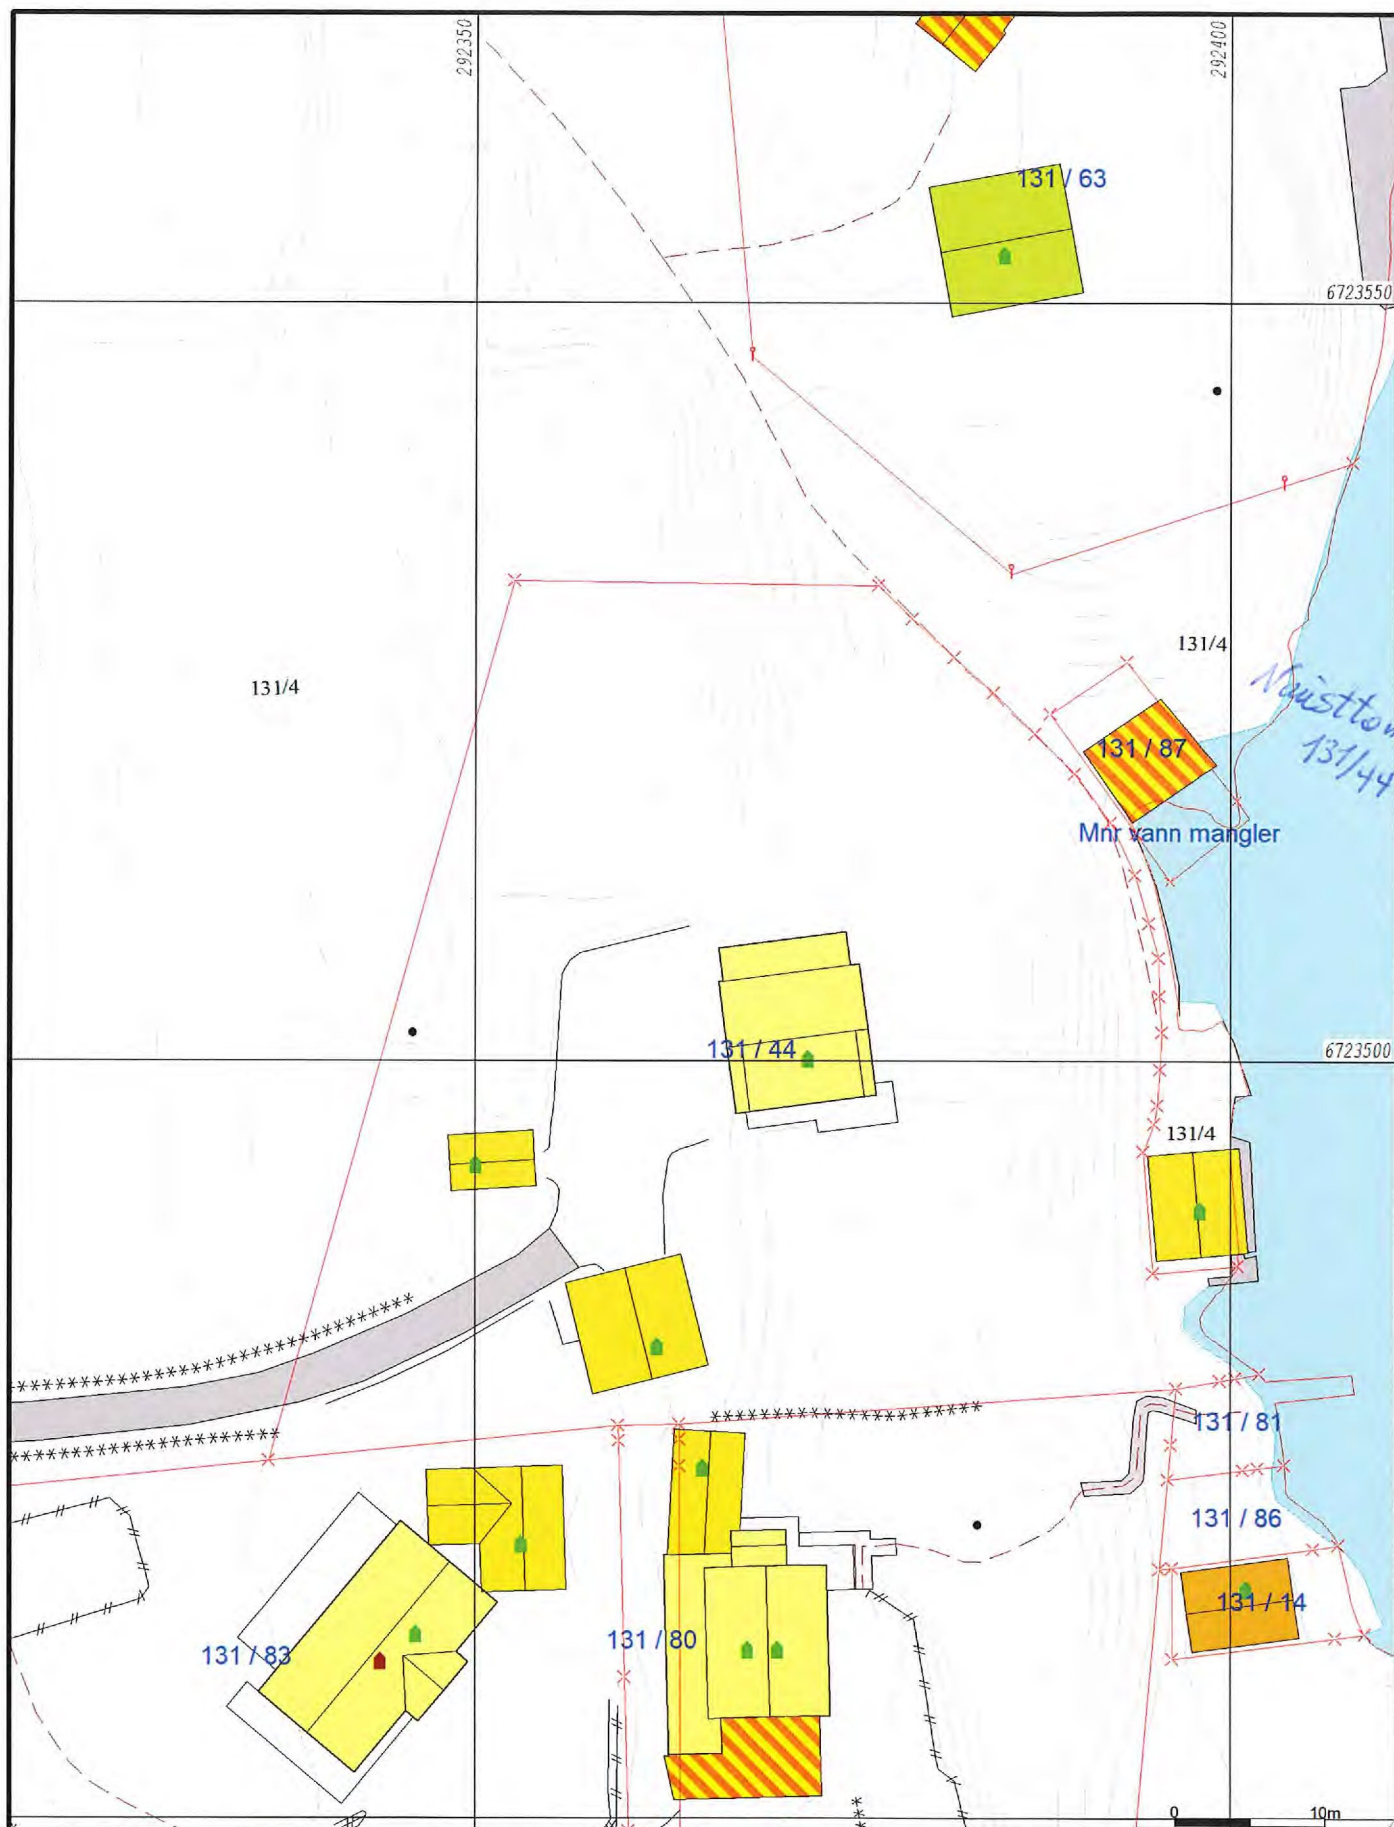

- | | |
|---------------------------|-------------------|
| — Målte Grenser | ■ Våningshus |
| - - - Registrerte Grenser | ■ Større bustader |
| ... Udefinert grenser | ■ Hytte/feriehus |
| ⚓ Terrengmålte grense | ■ Garasje/uthus |
| ⚓ Konstruert grensepunkt | ■ Industri/lager |
| ■ Bolig | ■ Andre bygg |
| ■ Bustad m/leilighet | |

Beliggenhet og høyder må oppfattes som orienterende.
 Koordinatsystem: UTM(EUREF89) - SONE 32 (EPSG:32632)
 Høydesystem: (EPSG:)




Alver kommune
 Kart og Oppmåling
 Grunnkart.

Dato: 2022.10.27
 Sign: SSO

G.nr. 131, b.nr. 44.



Målestokk
 1:500

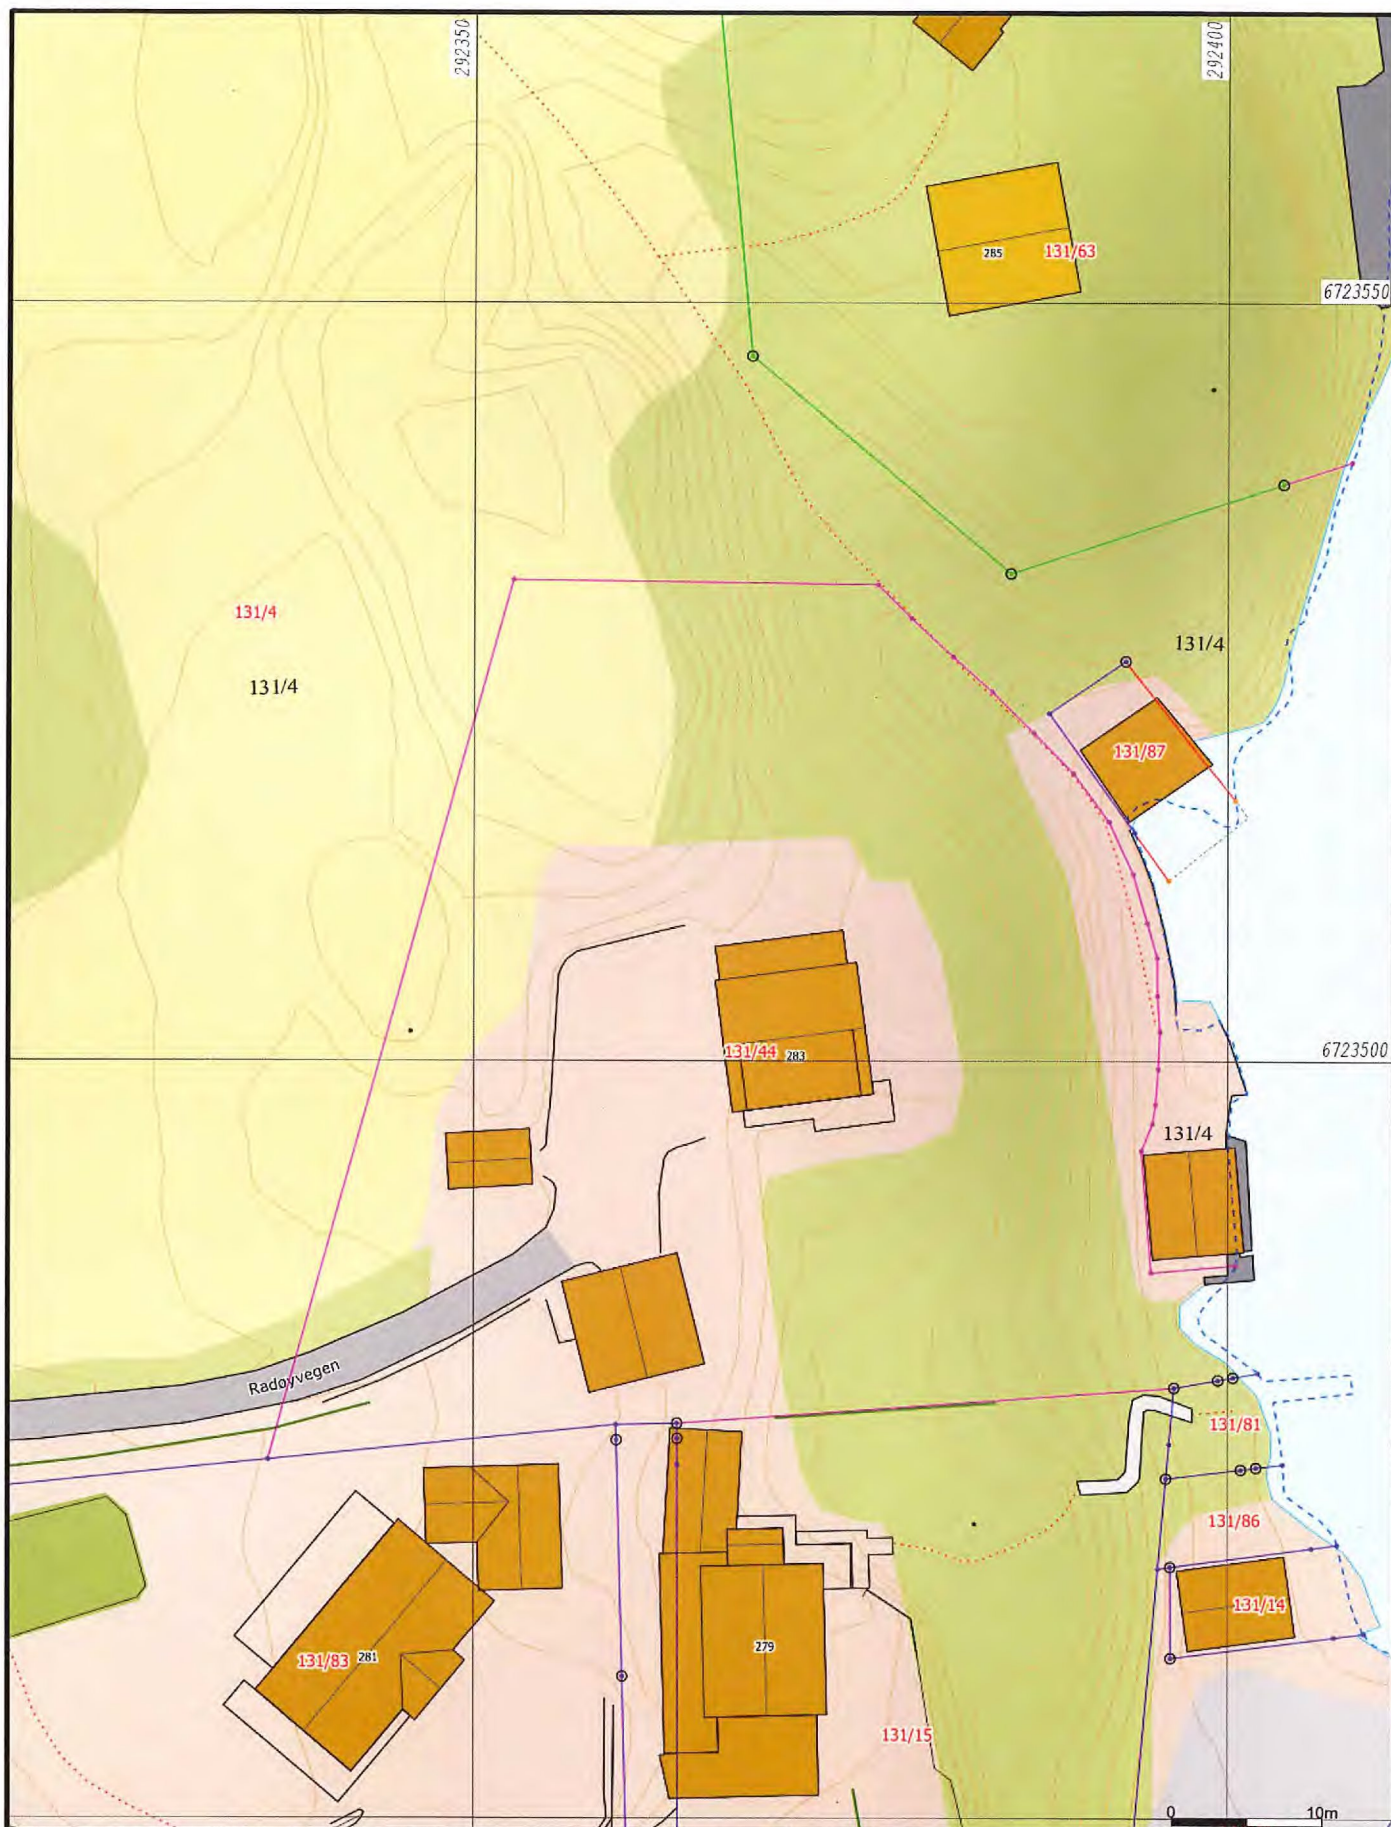

- | | |
|-----------------------|-----------------|
| — Målte Grenser | Våningshus |
| — Registrerte Grenser | Større bustader |
| Udefinert | Hytte/feriehus |
| Terrengmålt | Garasje/uthus |
| Konstruert | Industri/lager |
| Bolig | Andre bygg |
| Bustad m/leilighet | |

Beliggenhet og høyder må oppfattes som orienterende.
 Koordinatsystem: UTM(EUREF89) - SONE 32 (EPSG:32632)
 Høydesystem: (EPSG:)



Alver kommune
 Kart og Oppmåling

A-Grunnkart WMS.


Dato: 2022.10.27

Sign: SSO

G.nr. 131, b.nr. 44.



Målestokk
 1:500

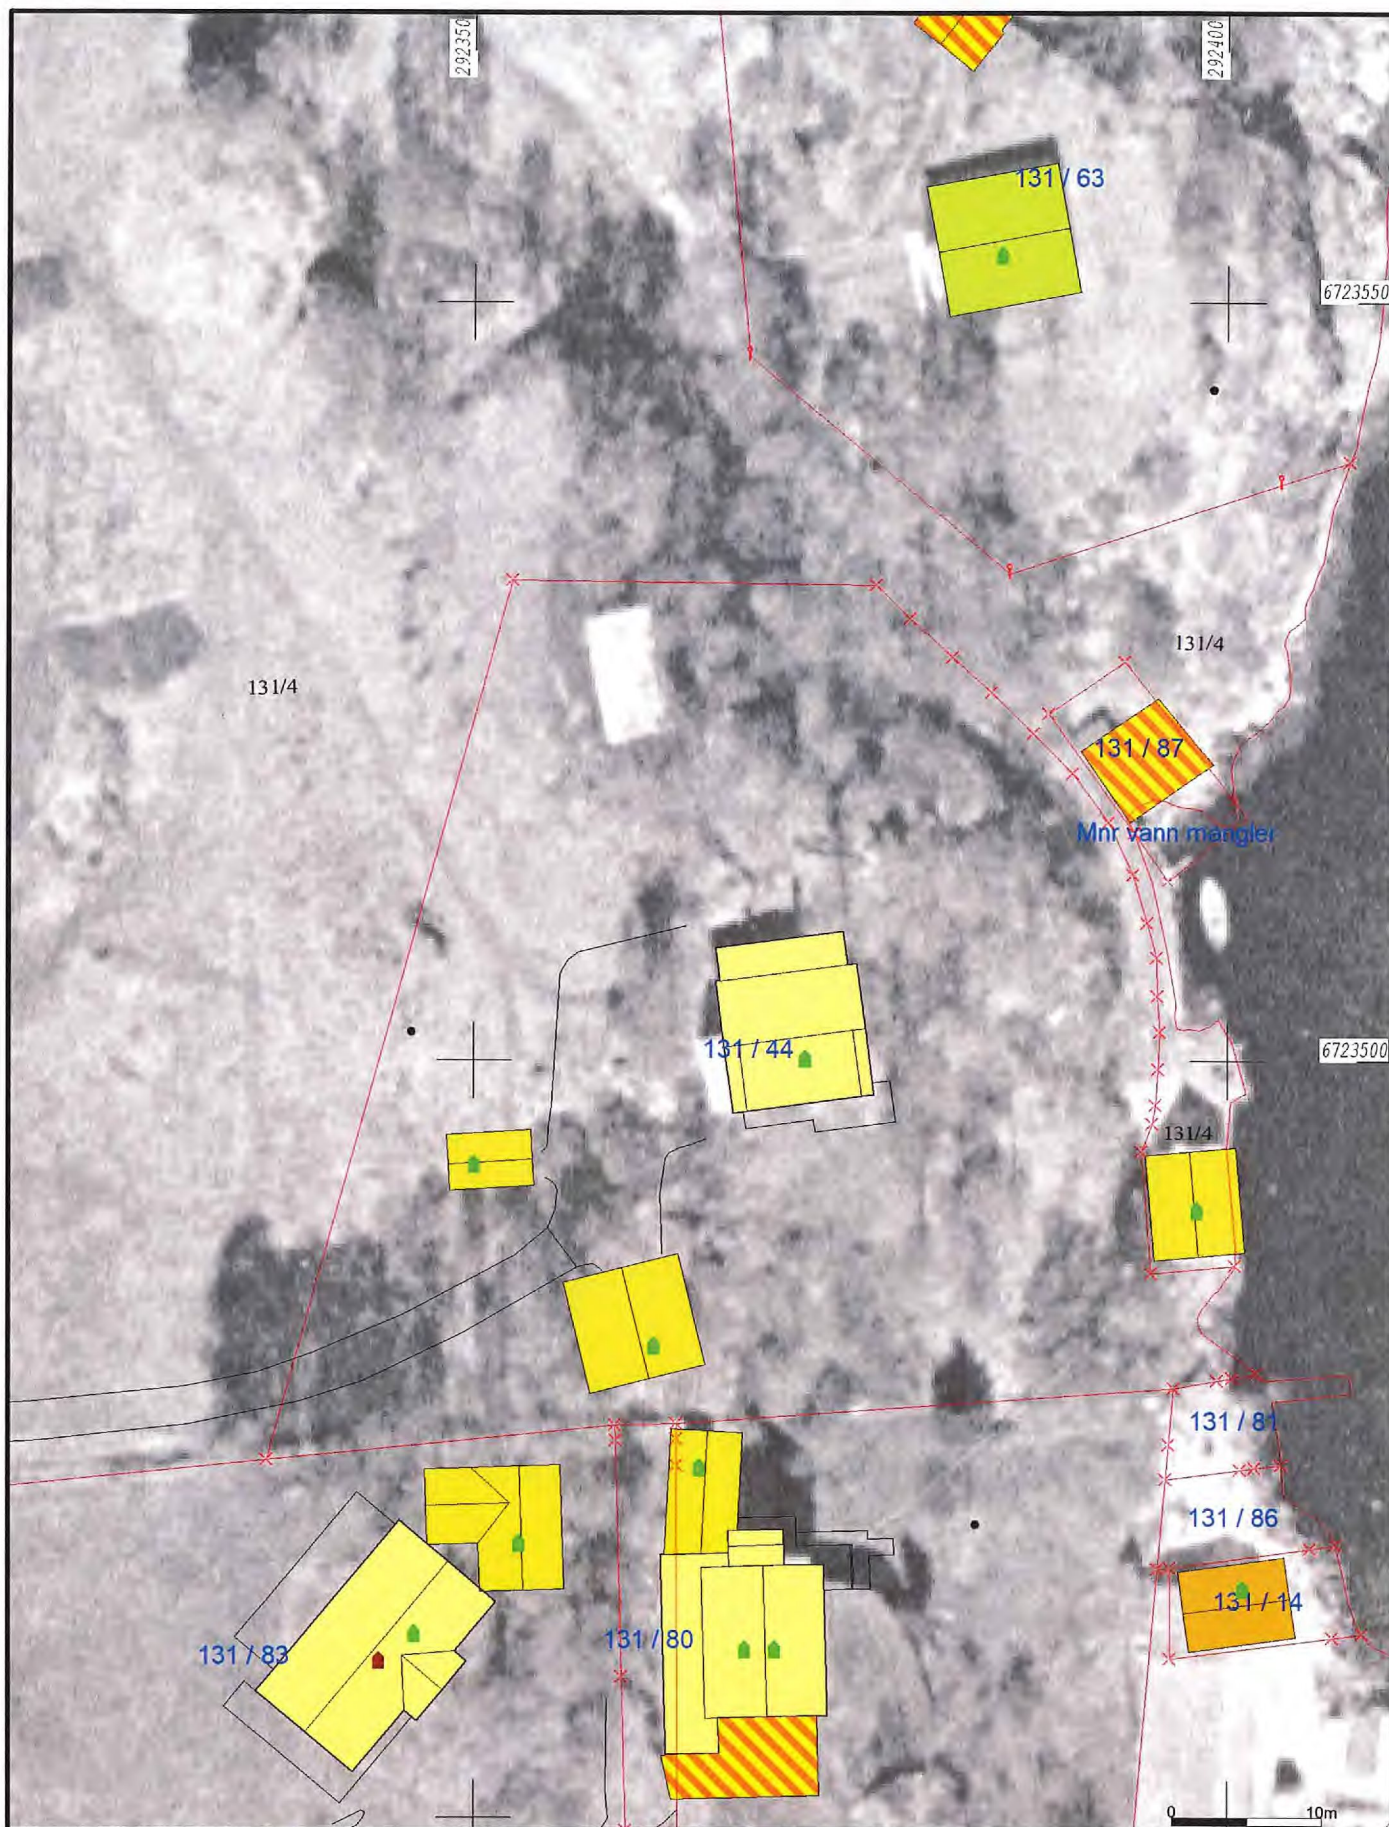

— Målte Grenser
 — Registrerte Grenser
 Udefinert
 Terrengmålt
 Konstruert
 Bolig
 Bustad m/leilighet
 Våningshus
 Større bustader
 Hytte/feriehus
 Garasje/uthus
 Industri/lager
 Andre bygg

Beliggenhet og høyder må oppfattes som orienterende.
 Koordinatsystem: UTM(EUREF89) - SONE 32 (EPSG:32632)
 Høydesystem: (EPSG:)



Alver kommune
 Kart og Oppmåling
 Ortofoto 1961.

Dato: 2022.10.27
 Sign: SSO

G.nr. 131, b.nr. 44.



Målestokk
 1:500