


A. Kalas
Tene Eikanger

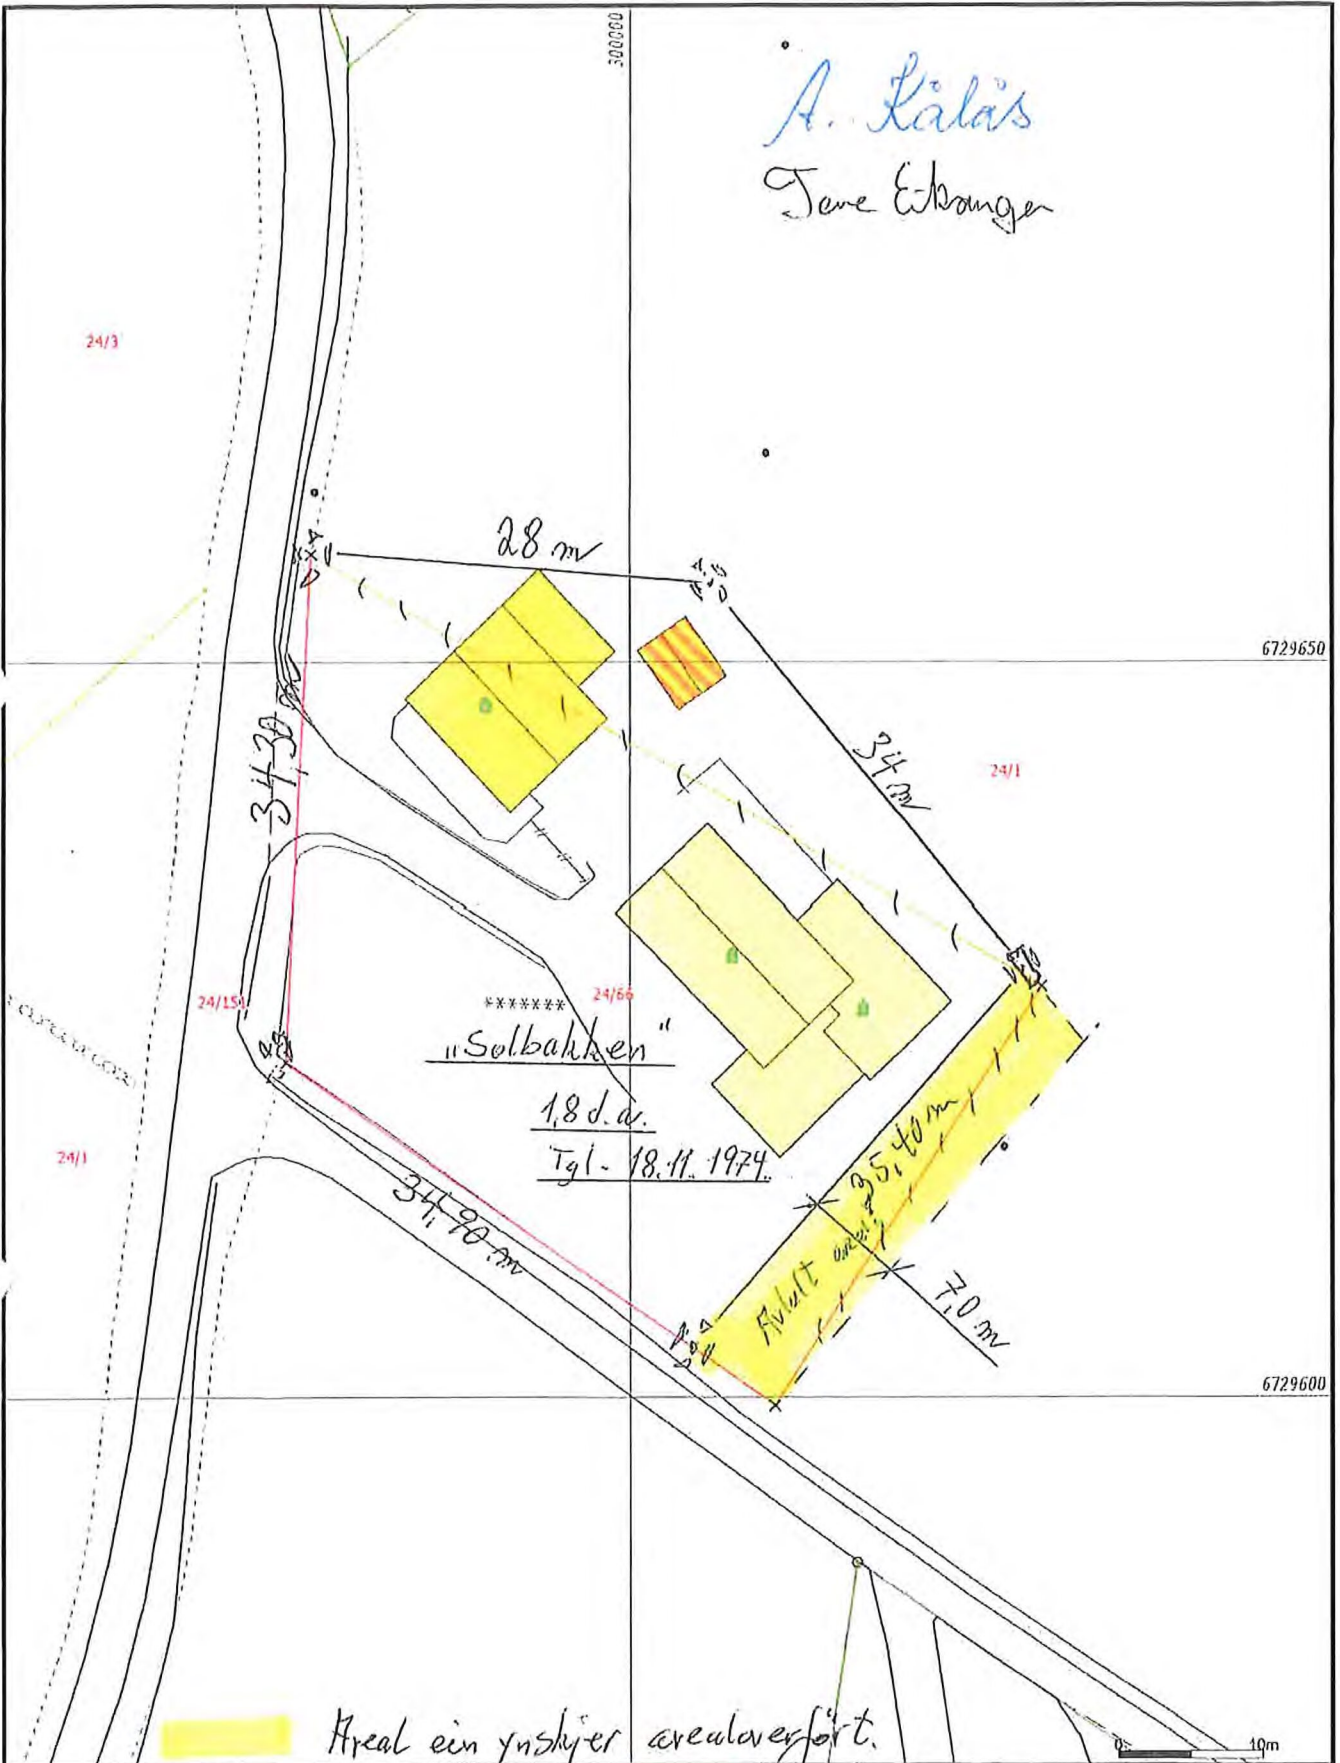

Areal ein ynskjer arealoverført.

- Måtte Grenser
- Registrerte Grenser
- Udelinert grenser
- Terrengmåte grense
- Konstruert grensepunkt
- Bolig
- Bustad muleighet

- Våningshus
- Storre buslader
- Hytte/tenehus
- Garasje/ullhus
- Industriflager
- Andre bygg

Feil grøndelinge
 i kross i fjell.
 Merkestein.
 Løge areal.
 S. Sæberg.



Alver kommune
 Kart og Oppmåling

Grunnkart.

"Prinsipp-skisse"



Måsstokk
 1:500

Dato: 2021.11.23

Sign: SSO

G.nr. 24, b.nr. 66.

Boliggenhet og høydor må oppfattes som orienterende.
 Koordinatsystem: UTM(EUREF89) - SONE 32 (EPSG:32632)
 Høydor system: (EPSG:)