



Tomannsbolig 1 og 2

PLAN 1 ETASJE

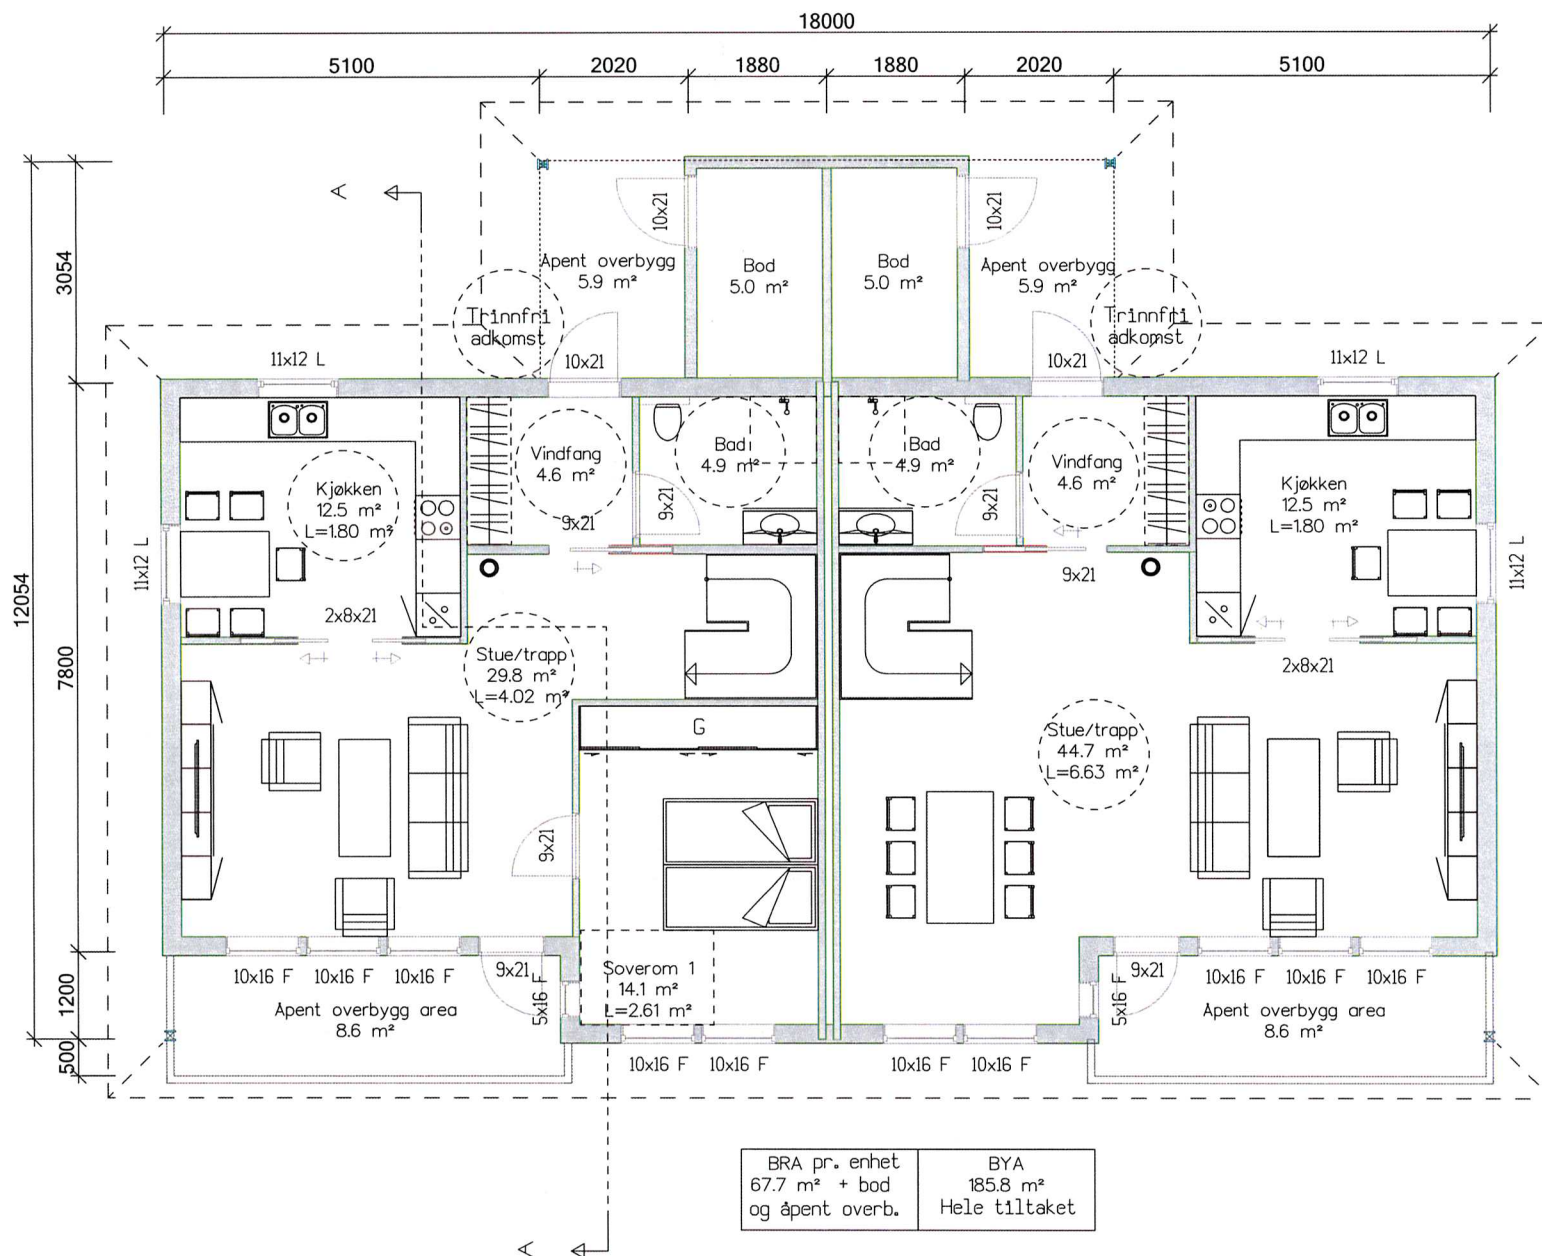

PLAN 0 ETASJE

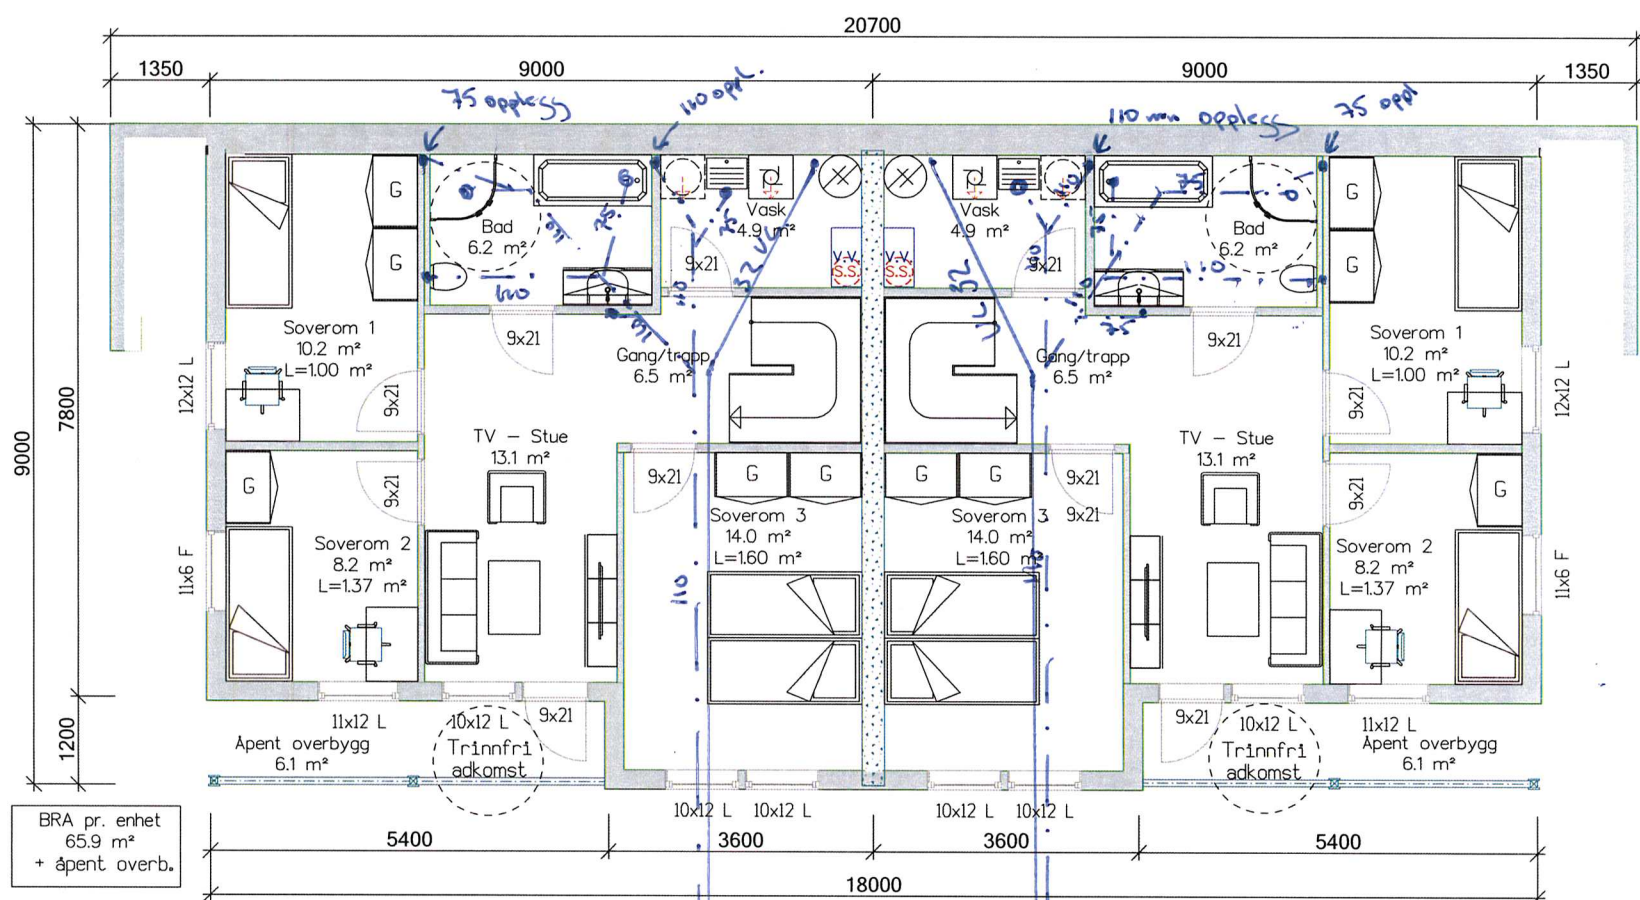

BRA pr. enhet
65.9 m²
+ åpent overb.

Bunnledning 3/11-22