

Aivon Sidney Baretto
Jørgen Moes Gate 5
5053 Bergen

Referanser:
Dykkar:
Vår: 22/7826 - 22/84650

Saksbehandlar:
Anngunn Marie Gullbrå
anngunn.gullbra@alver.kommune.no


Dato:
07.11.2022

Melding om registrert bygning unntatt søknadsplikt - gbnr 342/24 Eikeland

Kommunen har registrert ferdig oppsatt bygg i matrikkelen etter opplysningar i innsendt melding frå deg.

Bygget er plassert ca i kart (grunnmur) og bygningsopplysningane er registrert i bygningsdelen i matrikkelen. Då det berre er opplyst areal utifrå utvendige mål, er det berekna BYA (bebygd areal) og BTA (inkludert ytterveggar). Gje tilbakemelding dersom det er feil i registreringar.

Bygget vil verte meir nøyaktig innteikna etter neste ny-kartlegging.

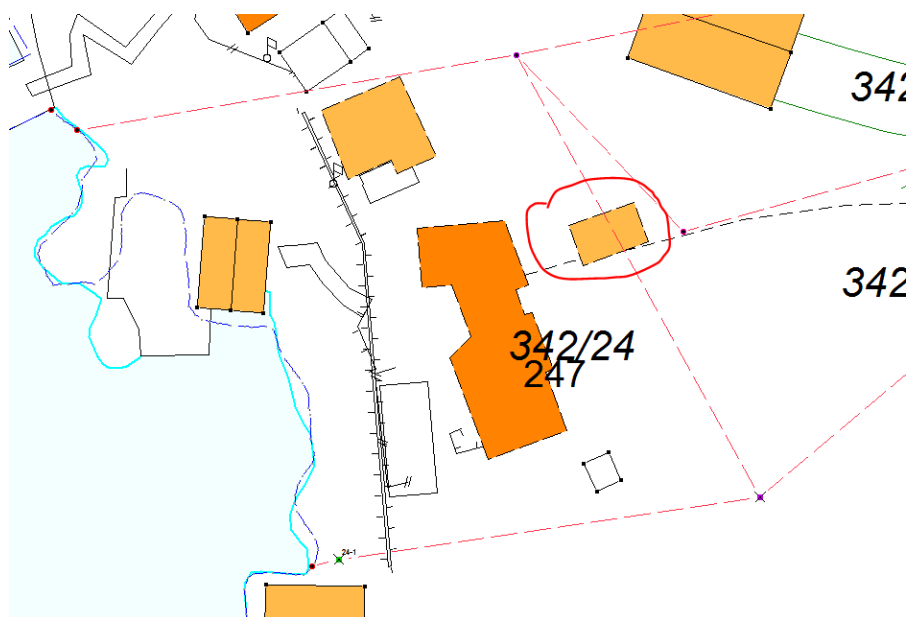

Ved denne registreringa av bygg utan søknadsplikt i kart og matrikkel, etter Plan- og bygningslova (PBL) §20-5, er det ikkje vurdert om oppsett bygg oppfyller vilkåra for fritak frå søknadsplikt. I slike saker er det byggherre sitt ansvar å kontrollere at alle vilkår for å byggja unntatt søknad er til stades.

Registreringa i matrikkelen inneber då heller ikkje noko godkjenning av bygget etter PBL.

Vedlagt er matrikkelrapport som viser kva opplysningar som er registrert om bygget.

Med vennleg helsing
Alver kommune, Kart og oppmåling

Anngunn Marie Gullbrå
avdelingsingeniør

Dette dokumentet er elektronisk godkjent og har difor ingen signatur.

Mottakarar:

Aivon Sidney Baretto

Jørgen Moes Gate 5

5053

Bergen