

Fra: Torleiv Frotjold <torleiv.frotjold@gmail.com>

Sendt: 07.11.2022 16:06:35

Til: Anngunn Marie Gullbrå <anngunn.gullbra@alver.kommune.no>

Emne: Re: Melding om bygg/ carport unntatt søknadsplikt 465/30

Hei!

Beklagar - her kjem kartet. Eg har teikna carporten inn sånn noko lunde + at det står mål og litt info om bygget på sjølve kartutsnittet.


Ta kontakt dersom noko er uklart, eller du treng meir informasjon.

Beste helsing

Torleiv Frotjold

tlf: 90 15 19 75

i Norgeskart

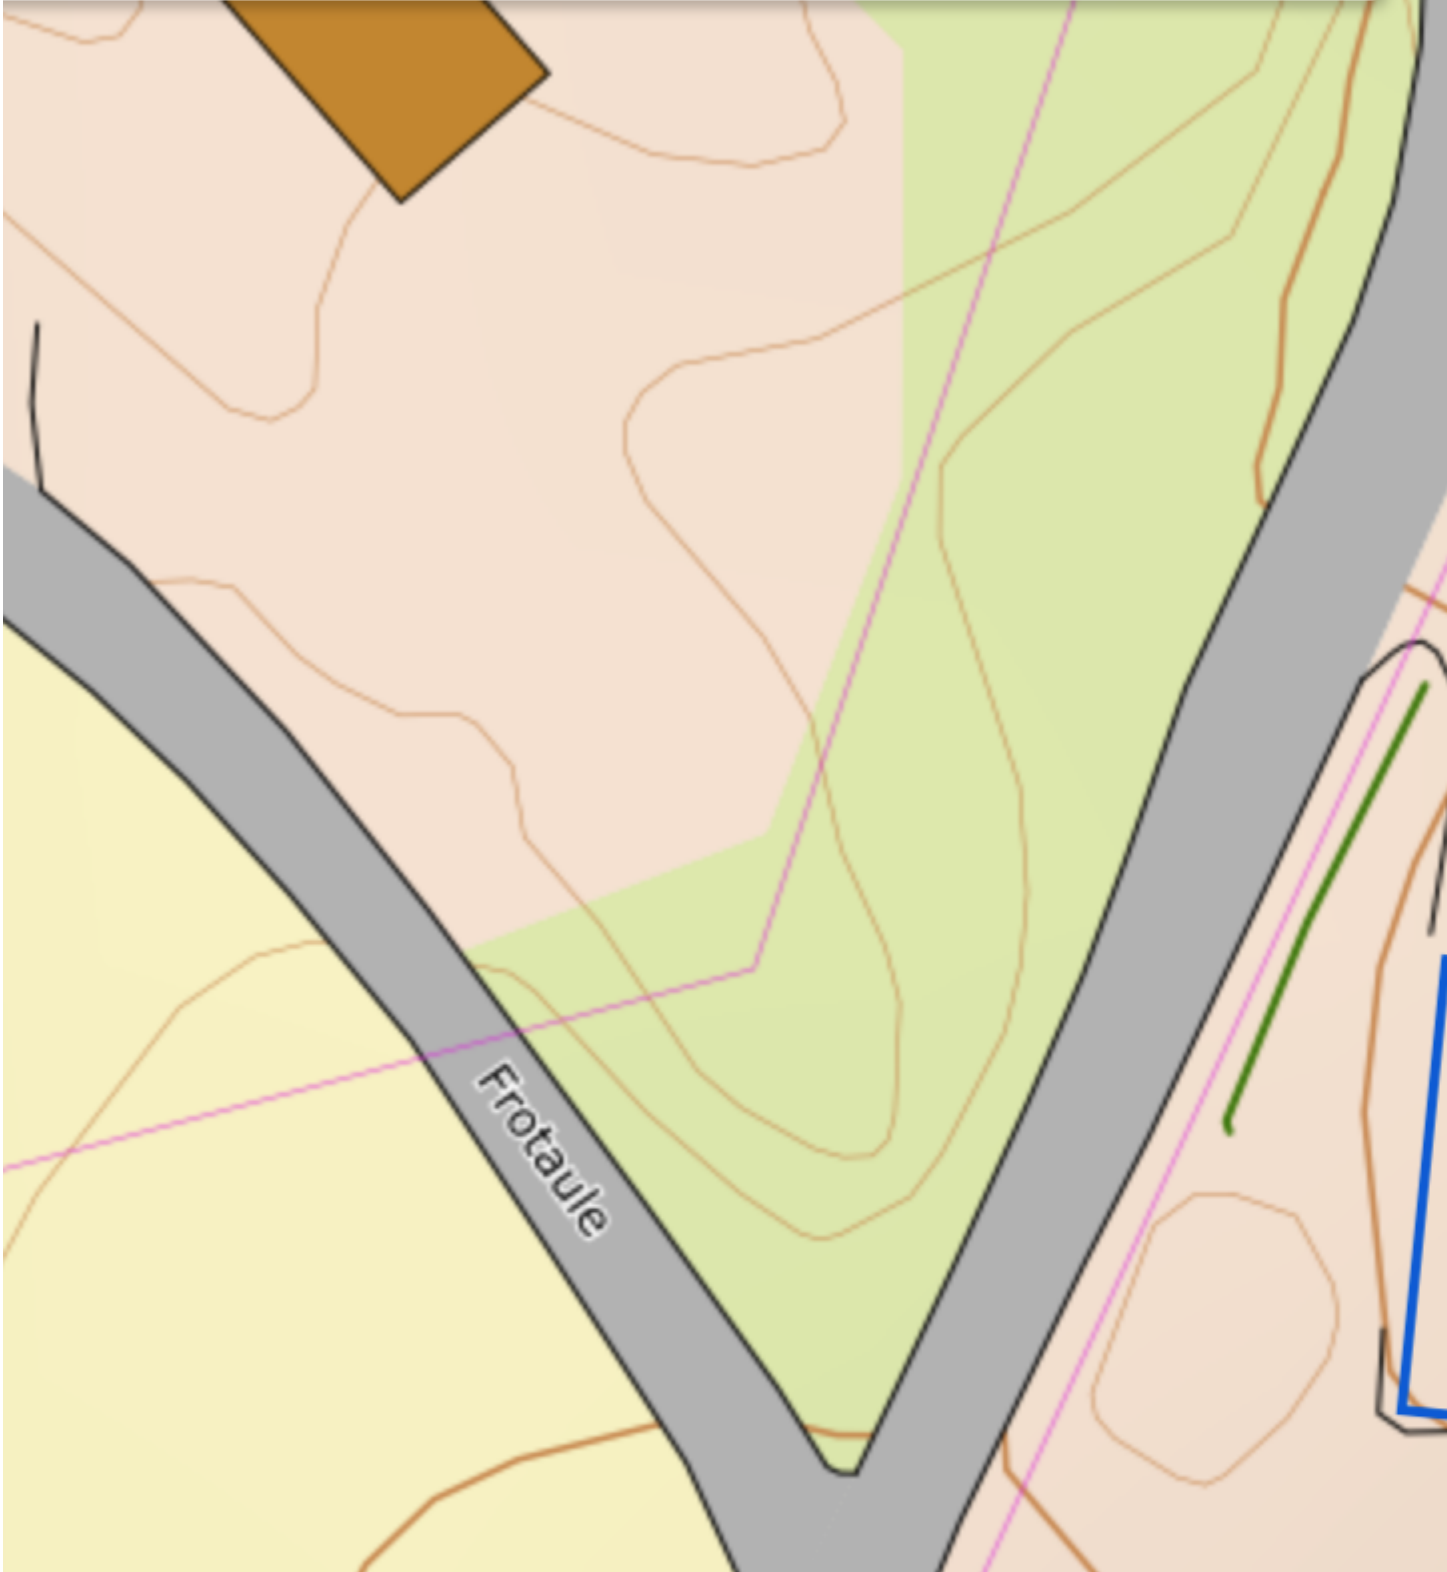

7. nov. 2022 kl. 14:50 skrev Anngunn Marie Gullbrå
<anngunn.gullbra@alver.kommune.no>:

Hei

Viser til innsendt melding om bygg unntatt søknadsplikt.

Det står at det er vedlagt kart som viser plassering og mål for bygget, men som me ikkje finn i saka.

Kan du senda inn slikt kart?

Med helsing

Anngunn Marie Gullbrå | Avdelingsingeniør Kart og Oppmåling

Telefon: +47 56 17 11 81

Innbyggjarservice: +47 56 37 50 00

www.alver.kommune.no

<image001.png>